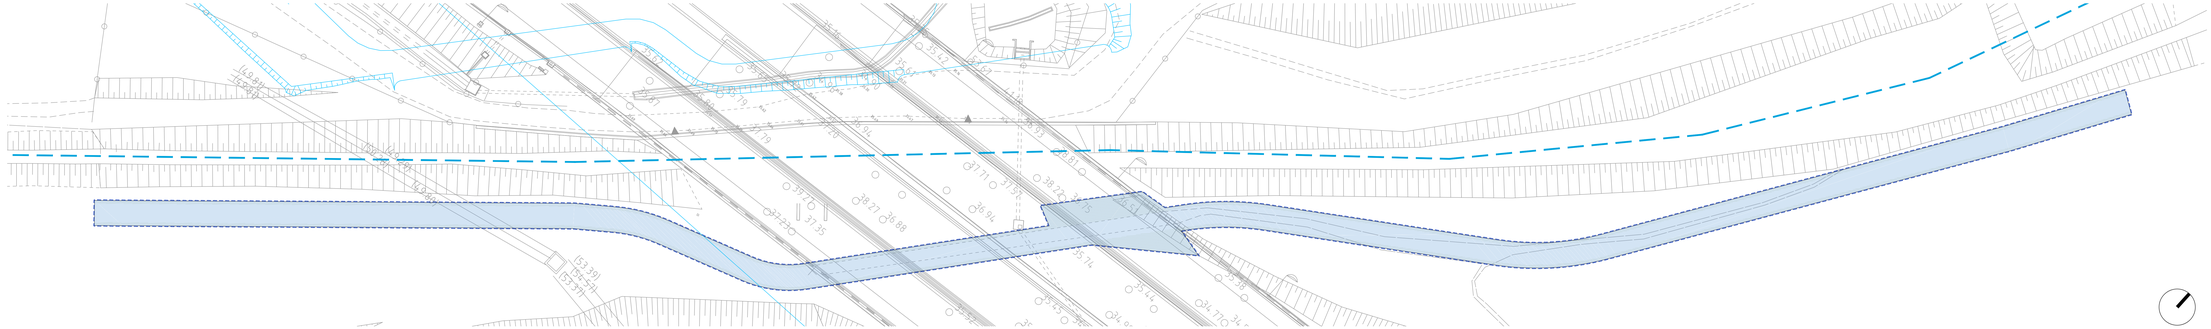

TOPOGRAFICO, planimetria (scala 1/300)
50-20AF388_R.dwg
cor_17-11-2017_2D_R.dwg

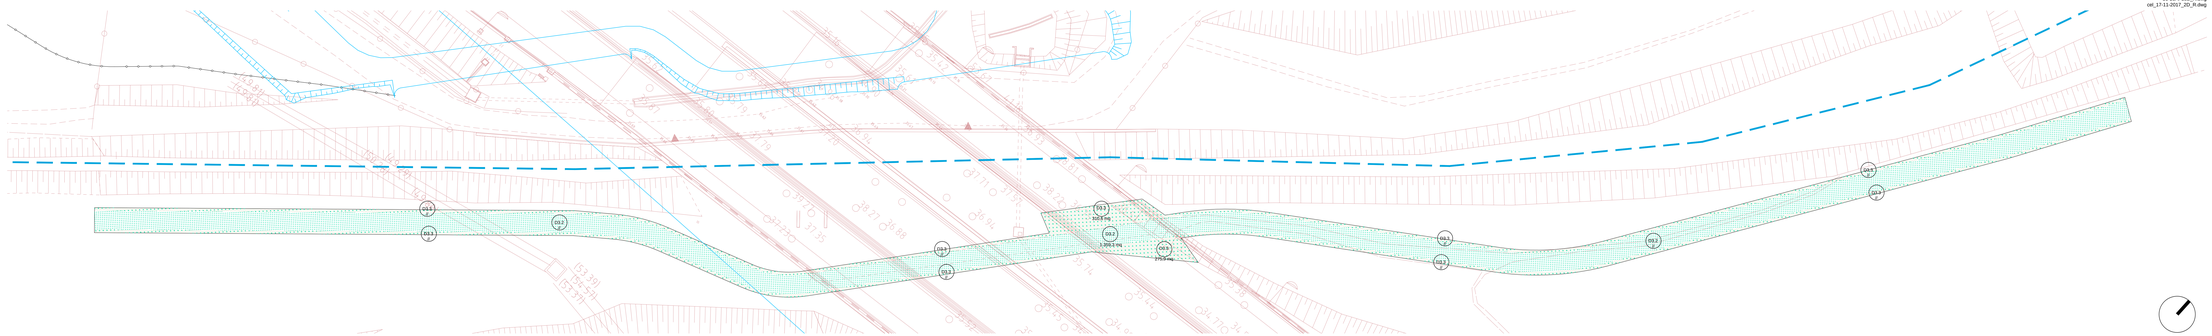

TOPOGRAFICO, planimetria (scala 1/300)
50-20AF388_R.dwg
cor_17-11-2017_2D_R.dwg

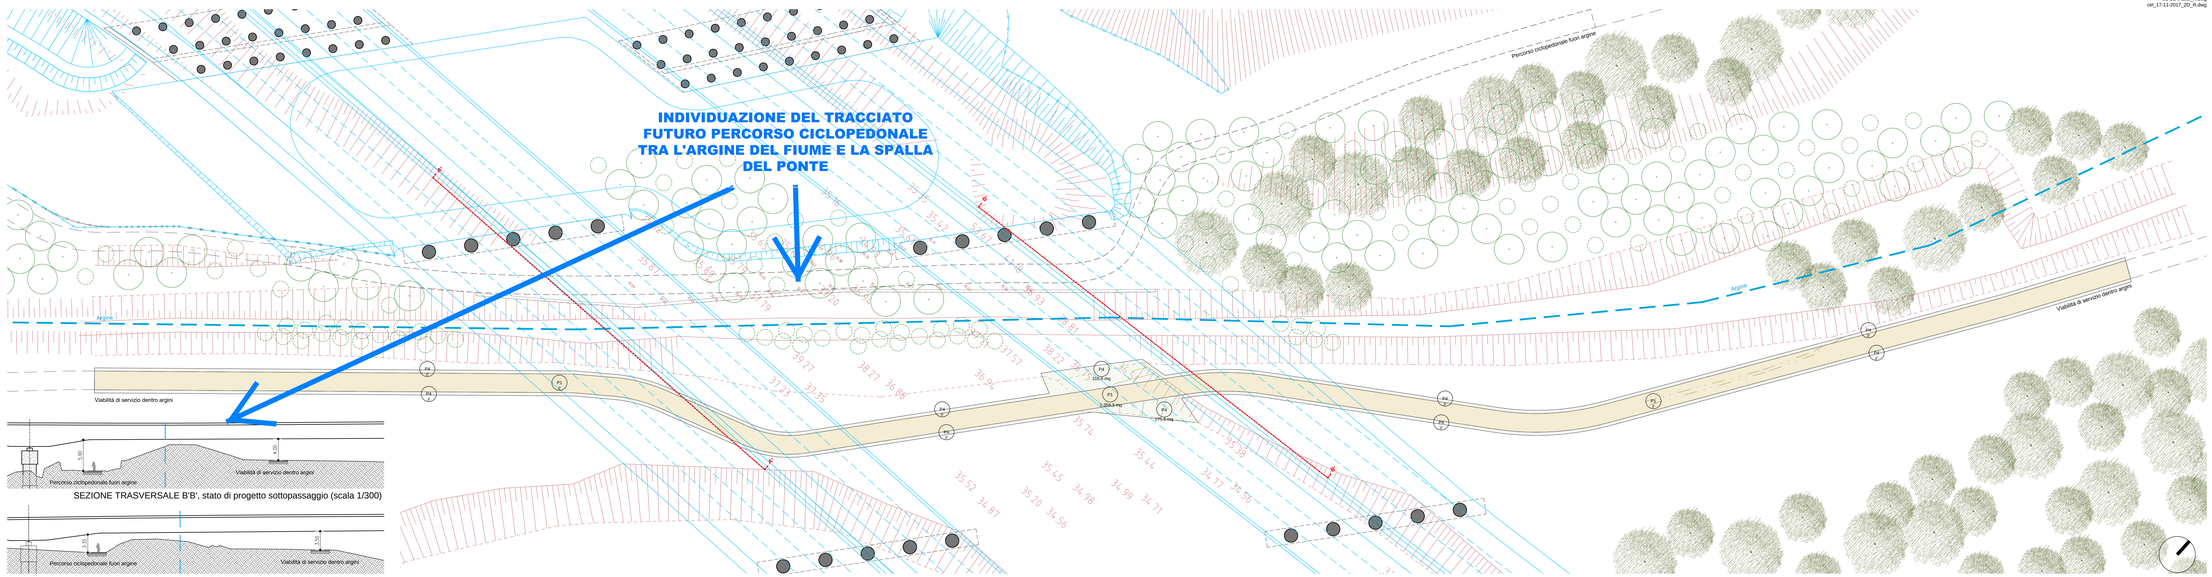

TOPOGRAFICO, planimetria (scala 1/300)
50-20AF388_R.dwg
cor_17-11-2017_2D_R.dwg

SEZIONE TRASVERSALE B'B', stato di progetto sottopassaggio (scala 1/300)

SEZIONE TRASVERSALE A'A', stato di progetto sottopassaggio (scala 1/300)

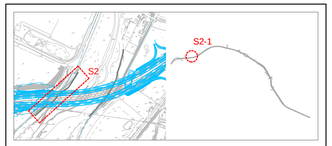

LIMITE DI INTERVENTO

LIMITE D'INTERVENTO Ambito

Intervento puntuale su terreno o pavimentazione

DEMOLIZIONI e RECUPERI *(Per Demolizioni e recuperi si rimanda agli elaborati specifici Particolari costruttivi: demolizioni e recuperi: 111465-0002-PE-DC-IMB-AP000-00000-D-ALA1672 e 111465-0002-PE-DC-IMB-AP000-00000-D-ALA1673)*

D1.1	MARCIAPIEDE ESISTENTE Demolizione integrale	D2.1	MANTO STRADALE ESISTENTE Demolizione integrale
D1.2	MARCIAPIEDE ESISTENTE, Demolizione parziale	D2.2	MANTO STRADALE ESISTENTE, Demolizione parziale
D1.3	MARCIAPIEDE ESISTENTE, Demolizione superficiale	D3.1	PAVIMENTAZIONE (non definita) Demolizione integrale
D3.2	VERDE (non definito) Preparazione per nuova piantumazione	D3.3	VERDE (non definito) Preparazione per taglio erba/cordonatura/aiuole
D4.1	Cordolo stradale Demolizione integrale	D4.2	Cordolo separatore, Demolizione integrale
D5.1	Recinzione Demolizione	D5.2	Recinzione, Rimpiazzare
D6.1	Muri Demolizione	D6.2	Controbarriere, Demolizione

ESISTENTE

D7 Demolizione	D8 Rimozione	D9 Messa in quota	D10 Rimozione	1 Illuminazione 2 Cilindro (a mensola, T-Telescio, E= Elett. 3 Palo 4 Proiettori 5 Pensilina bus 6 Fermata bus 7 Fibbia	8 Cestino 9 Segnale verticale 10 Paletto 11 Rete 12 Fioriere 13 Cassonetti rumori

INTERVENTI MARCIAPIEDI *(Per interventi marciapiedi si rimanda all'elaborato specifico Particolari costruttivi: interventi su strade urbane e marciapiedi: 111465-0002-PE-DC-IMB-AP000-00000-D-ALA1672)*

M1.1	PAVIMENTAZIONE IN BLOCCHETTI DI CLS Pacchetto completo	M1.2	PAVIMENTAZIONE IN PORFIDO Pacchetto completo
M1.1*	PAVIMENTAZIONE IN BLOCCHETTI DI CLS Sola finitura	M1.2*	PAVIMENTAZIONE IN PORFIDO Sostituzione strato finitura
M1.3	PAVIMENTAZIONE IN BLOCCHETTI DI CLS (CICLOABILE) Pacchetto completo (struttura differente da M1.1)	M1.3*	PAVIMENTAZIONE IN BLOCCHETTI DI CLS (CICLOABILE) Sostituzione strato finitura (struttura differente da M1.1)
M2.1	PAVIMENTAZIONE IN CONGLOMERATO BITUMINOSO, Pacchetto completo	M2.2	PAVIMENTAZIONE IN CONGLOMERATO BITUMINOSO (CICLABILE), Pacchetto completo
M2.1**	PAVIMENTAZIONE IN CONGLOMERATO BITUMINOSO, Sostituzione fondazione e strato finitura	M2.2**	PAVIMENTAZIONE IN CONGLOMERATO BITUMINOSO (CICLABILE), Sostituzione fondazione e strato finitura
M3.1	PAVIMENTAZIONE ESISTENTE Pacchetto completo	M3.1*	PAVIMENTAZIONE ESISTENTE * Sostituzione strato finitura
P3	PAVIMENTAZIONE IN CALCESTRE Pacchetto completo	P2	PAVIMENTAZIONE IN BLOCCHETTI DI CLS CON FUGHE ERBATE Pacchetto completo
P3	PARCHEGGI RASENTI Pavimentazione in autobloccanti drenanti (tipo Green block) Pacchetto completo	P4	TERRENO ESISTENTE Pavimentazione Strato superficiale
P5.1	PARCHEGGI - STALLI Pavimentazione in masselli drenanti in cls	P5.2	PARCHEGGI - CORSELLO Pavimentazione in masselli drenanti
P6	PAVIMENTAZIONE TATTILE	P7	PARCHEGGI STAZIONE SPM SAN LAZZARO Pavimentazione in conglomerato bituminoso

INTERVENTI OPERE VERDE *(Per interventi opere verde si rimanda all'elaborato specifico Particolari costruttivi: interventi su strade urbane e marciapiedi: 111465-0002-PE-DC-IMB-AP000-00000-D-ALA1672)*

V1	VERDE Tappeto erboso	V2	VERDE Collocazione	V3	VERDE Filare rilevato
B1	BUCA D'IMPIANTO PER ALBERO (ESISTENTE) Rettangolare	B2	BUCA D'IMPIANTO PER ALBERO (PROGETTO) Varie	C1	MASSI, GHIAIA
	SPECIE ARBOREA (ESISTENTE)		SPECIE ARBOREA (PROGETTO) FAS - FILARE ARBOREO ARBUSTIVO AMBITO AGRICOLO		SPECIE ARBUSTIVA (PROGETTO)

INTERVENTI CORDOLI *(Per interventi cordoli si rimanda all'elaborato specifico Particolari costruttivi: interventi su strade urbane e marciapiedi: 111465-0002-PE-DC-IMB-AP000-00000-D-ALA1672)*

C1.1	CORDOLO STRADALE (granito), 30 cm (* = a filo della quota stradale)	C1.2	CORDOLO STRADALE (granito), 30 cm (* = a filo della quota stradale)
C2.1	SEPARATORE (granito), 10x20 cm	C2.2	SEPARATORE (granito), 10x25 cm
C2.3	SEPARATORE (granito), 50x10 cm	C2.4	SEPARATORE (metallico), Profilo metallico
C2.5	SEPARATORE (granito), 10x25 cm		
R1	PASSO CARRAIO (granito) Lastre granito 50 cm	R2	SCIVOLI ATTRAVERSAMENTO (granito) Lastre granito 50 cm
R3.1	RAMPA CON MARCIAPIEDE Livellata	R3.2	RAMPA CON MARCIAPIEDE Asgolata

OPERE MURARIE O SPECIALI *(Per Opere murarie e speciali si rimanda agli elaborati specifici Particolari costruttivi: inserimento opere murarie e speciali: 111465-0002-PE-DC-IMB-AP000-00000-D-ALA1672 e 111465-0002-PE-DC-IMB-AP000-00000-D-ALA2030)*

MU1	GABBIONI DI RETTA, Gabbia metallica riempita con pietrisco	MU4	PANCHINE Sola
MU2	RECINZIONE - RETE METALLICA (delimitazione terreno)	MU4.1	PANCHINE Ingresso
MU3*	MURI H 0,5	MU5	RECINZIONE - CANCELLATA (delimitazione proprietà)
RM	RIVESTIMENTO MURARIO Rivestimento ricavato dal sottopassaggio esistente		

ELEMENTI DI ARREDO *(Per Elementi di arredo si rimanda all'elaborato specifico Schede elementi di arredo urbano e illuminazione: 111465-0002-PE-DC-IMB-AP000-00000-D-ALA1672)*

AU

AU1	Panchine	AU7	Segnaletica km (palina stradale)
AU2	Cestino gettacarte	AU8	Segnaletica informativa
AU3	Portarifiuti	AU9	Transenne
AU4	Fontana	AU10	Semafori
AU5	Rastrelliera porta biciclette	AU11	Panchine
AU6	Pensilina bus	AU12	Panchine in ghisa e legno per esterni

ILLUMINAZIONE *(Per Elementi di arredo si rimanda all'elaborato specifico Schede elementi di arredo urbano e illuminazione: 111465-0002-PE-DC-IMB-AP000-00000-D-ALA1672)*

ILL

IL0.1	Illuminazione con crepuscolare, H=6m	IL3.2	Illuminazione palo doppio, H=4.5+3m
IL0.1A	Illuminazione palo esistente (sostituzione), H=6m	IL3.3	Illuminazione palo doppio, H=6.5+6m
IL0.2	Illuminazione palo esistente (sostituzione), H=8m	IL4	Illuminazione a parete, H=4.5m
IL1	Lampione esistente, H=2.5m	IL4.1	Illuminazione binata (pedonale), H=3.5m
IL1.1	Totem bianco, H=3m	IL5	Illuminazione a parete (pedonale), H=4.5m
IL1.2	Totem alto, H=4.5m	IL6	Illuminazione arredo (strada), H=4.5m
IL2	Illuminazione pal, H=6.5m	IL7	Illuminazione a parete (pedonale), h=piano
IL2.1	Illuminazione pal, H=4.5m	IL8	Illuminazione a parete (strada), H=6m
IL2.2	Illuminazione pal, H=7m	IL9	Portale attraversamento pedonale, H=7m (San Lazzaro)
IL2.3	Illuminazione pal, H=7+3m (sdf)		

autostrade per l'italia

AUTOSTRADA (A14): BOLOGNA - BARI -TARANTO

TRATTO: BOLOGNA BORGO PANIGALE - BOLOGNA SAN LAZZARO

POTENZIAMENTO IN SEDE DEL SISTEMA AUTOSTRADALE E TANGENZIALE DI BOLOGNA "PASSANTE DI BOLOGNA"

PROGETTO ESECUTIVO

AUTOSTRADA A14 / TANGENZIALE

63T - VIADOTTO RENO

S2 - SOTTOPASSAGGIO SENTIERI FIUME RENO 1 E 2

PLANIMETRIE STATO DI FATTO, TRACCIAMENTO, DEMOLIZIONI, PROGETTO E COD.INTERVENTI; SEZIONI TRASVERSALI - TAV. 1

IL PROGETTISTA SPECIALISTICO	IL RESPONSABILE INTEGRAZIONE PRESTAZIONI SPECIALISTICHE	IL DIRETTORE TECNICO
Arch. Enrico Francesconi Ord. Arch. Milano N. 15888 Responsabile Architettura e Paesaggio	Ing. Raffaele Rinaldesi Ord. Ingg. Macerata N. A1368	Ing. Sara Frisanti Ord. Ingg. Genova n. 9810/A T.A. / Ambiente

CODICE IDENTIFICATIVO

RIFERIMENTO PROGETTO			RIFERIMENTO DIRETTORIO				RIFERIMENTO ELABORATO				DENOMINAZIONE
Codice Commessa	Lotto, Sub-Lotto, Parte d'opera	Fase	Capitolo	Paragrafo	Sub-Paragrafo	Tip.	Disciplina	Progressivo	Rev.		SCALA
111465	0001	PE	AU	V63	AR002	00000	D	AUA	0169	0	1:300

TECNE Engineering	ENGINEER COORDINATOR Ing. Raffaele Rinaldesi Ord. Ingg. Macerata N. A1368	SUPPORTO SPECIALISTICO JORNET/LOPPISTOR ARQUITECTES TASCA STUDIO ARCHITETTI ASSOCIATI	REVISIONE N. 0569 DICEMBRE 2021 1 2 3 4 5
PROGETTO	VERIFICATO		

VISTO DEL COMMITTENTE	VISTO DEL CONCEDENTE
autostrade per l'italia IL RESPONSABILE UNICO DEL PROCEDIMENTO Ing. Paolo Berti	Ministero delle Infrastrutture e della mobilità sostenibili DIPARTIMENTO PER LE INFRASTRUTTURE

© PROPRIETÀ RISERVATA AUTOSTRADE (ITALIA) S.p.A. VIETATA LA COPIA O LA CESSIONE A TERZI SENZA AUTORIZZAZIONE SCRITTA. LA RIPRODUZIONE PARZIALE O TOTALE DEL DISEGNO È CONSENTITA SOLO ALL'ESECUTORE DEI LAVORI