


ENTE F.S.  
S.S.E. di GENGA

Scala: 1:200

«PIAZZALE A.T.»

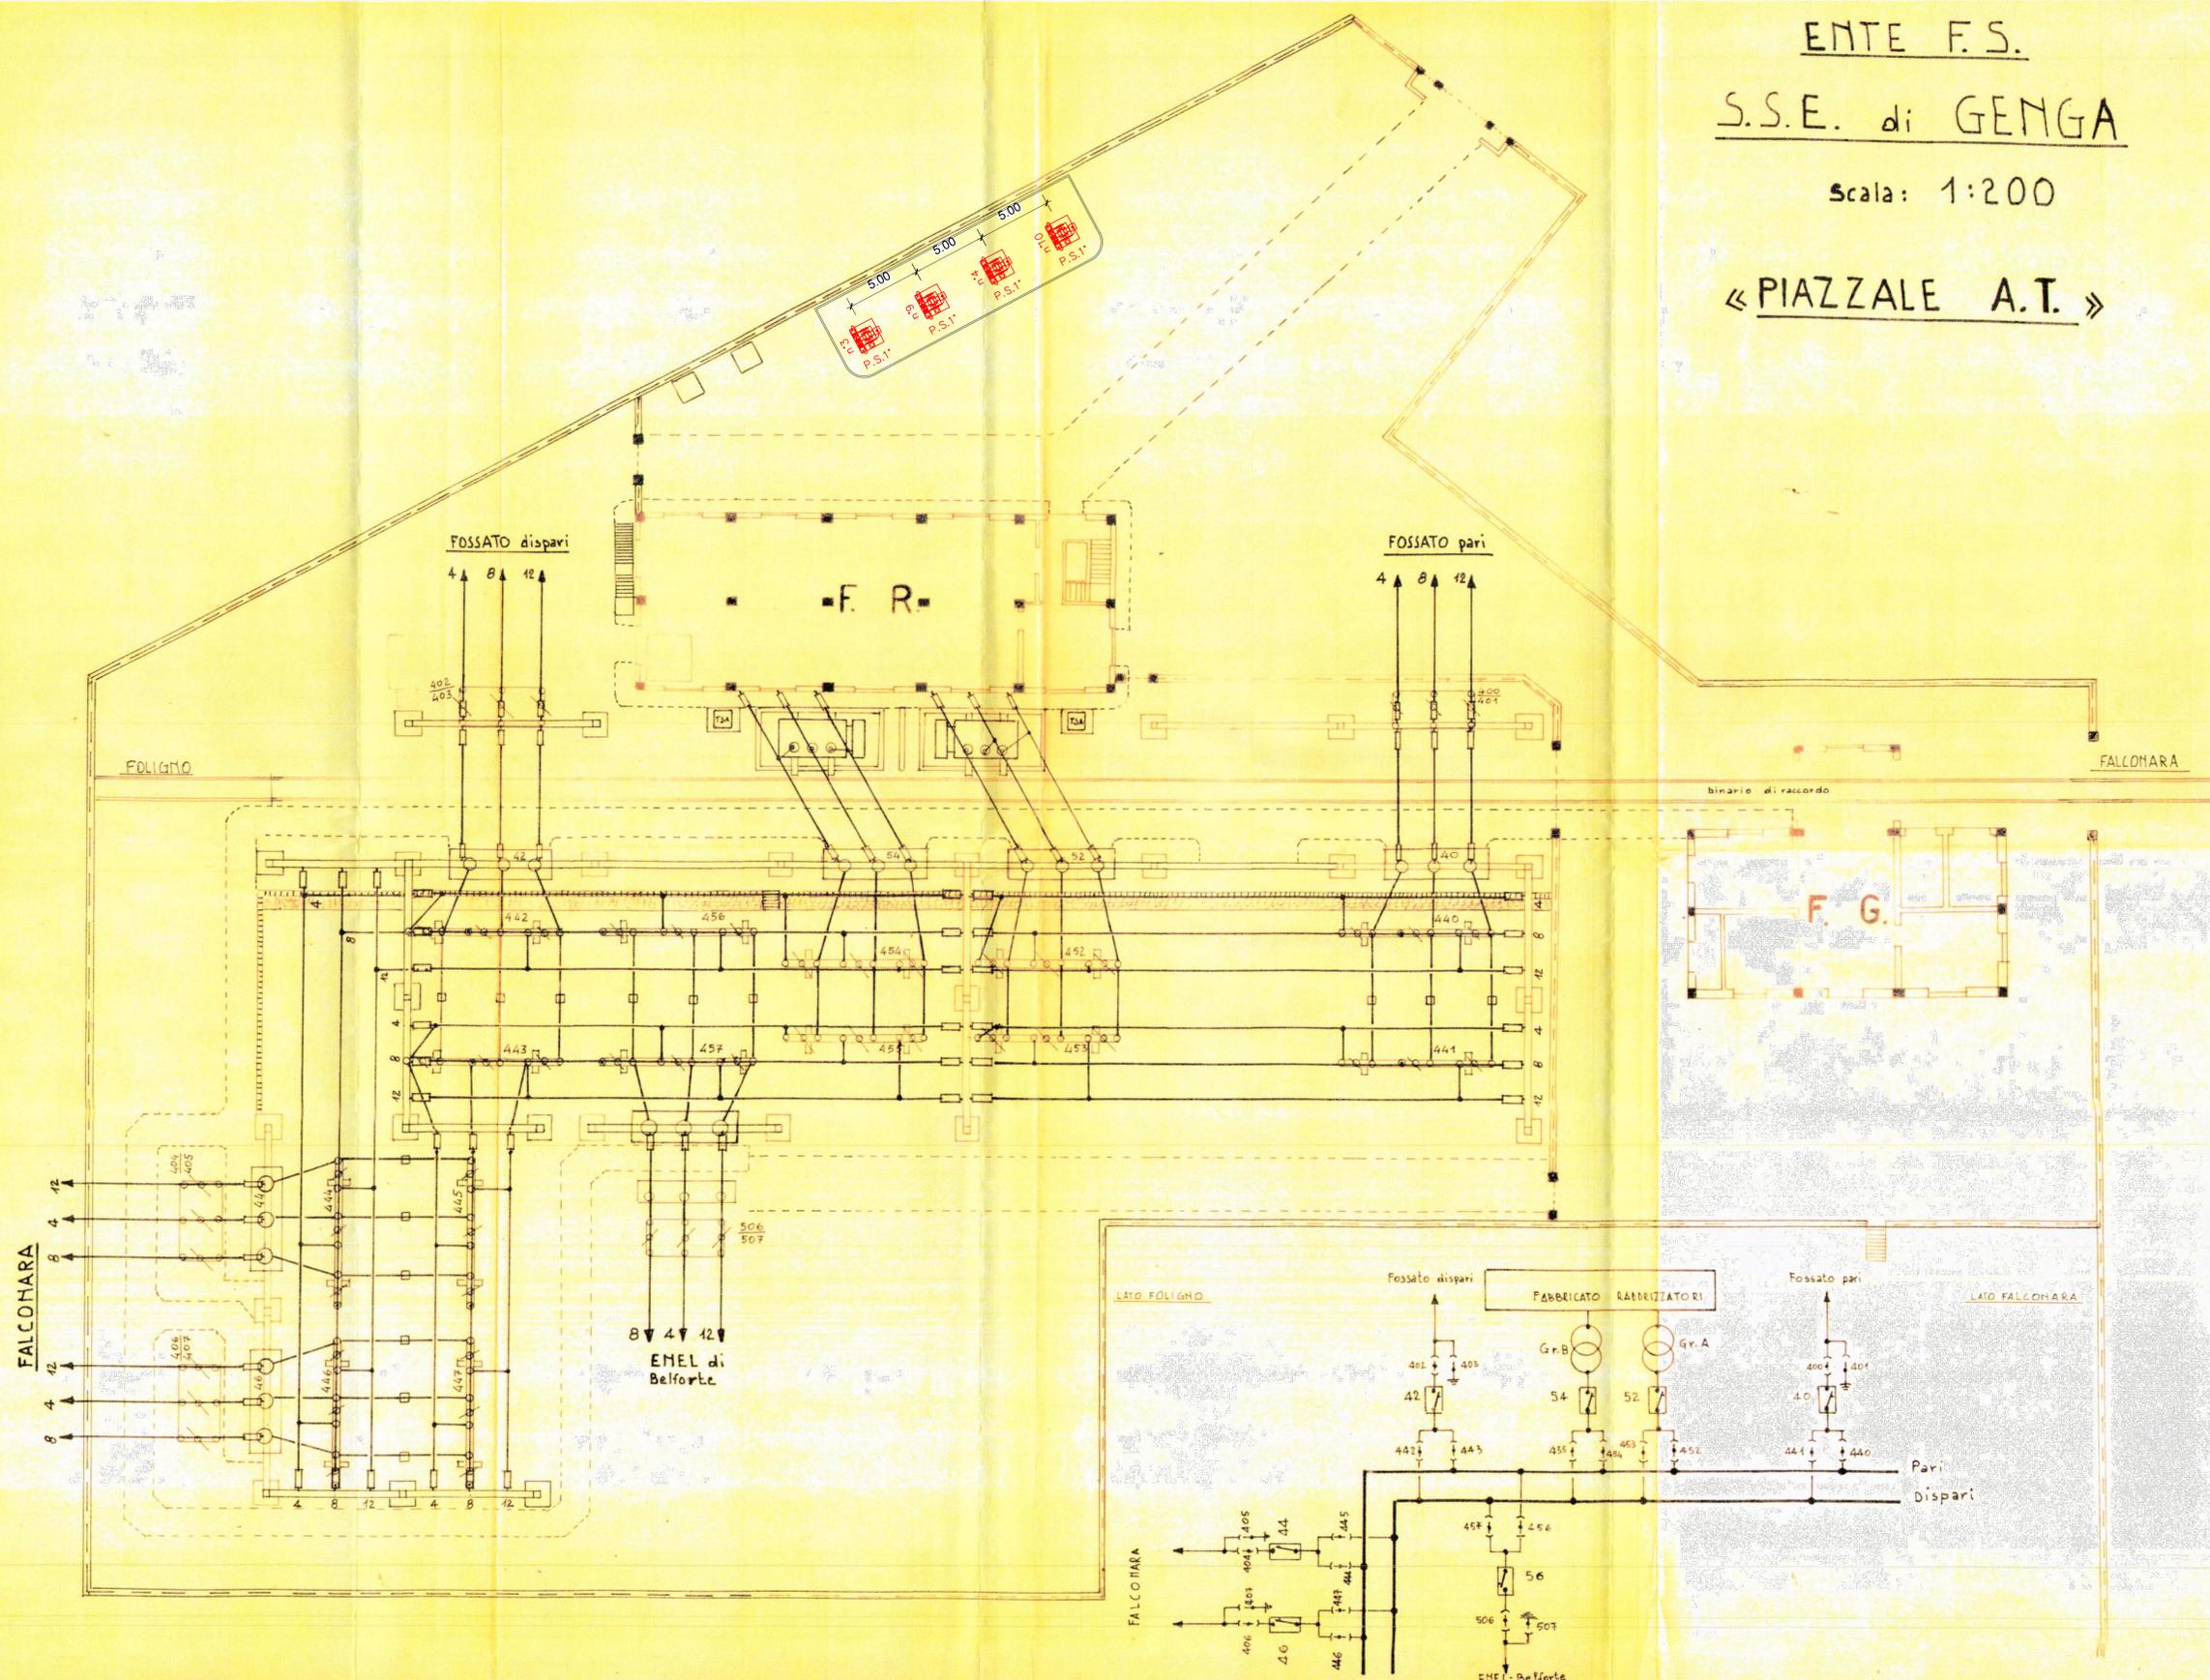

LEGENDA

	Apparecchiature Nuove
--	-----------------------

COMMITTENTE:  RETE FERROVIARIA ITALIANA  
GRUPPO FERROVIE DELLO STATO ITALIANE

PROGETTAZIONE:  ITALFERR  
GRUPPO FERROVIE DELLO STATO ITALIANE

**U.O. ENERGIA E TRAZIONE ELETTRICA**  
**PROGETTO DI FATTIBILITA' TECNICO-ECONOMICA**  
**POTENZIAMENTO INFRASTRUTTURALE ORTE-FALCONARA**  
**RADDOPPIO DELLA TRATTA PM228-CASTELPLANIO**  
**LOTTO 2**  
**SSE GENGA**

Piazzale - Disposizione apparecchiature (Layout) SCALA: 1:200

Rev.	Descrizione	Redatto	Data	Verificato	Data	Approvato	Data	Autorizzato Data
A	Emissione esecutiva	M. Laverio	Set. 2021	A. Sparone	Set. 2021	[Signature]	Set. 2021	G. Cusi Belforte Set. 2021

Rev.	Descrizione	Redatto	Data	Verificato	Data	Approvato	Data	Autorizzato Data
IR0F	02	R	18	P	9	SE0500	001	A