
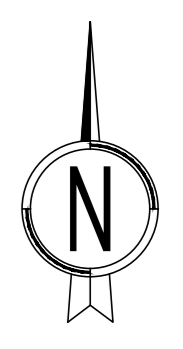


LEGENDA INDAGINI GEOGNOSTICHE	
CAMPAGNA 2018 (Eseguita da EXPERIMENTATIONS S.r.l. Perugia)	
	Sndh Sondaggio a carotaggio continuo con down-hole
	Sn Sondaggio a carotaggio continuo
	Pzn Pozzetto geognostico
	LSRn Prova LSR
	Stesa sismica inizio
	Stesa sismica fine
	Stop geologico
	Stop geologico con rilievo geomeccanico
CAMPAGNA 2020	
	SAh Sondaggio a carotaggio continuo non attrezzato

QUADRO DI UNIONE

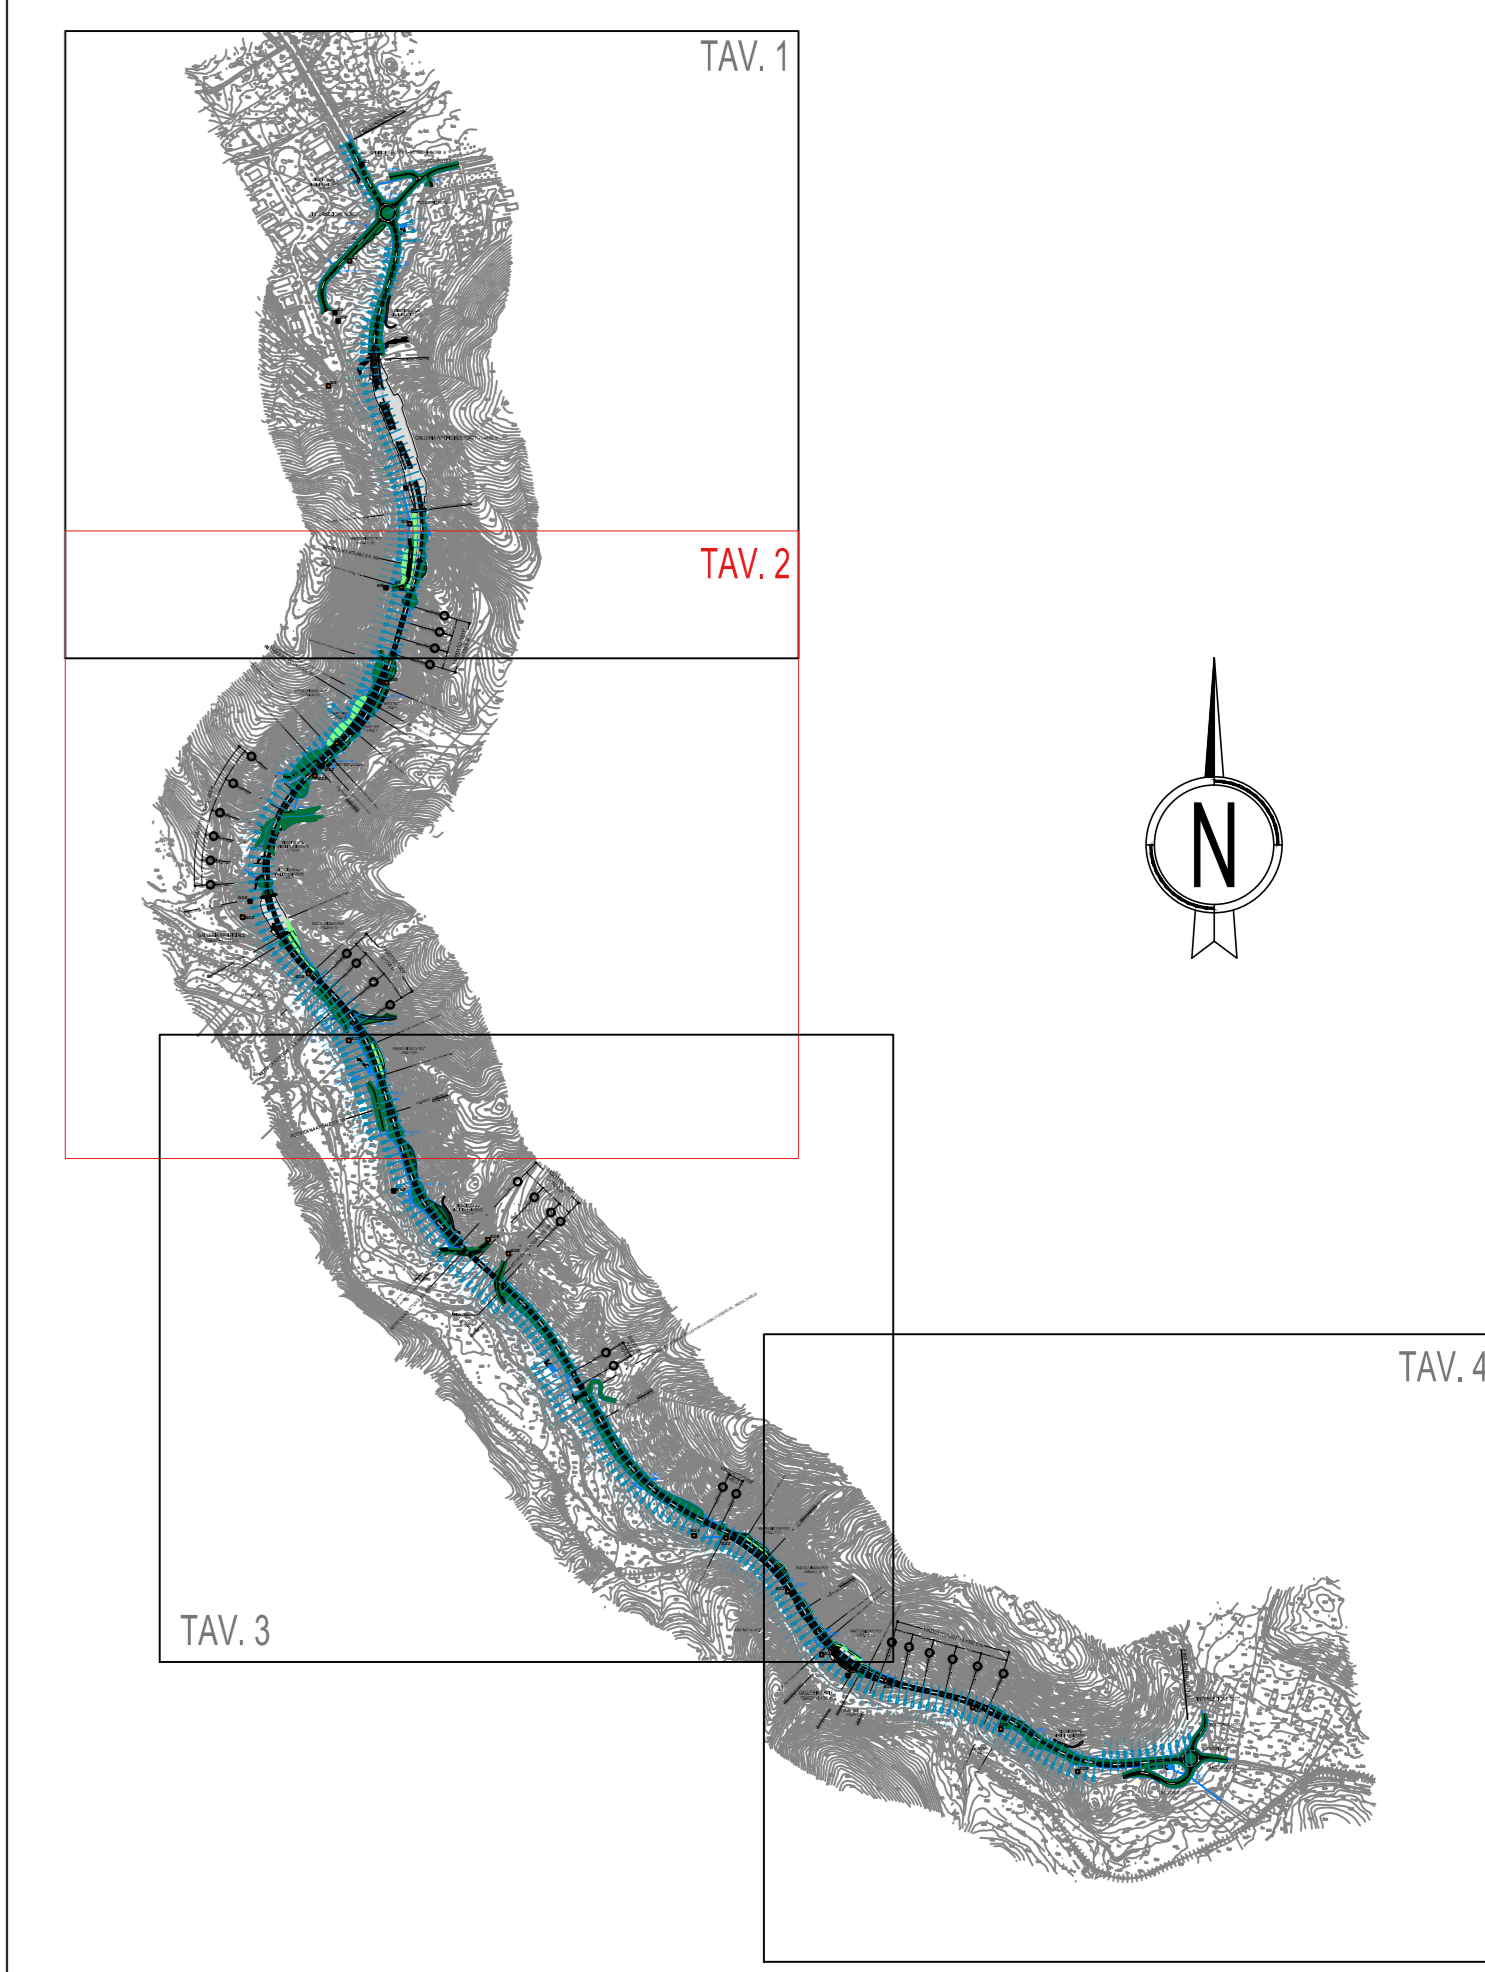

anas GRUPPO FB ITALIANE **ANAS S.p.A.**
 Direzione Progettazione e Realizzazione Lavori

S.S. 389 TRONCO VILLANOVA – LANUSEI - TORTOLI
LOTTO BIVIO VILLAGRANDE - SVINCOLO DI ARZANA
 DAL Km 51+100.00 DELLA S.S. 389 VAR AL Km 177+930.00 DELLA S.S. 389

PROGETTO DEFINITIVO COD. CA22

PROGETTAZIONE: ANAS - DIREZIONE PROGETTAZIONE E REALIZZAZIONE LAVORI

PROGETTISTA E RESPONSABILE INTEGRATORE PRESTAZIONI SPECIALISTICHE Ing. M. RASINELLI Ordine Ingegneri Provincia di Perugia n° 402	IL GRUPPO DI PROGETTAZIONE: MANDATARIA PINI PINI SWISS ENGINEERS SA SWISS MANDANTE PINI PINI SWISS ENGINEERS Srl ITALIA MANDANTE
GRUPPO DI PROGETTAZIONE: Ing. D. BONADELLI Ing. P. COFFIGNATO Ing. S. PELLEGRINI Ing. A. PELLEGRINI Ing. M. MARCELLI Ing. A. LUCCA	IL RESPONSABILE DEL S.I.A. Arch. E. RASINELLI IL GEOLOGO Dott. S. FALZOLU COORDINATORE PER LA SICUREZZA IN FASE DI PROGETTAZIONE Ing. L. COVINE VISTO: IL RESP. DEL PROCEDIMENTO Ing. F. RUGGERI

DOCUMENTAZIONE INDAGINI GEOTECNICHE

PLANIMETRIA UBICAZIONE DELLE INDAGINI GEOTECNICHE E GEOFISICHE
 Tav. 2 di 4 dal km 1+500.000 al km 3+000.000

CODICE PROGETTO	NOV. FILE	REVISIONE	SCALA
PROGETTO	T00_GEO0_GEO_PU02_A-2.dwg		
PROG. N. PROG.	2020		
CODICE ELAB.	T00GEO0GEOPU02		1:2000
D			
C			
B			
A	PRIMA EMISSIONE	AGOSTO 2020	MONDINI POLI RASINELLI
REV.	DESCRIZIONE	DATA	REDATTO VERIFICATO APPROVATO