

Modulo per la presentazione delle osservazioni per i piani/programmi/progetti sottoposti a procedimenti di valutazione ambientale di competenza statale

Presentazione di osservazioni relative alla procedura di:

Valutazione Ambientale Strategica (VAS) – art.14 co.3 D.Lgs.152/2006 e s.m.i.

Valutazione di Impatto Ambientale (VIA) – art.24 co.3 D.Lgs.152/2006 e s.m.i.

Verifica di Assoggettabilità alla VIA – art.19 co.4 D.Lgs.152/2006 e s.m.i.

(Barrare la casella di interesse)

La Sottoscritta **GIULIANA FEBO** in qualità di proprietario degli immobili in Via Volturmo, n.9 e in via Lago di Garda 60/E

Il/La Sottoscritto/a _____

in qualità di legale rappresentante della Pubblica Amministrazione/Ente/Società/Associazione

(Nel caso di persona giuridica - società, ente, associazione, altro)

PRESENTA

ai sensi del D.Lgs.152/2006, le **seguenti osservazioni** al

Piano/Programma, sotto indicato

Progetto, sotto indicato.

(Barrare la casella di interesse)

PROGETTO DEFINITIVO DELLA VELOCIZZAZIONE DELLA LINEA FERROVIARIA PESCARA – ROMA: RADDOPPIO DELLA TRATTA PESCARA PORTA NUOVA – CHIETI – INTERPORTO D’ABRUZZO (CUP J31H9600000021) –ID6023

(inserire la denominazione completa del piano/programma (procedure di VAS) o del progetto (procedure di VIA, Verifica di Assoggettabilità a VIA)

OGGETTO DELLE OSSERVAZIONI

(Barrare le caselle di interesse; è possibile selezionare più caselle):

Aspetti di carattere generale (es. struttura e contenuti della documentazione, finalità, aspetti procedurali)

Aspetti programmatici (coerenza tra piano/programma/progetto e gli atti di pianificazione/programmazione territoriale/settoriale)

Aspetti progettuali (proposte progettuali o proposte di azioni del Piano/Programma in funzione delle probabili ricadute ambientali)

Aspetti ambientali (relazioni/impatti tra il piano/programma/progetto e fattori/componenti ambientali)

Altro (specificare) _____

ASPETTI AMBIENTALI OGGETTO DELLE OSSERVAZIONI

(Barrare le caselle di interesse; è possibile selezionare più caselle):

Atmosfera

- Ambiente idrico
- Suolo e sottosuolo
- Rumore, vibrazioni, radiazioni
- Biodiversità (vegetazione, flora, fauna, ecosistemi)
- Salute pubblica
- Beni culturali e paesaggio
- Monitoraggio ambientale
- Altro (specificare) _____

TESTO DELL' OSSERVAZIONE

La sottoscritta, Giuliana Febo in relazione alla fase di osservazioni del progetto di raddoppio ferroviario Chieti-Pescara, in merito alla demolizione del traliccio dell'alta tensione al km. 8 + 585,377 (IA4S02D29RORI0004001A) CHIEDE a RFI di valutare la revisione del collocamento dei tralicci in un'area più vasta.

In particolare, chiedo che i due tralicci dell'alta tensione che insistono su via Volturmo, in prossimità del civico 11 e su via Lago di Garda in prossimità del civico 60E possano essere rimossi o interrati o, altra soluzione idonea per la salvaguardia della salute pubblica.

Da anni nella zona in cui vivo si stanno manifestando casi di tumori e osservazioni per MGUS. Ugualmente su via Lago di Garda in prossimità dell' area interessata dal tralicci si sono manifestati casi di tumore e leucemia. Gli stessi specialisti che seguono i pazienti oncologici, hanno cominciano a ipotizzare che ci possa essere una qualche forma di interferenza con i campi dei tralicci.

Considerato che il raddoppio ferroviario prevede lavori importanti nello spostamento/demolizione delle interferenze dei servizi pubblici, si chiede se, all'interno degli interventi programmati, si possa ricomprendere anche una diversa sistemazione dei tralicci di via Volturmo e di via Lago di Garda.

Il/La Sottoscritto/a dichiara di essere consapevole che, ai sensi dell'art. 24, comma 7 e dell'art.19 comma 13, del D.Lgs. 152/2006 e s.m.i., le presenti osservazioni e gli eventuali allegati tecnici saranno pubblicati sul Portale delle valutazioni ambientali VAS-VIA del Ministero dell'Ambiente e della Tutela del Territorio e del Mare (www.va.minambiente.it).

Tutti i campi del presente modulo devono essere debitamente compilati. In assenza di completa compilazione del modulo l'Amministrazione si riserva la facoltà di verificare se i dati forniti risultano sufficienti al fine di dare seguito alle successive azioni di competenza.

ELENCO ALLEGATI

Allegato 1 - Dati personali del soggetto che presenta l'osservazione

Allegato 2 - Copia del documento di riconoscimento in corso

Allegato XX - PLANIMETRIA N 2 (inserire numero e titolo dell'allegato tecnico se presente)

Luogo e data 22 MARZO 2022 SAN GIOVANNI T.mo (CH)
(inserire luogo e data)


Il/La dichiarante

Giuliana Febo



Protezione opere esistenti:
Intervento 4 al km 7+294.262

TRALICCIO

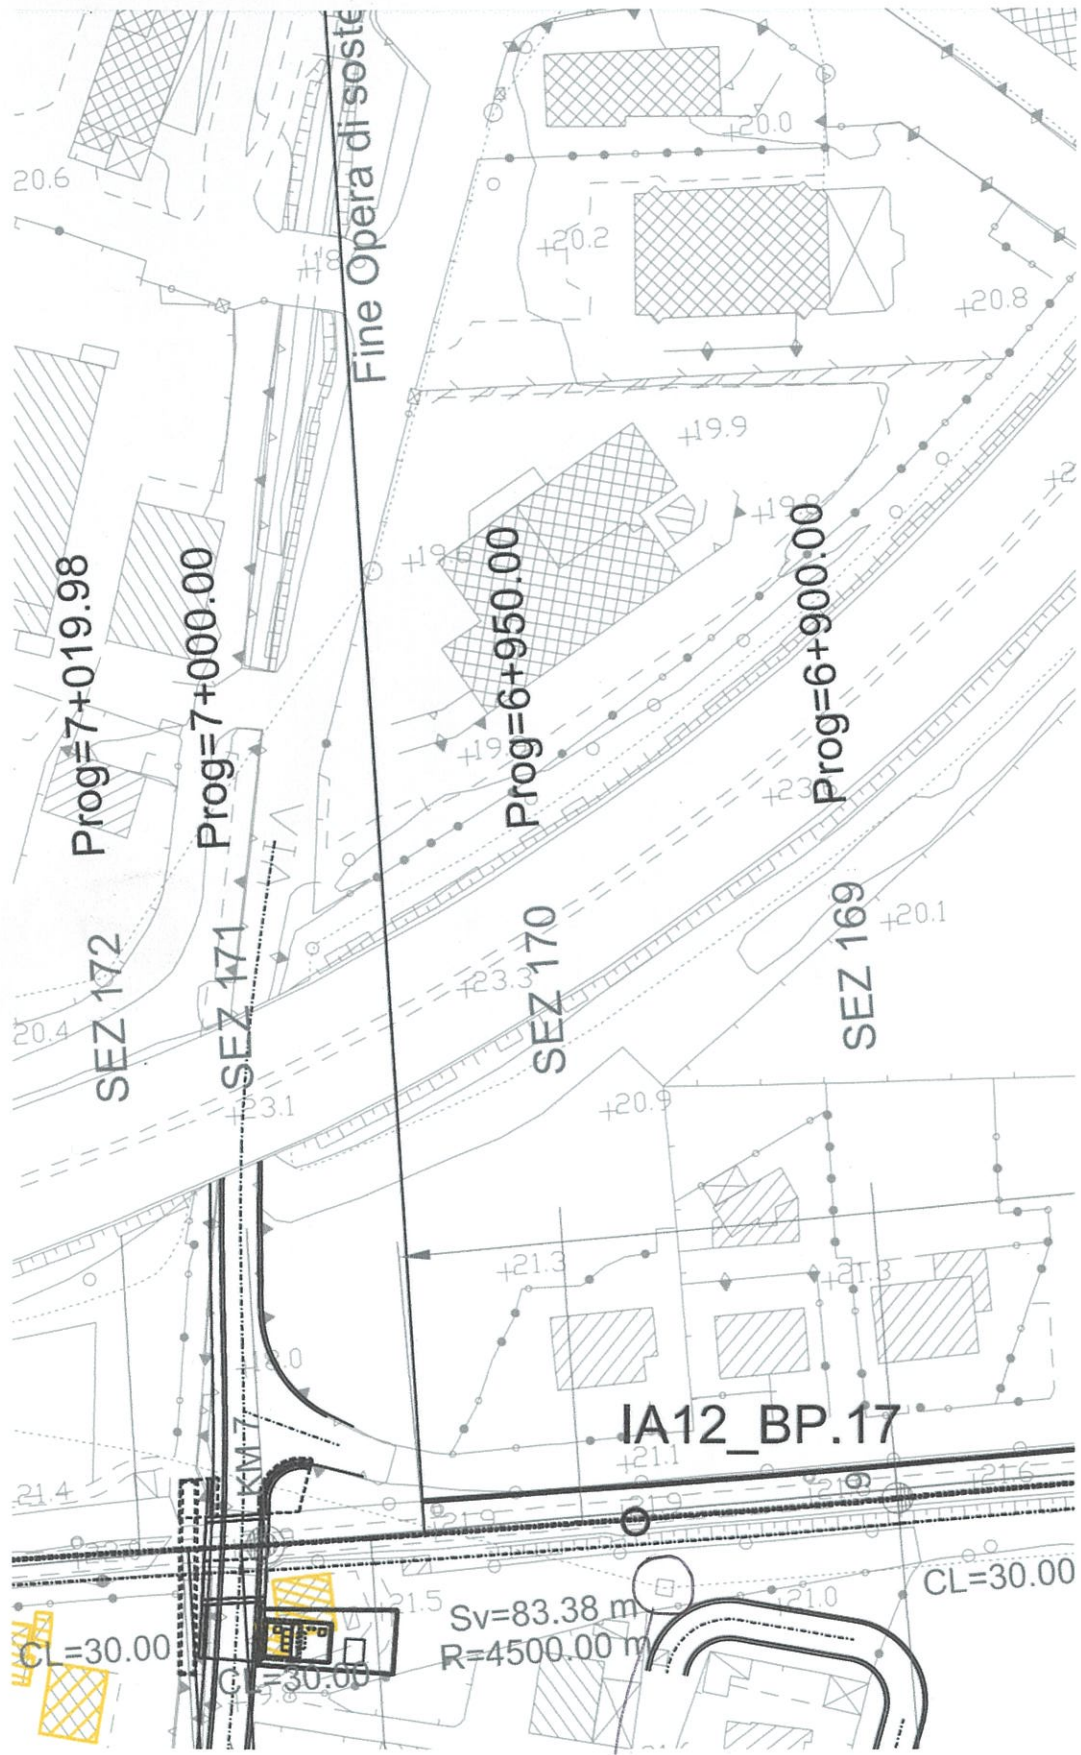

TRALICCIO