



PIANTA

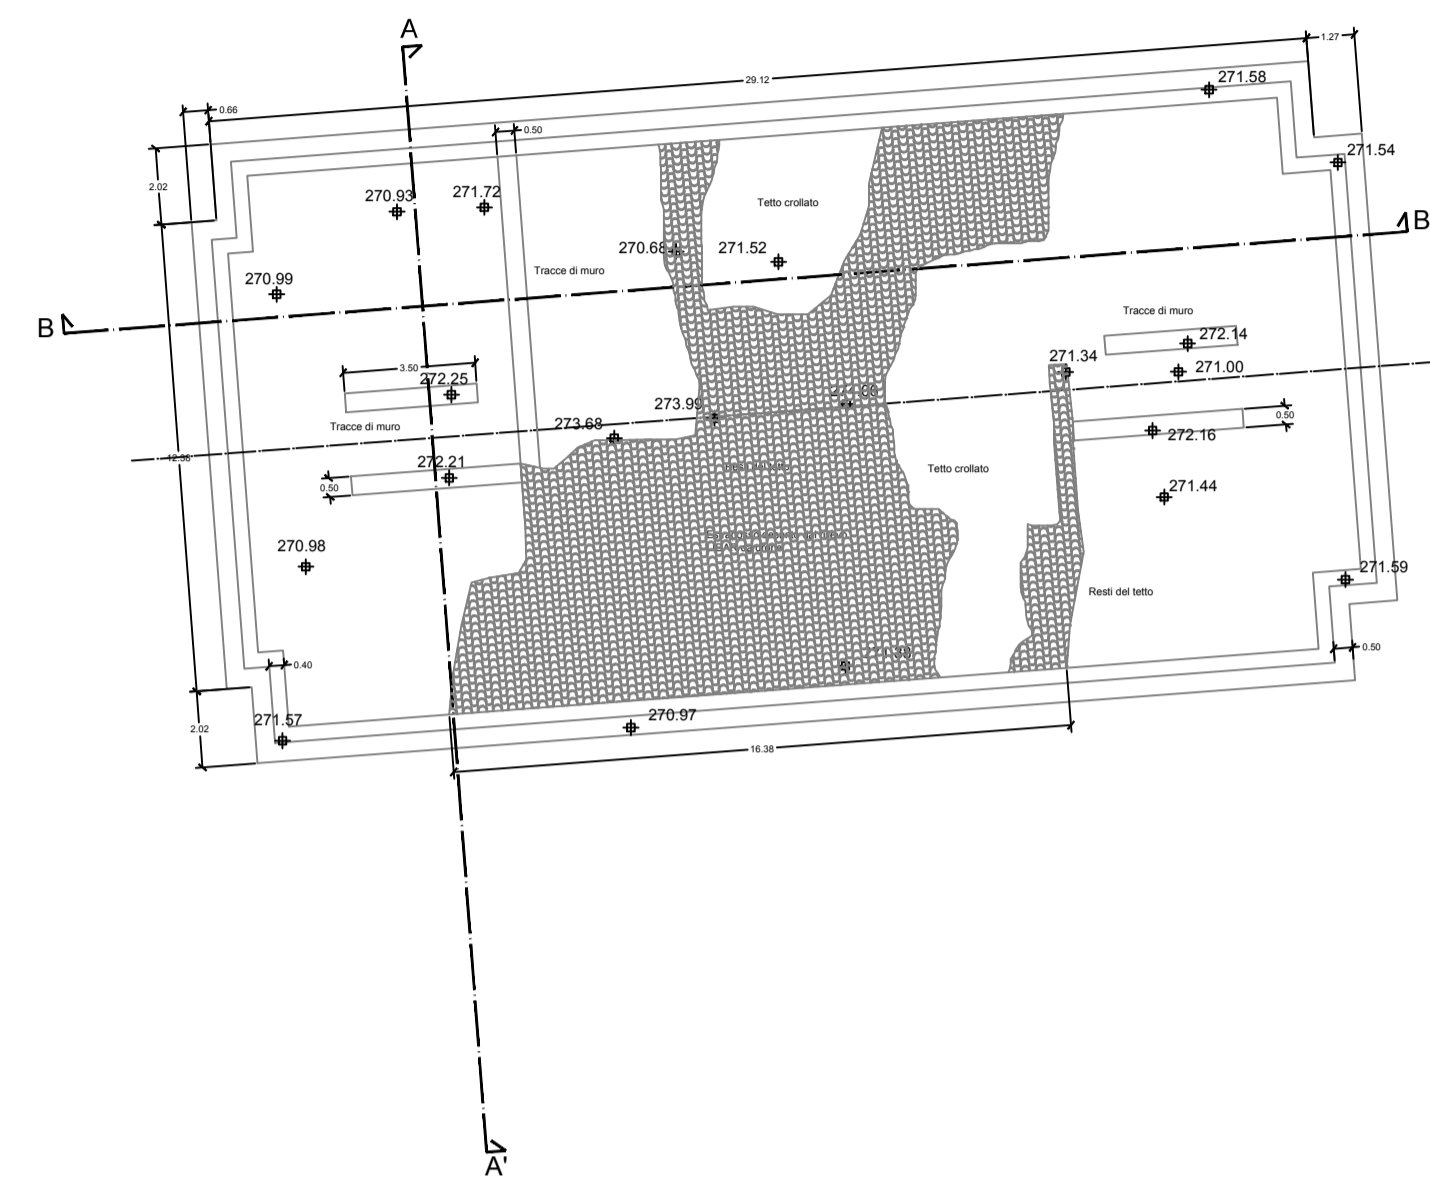

PIANTA COPERTURE

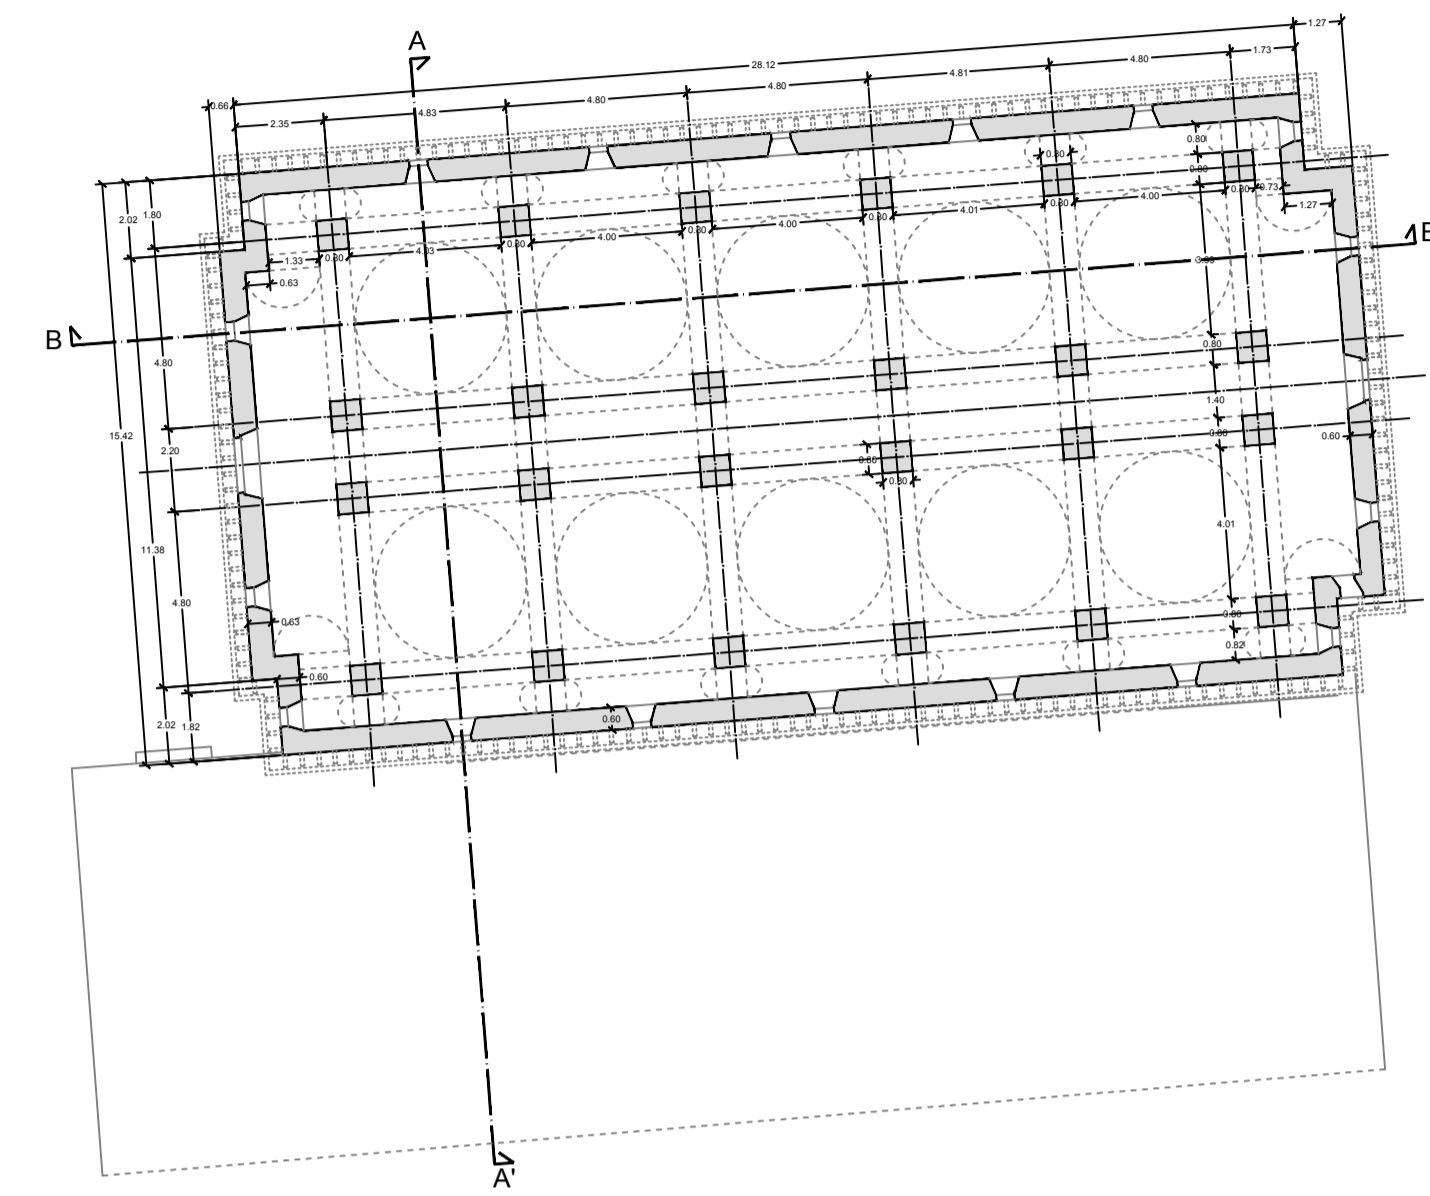

PIANTA INTRADOSSO




ORTOFOTO A NUVOLA DI PUNTI  
PIANTA



ORTOFOTO  
PIANTA COPERTURE



ORTOFOTO A NUVOLA DI PUNTI  
PIANTA INTRADOSSO

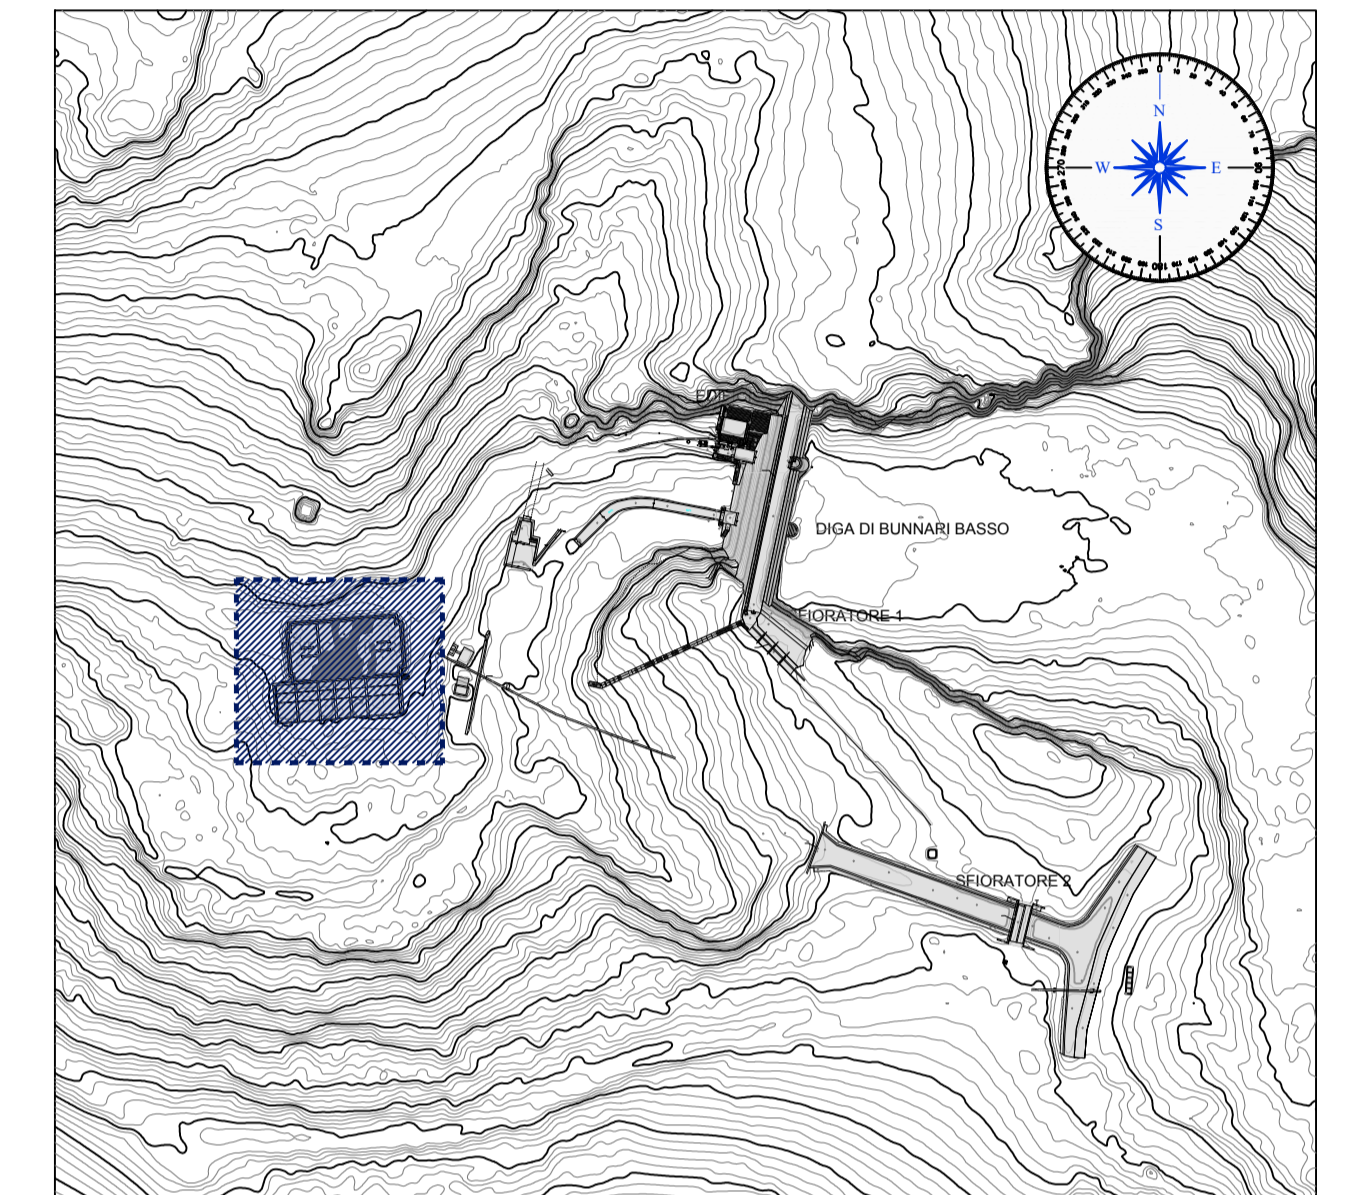


DISMISSIONE DELLA DIGA DI BUNNARI BASSO E  
PROGETTAZIONE DELLE OPERE DI  
SISTEMAZIONE IDRAULICA CONNESSE

MANDATARIA:  
**Lombardi**  
Lombardi Ingegneria S.r.l.  
Ing. Carlo Silvestri

MANDANTI:  
**Metassociati**  
Lombardi Ingegneria S.r.l.  
Architetto N. FADDA

STUDIO DI FATTIBILITA' TECNICA ED ECONOMICA

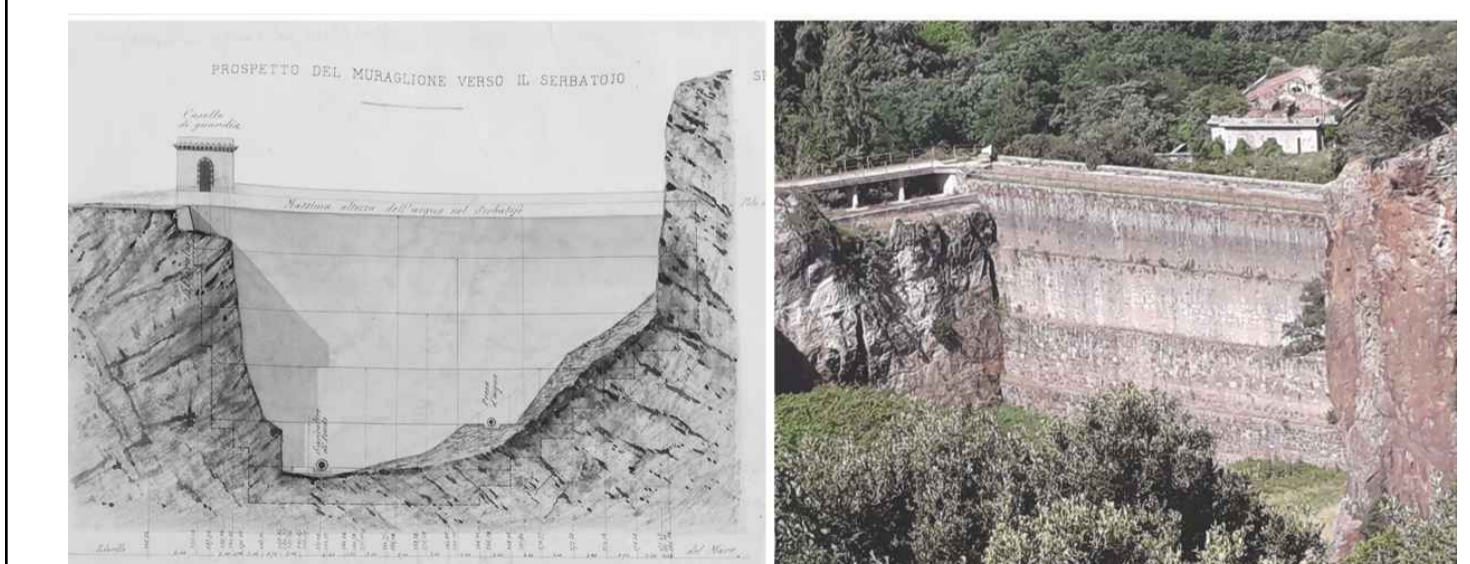

RILIEVI TOPOGRAFICI

Diga Bunnari Basso

Edificio Filtri

Piante

Rev.	Data	Disegnato	Verificato	Approvato	Descrizione	Dimensioni	N° incarico
0	15.06.2021	L.Curreli	R.Barracu	C.Silvestri	Versione iniziale	A1+ (594x1051)	2020.0275.002
Scale:						Nome file	N°
1:200						2020_0275_002_TOP_D011_0_DWG	2020.0275.002
Tavola N°						Rev.	Foglio
2020_0275_002_TOP_D011_0						0	1 / 1