



Sezione AA di progetto - Impianto di trattamento V7
Scala 1:100

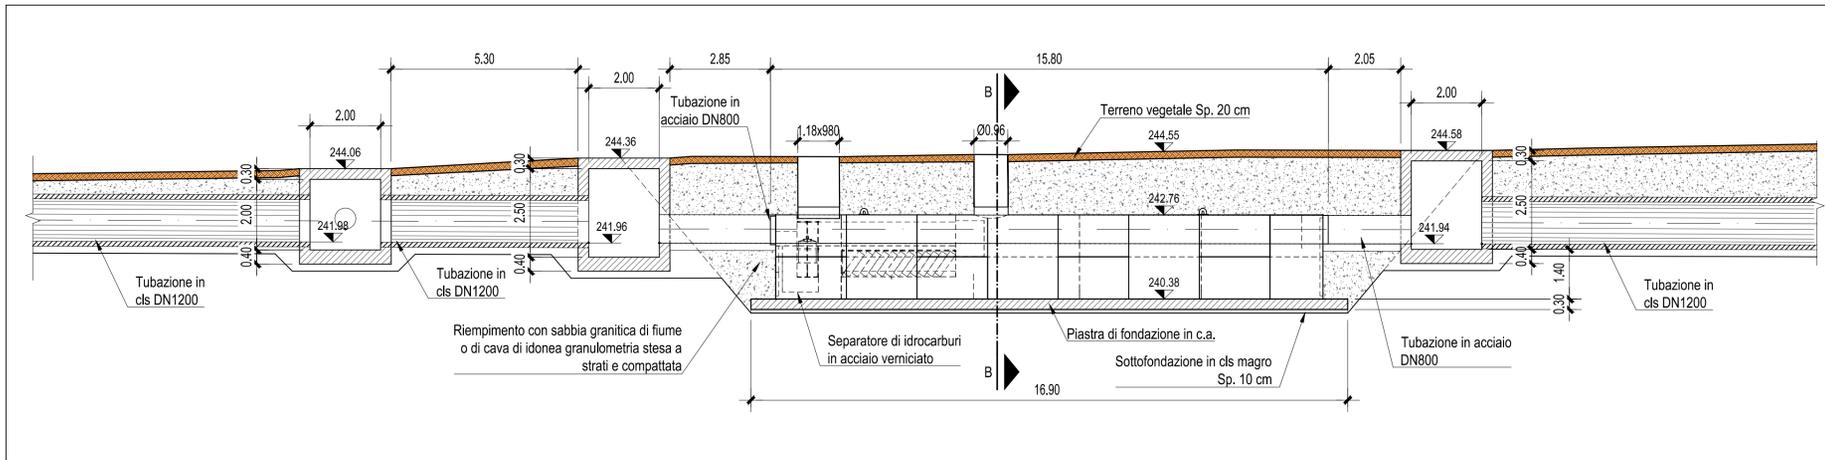


Sezione BB di progetto - Impianto di trattamento V7
Scala 1:100

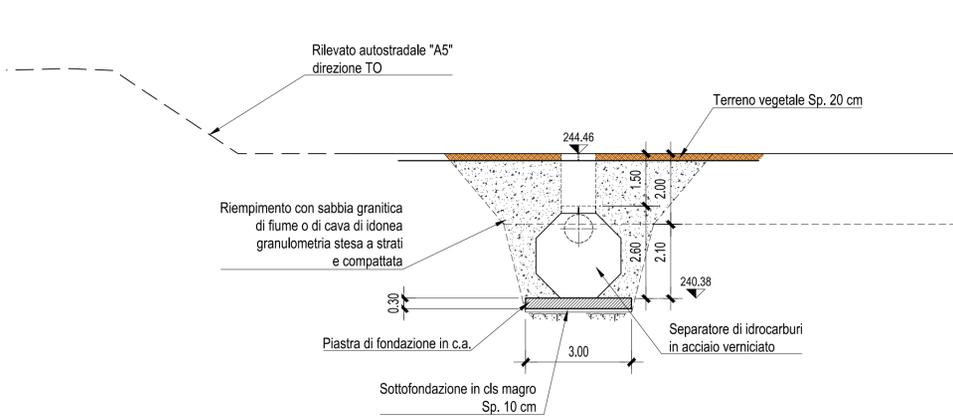


IMPIANTO PER TRATTAMENTO ACQUE METEORICHE CON SISTEMA IN CONTINUO E BY-PASS

C.A.V. Contenenti idrocarburi di origine minerale (classe 1) con sistema in continuo, costituito da manufatti prefabbricati in C.A.V. ad alta resistenza, garantiti a tenuta stagna, realizzati in conglomerato cementizio avente resistenza a compressione C35/45, conforme alle prescrizioni previste nella norma UNI EN 206-1:2006. L'impianto è costituito da un pozzetto sfioratore di acque meteoriche e da una sezione di sedimentazione/disolazione completo di innesti di collegamento in PVC secondo le UNI1401-1, solette di copertura prefabbricate in C.A.V. carrabili ad alta resistenza verificate per carichi stradali di 1 categoria, dotate di chiusini di ispezione in ghisa Classe D400 luce netta minima 600 mm. La sezione di sedimentazione/disolazione è inoltre equipaggiata con filtro a coalescenza estraibile, con sistema automatico di chiusura di sicurezza per evitare eventuali sversamenti accidentali di liquidi leggeri. Internamente il manufatto deve essere trattato per garantire la protezione di agenti chimici aggressivi (es. idrocarburi, liquidi leggeri) per il conglomerato cementizio. L'impianto, è realizzato secondo le UNI EN 858-1 e Uni EN 858-2, dotato di marcatura CE.

CAPACITÀ DI TRATTAMENTO DELL'IMPIANTO PARI A Q=250 L/S

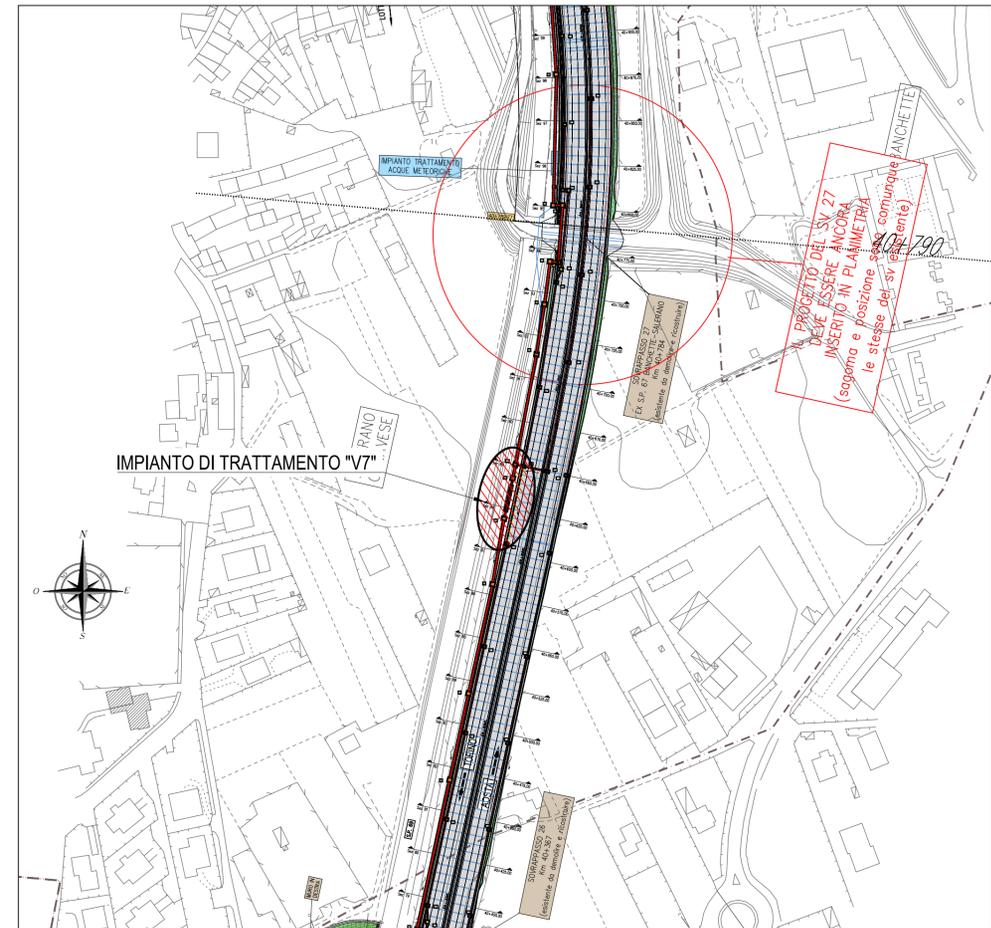

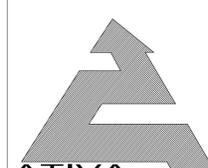

TORINO - IVREA - QUINCINETTO
IVREA - SANTHIA'
SISTEMA AUTOSTRADALE
TANGENZIALE DI TORINO



VISTO per ATIVA S.p.A.
Amministratore Delegato
Dott. Ing. LUIGI CRESTA

AUTOSTRADA A5 TORINO QUINCINETTO

NODO IDRAULICO DI IVREA
2° FASE DI COMPLETAMENTO
LOTTO 2B

PROGETTO ESECUTIVO

SISTEMA DI SMALTIMENTO DELLE ACQUE DI PIATTAFORMA
Impianto di trattamento V7
Pianta, sezioni e particolari costruttivi

IL PROGETTISTA	REDATTO	CONTROLLATO	APPROVATO
	HYDRODATA V. Tressio	ATIVA ENGINEERING F. Delton	ATIVA ENGINEERING V. Palmisano
DATA	OTTOBRE 2021	REVISIONE	DATA
SCALA	1 : 100		
UFFICIO	COMMESSA	N° PROGETTO	FASE
SSP0101A050013PE	IDR02200		