Firmato digitalmente da
santo masilla
CN = masilla santo
C = IT

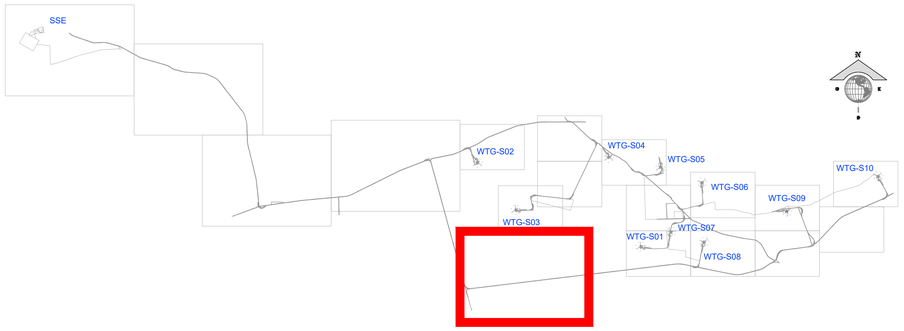

LEGENDA

- TERRENO ◇ 000 — Punti rilevati
- Linee elettriche
- Linee telefoniche
- Opere stradali
- Linee idriche
- Altre interferenze

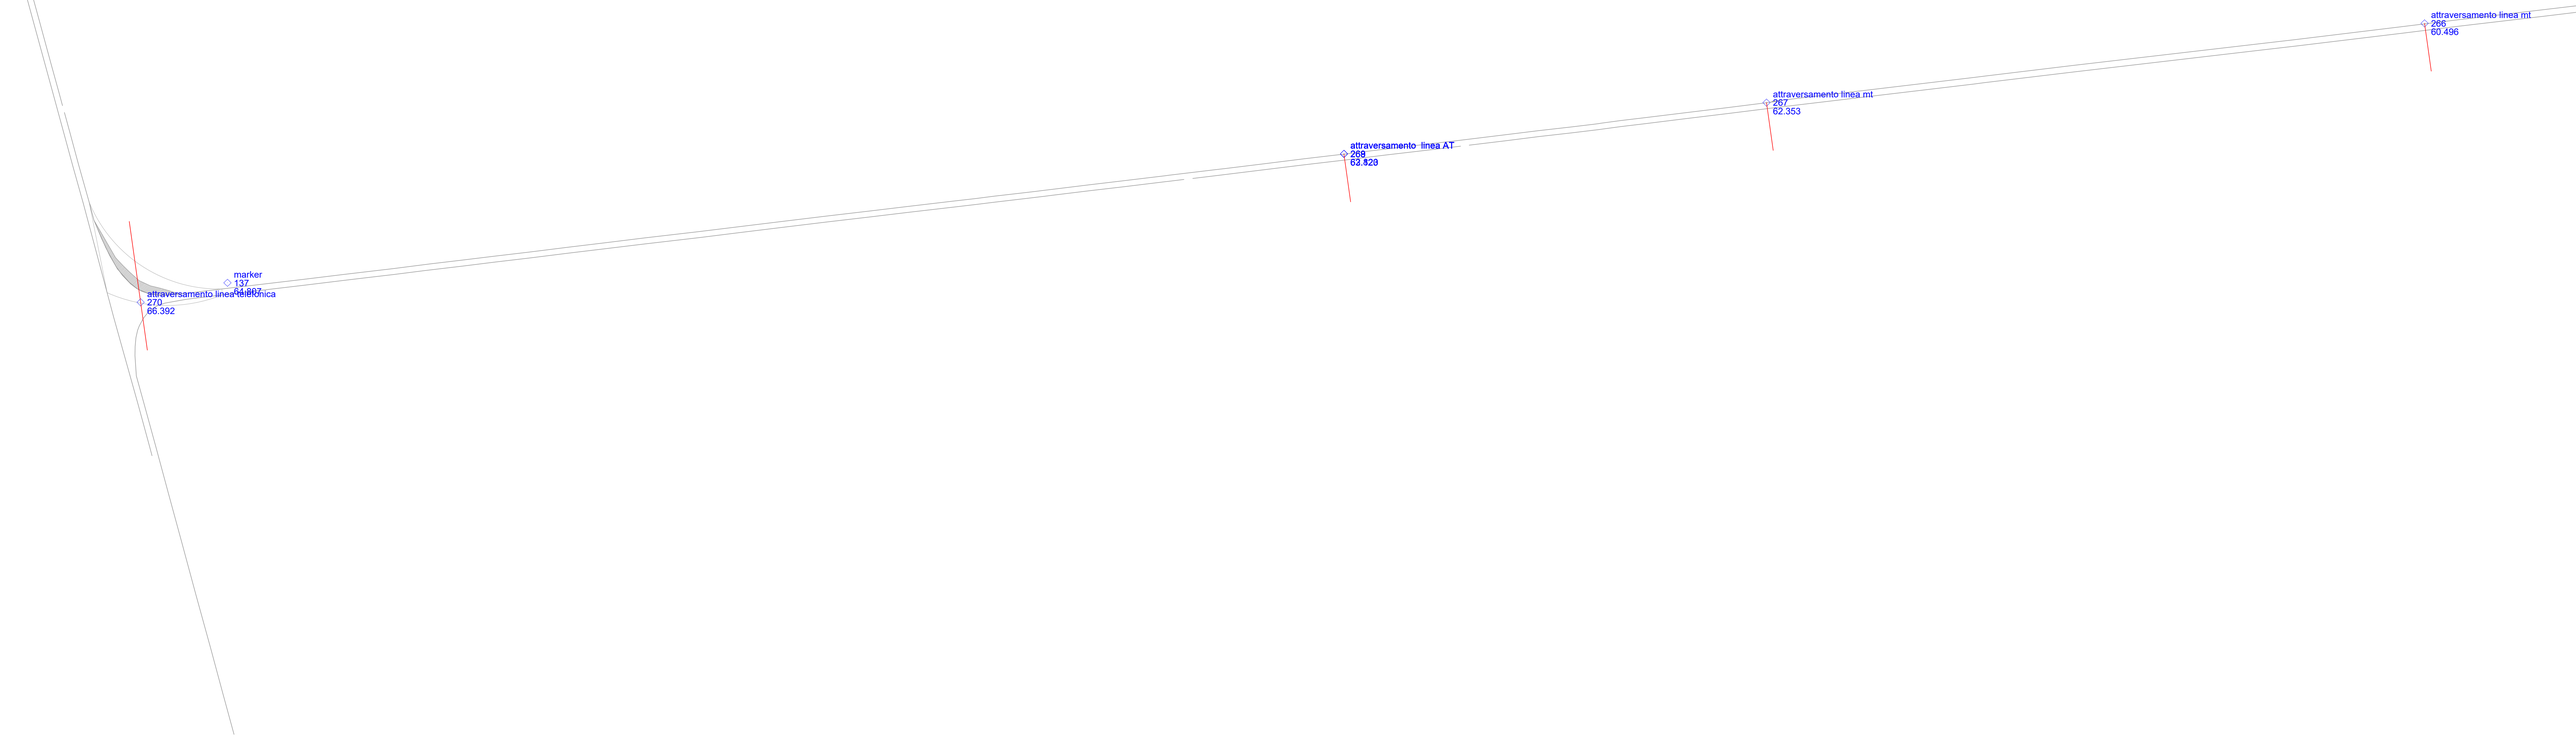

Regione Puglia

COMUNE DI SALICE SALENTINO - COMUNE DI VEGLIE
PROVINCIA DI LECCE

PROGETTO PER LA REALIZZAZIONE DI IMPIANTO PER LA PRODUZIONE DI ENERGIA ELETTRICA DA FONTI RINNOVABILI, NONCHE' OPERE CONNESSE ED INFRASTRUTTURE, DI POTENZA PREVISTA IMMESSA IN RETE PARI A 60 MW ALIMENTATO DA FONTE EOLICA DENOMINATO "SAVE ENERGY"

OPERE DI CONNESSIONE E INFRASTRUTTURE PER IL COLLEGAMENTO ALLA RTN:
Comuni di Erchie (Br)-San Pancrazio Salentino (Br) - Avetrana (Ta)

PROGETTO DEFINITIVO

Codice Impianto: 6QTZQR9

Tavola :
6I14

Titolo :
RILIEVO TOPOGRAFICO
ANALISI INTERFERENZE

Viabilità di accesso SUD

Cod.Identificativo elaborato : 6QTZQR9_ElaboratoGrafico_6I14

Progetto:
ENERWIND s.r.l.
Via San Lorenzo 155 - cap 72023 MESAGNE (BR)
P.IVA 02549880744 - REA BR-154453 - enerwind@pec.it

MSC Innovative Solutions s.r.l.s.
Via Milizia n.55 - 73100 Lecce
Tel. +39 3383137911
Email: msc.innovativesolutions@gmail.com - P. IVA 05030190754
Responsabile progettazione: Dott. Ing. Santo Masilla

Committente:
AVETRANA ENERGIA s.r.l.
Piazza del Grano n.3 - cap 39100 BOLZANO (BZ)
P.IVA 03050420219 - REA BZ 227626 - avetranaenergia@legalmail.it

SOCIETA' DEL GRUPPO
FRI-EL GREEN POWER S.p.A.
Piazza delle Rotonde,2 - 00186 Roma (RM) - Italia
Tel. +39 06 8082 4118 - Fax +39 06 6821 2764
Email: info@fri-el.it - P. IVA 01533770218

Indagine Specialistiche :

Data	Revisione	Redatto	Approvato
30.10.2021	Prima Emissione	SM	MT

Data: Ottobre 2021	Scala 1:2.000	File: 6QTZQR9_ElaboratoGrafico_6I14	Controllato:	Formato: A0

Il Dott. / Ing. per la parte di propria competenza, ai sensi del D.P.R. 445 del 28 dicembre 2000, in relazione al progetto in oggetto dichiara di rispettare i doveri previsti dal codice deontologico della professione, e di non trovarsi in situazioni di incompatibilità previste dalla legge 4 maggio 1990, n. 108 e dal D.P.R. 327/01 e sarà, anche a mezzo pec, convocato ad eventuali riunioni.