

PROGETTO PER LA REALIZZAZIONE DI IMPIANTO PER LA PRODUZIONE DI ENERGIA ELETTRICA DA FONTI RINNOVABILI, NONCHE' OPERE CONNESSE ED INFRASTRUTTURE, DI POTENZA PREVISTA IMMESA IN RETE PARI A 60 MW ALIMENTATO DA FONTE EOLICA DENOMINATO "SAVE ENERGY"

OPERE DI CONNESSIONE E INFRASTRUTTURE PER IL COLLEGAMENTO ALLA RTN:  
 Comuni di Erchie (Br) - San Pancrazio Salentino (Br) - Avetrana (Ta)

PROGETTO DEFINITIVO  
 Codice Impianto: 6QZQR9

Tavola : Titolo :  
**6116**  
**RILIEVO TOPOGRAFICO  
 ANALISI INTERFERENZE**  
**Viabilità di accesso-cavidotto**

Collocazione elaborato : **6QZQR9\_ElaboratoGrafico\_6116**

Progetto: **ENERWIND s.r.l.**  

 P.IVA 02050420219 - REA BR-227626 - avetranaenergia@regmail.it

MSC Innovative Solutions s.r.l.s.  
 Email: msc.innovativesolutions@gmail.com - P. IVA 05030190754  
 Responsabile progettazione: Dott. Ing. Santo Mastia

SOCIETA' DEL GRUPPO  
 FRI-EL GREEN POWER S.p.A.  
 Email: info@fri-el.it - P. IVA 01533770218


Indagine Specialistiche :	Data	Revisione	Redatto	Approvato

Data: Ottobre 2021    Scala: 1:2.000    File: 6QZQR9\_ElaboratoGrafico\_6116    Contratto:    Formato: **A0**



### LEGENDA

- ◇ TERRENO 000    Punti rilevati
- Linee elettriche
- Linee telefoniche
- Opere stradali
- Linee idriche
- Altre interferenze

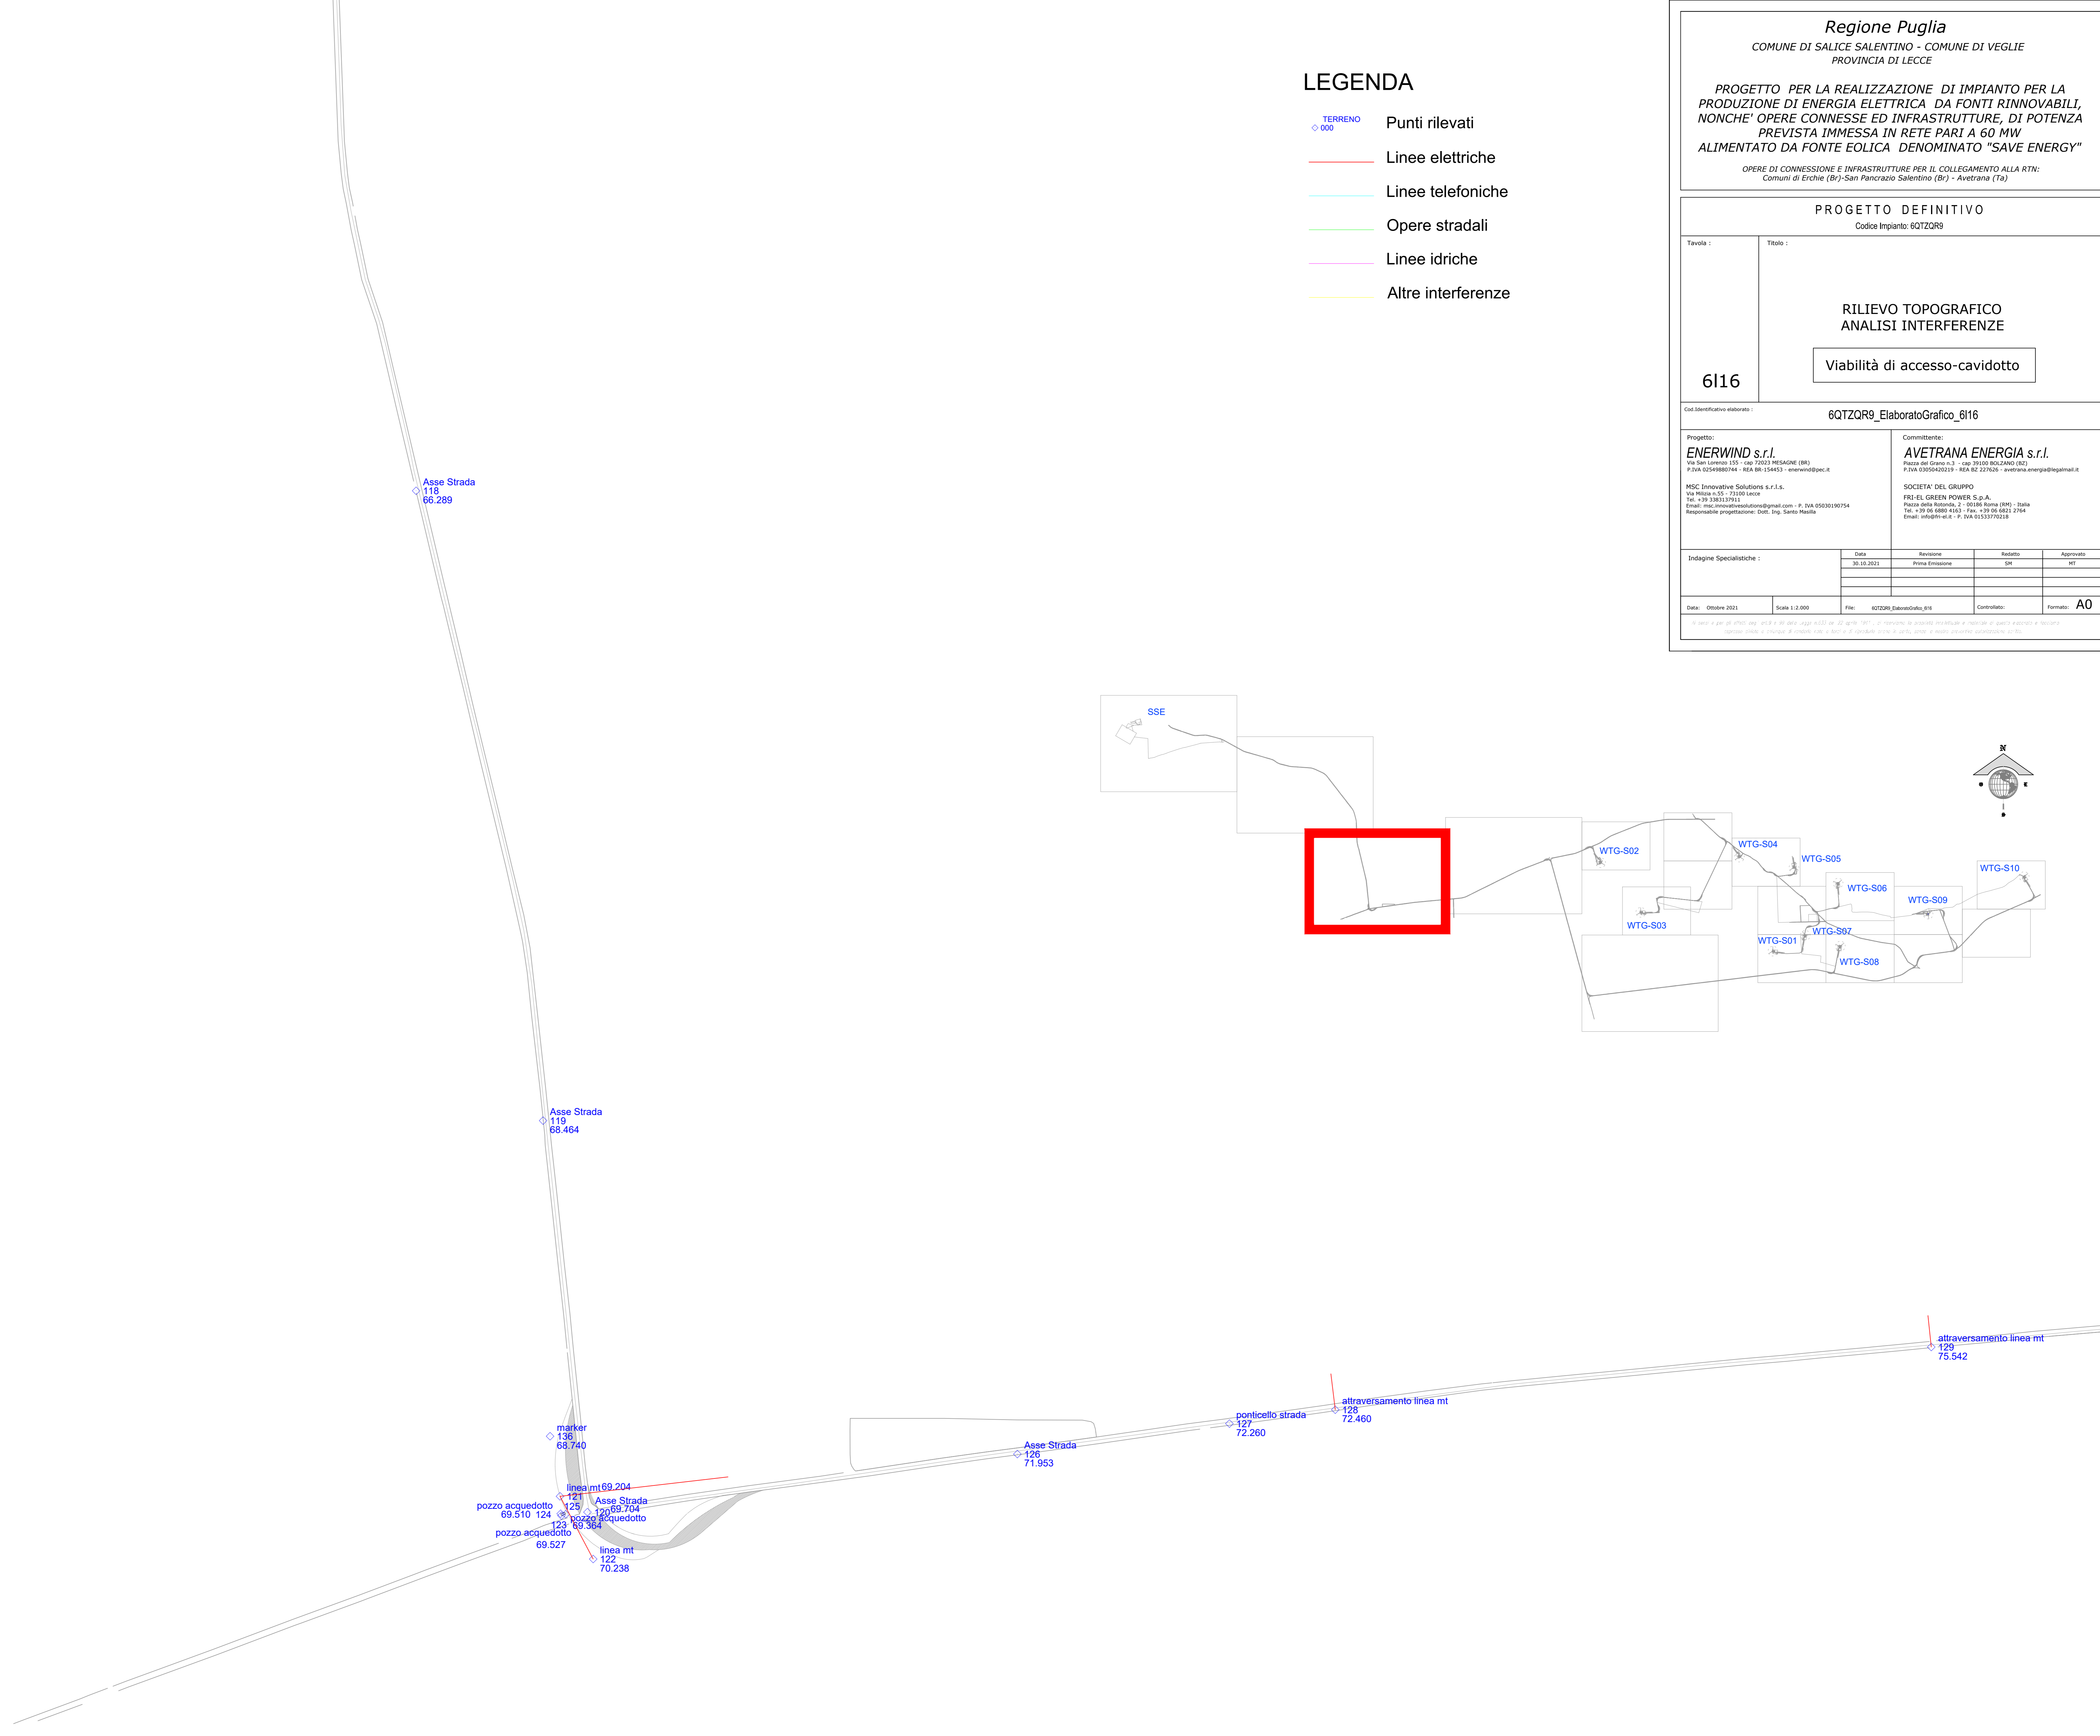

Asse Strada  
118  
66.289

Asse Strada  
119  
68.464

marker  
◇ 136  
68.740

pozzo acquedotto  
69.510 124

pozzo acquedotto  
123 69.364

pozzo acquedotto  
69.527

Asse Strada  
125  
69.704

Asse Strada  
126  
71.953




122  
70.238

SSE

WTG-S02

WTG-S04

WTG-S05

WTG-S10

WTG-S03

WTG-S01

WTG-S08

WTG-S09

WTG-S07

WTG-S06

WTG-S08