Pannello A

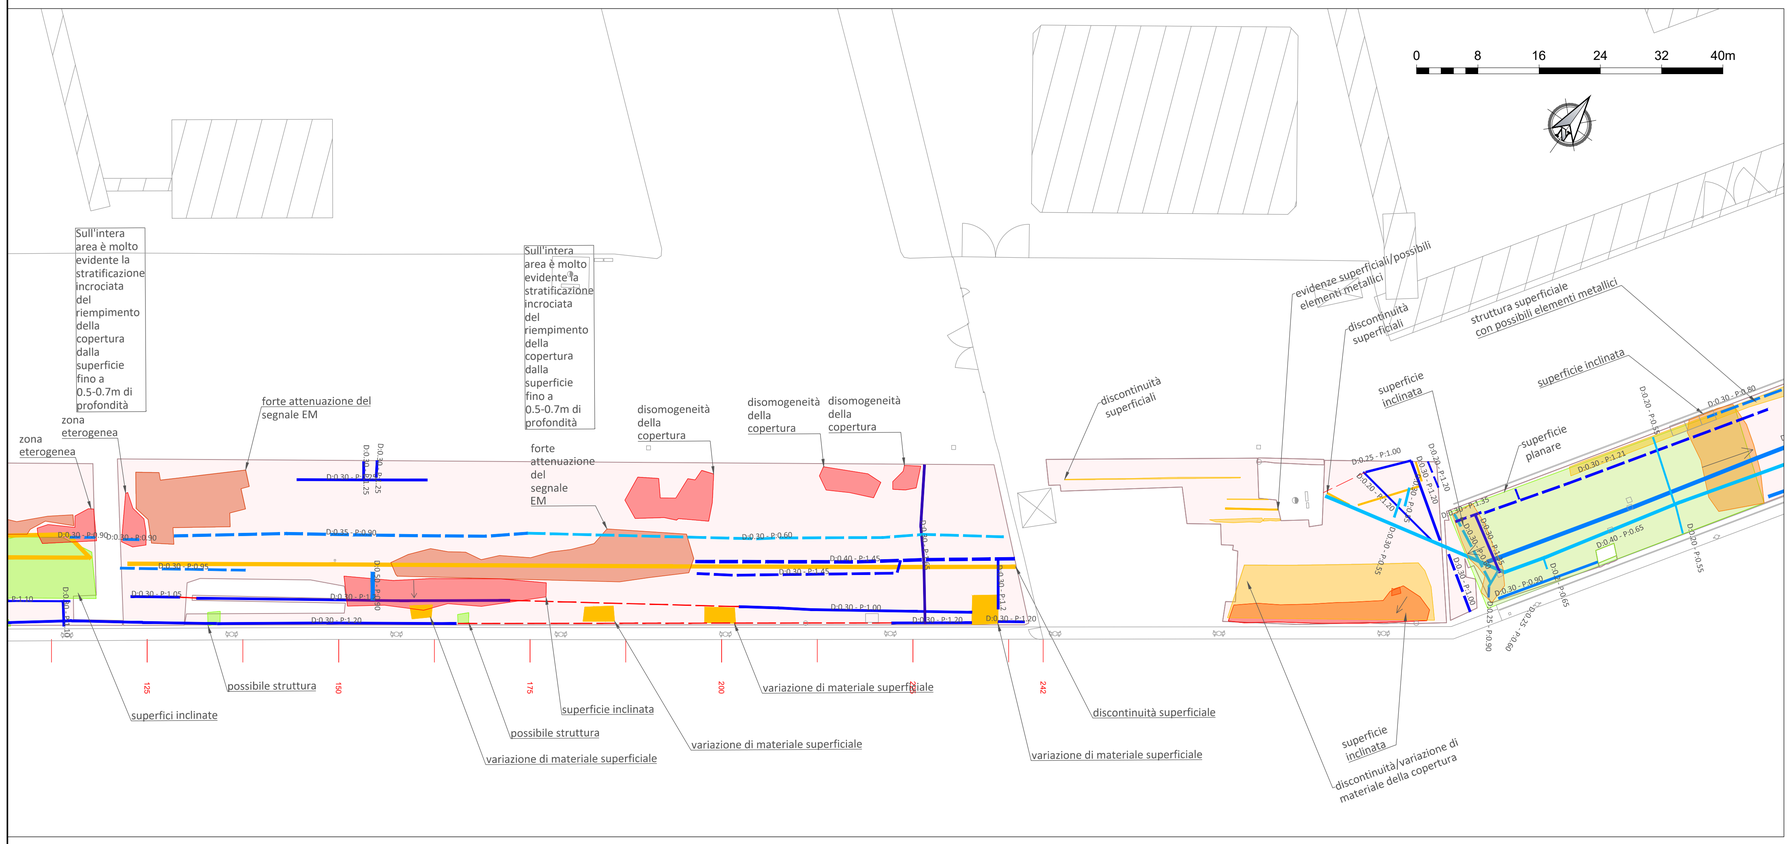
0 8 16 24 32 40m
Sull'intera area è molto evidente la stratificazione incrociata del riempimento della copertura dalla superficie fino a 0.5-0.7m di profondità
zona eterogenea
forte attenuazione del segnale EM
disomogeneità della copertura
disomogeneità della copertura
disomogeneità della copertura
discontinuità superficiali
evidenze superficiali/possibili elementi metallici
discontinuità superficiali
struttura superficiale con possibili elementi metallici
superficie inclinata
superficie inclinata
superficie planare
D:0.30 - P:0.90
D:0.30 - P:1.31
D:0.40 - P:0.65
D:0.30 - P:0.55
D:0.30 - P:0.60
D:0.25 - P:0.90
D:0.25 - P:1.00
D:0.30 - P:1.20
D:0.30 - P:0.65
D:0.30 - P:1.35
D:0.30 - P:1.60
D:0.30 - P:1.70
D:0.30 - P:1.80
D:0.30 - P:0.90
D:0.30 - P:1.05
D:0.30 - P:1.20
D:0.30 - P:1.00
D:0.30 - P:1.20
D:0.30 - P:1.70
D:0.30 - P:1.60
D:0.30 - P:1.45
D:0.30 - P:0.60
