


URBANIA

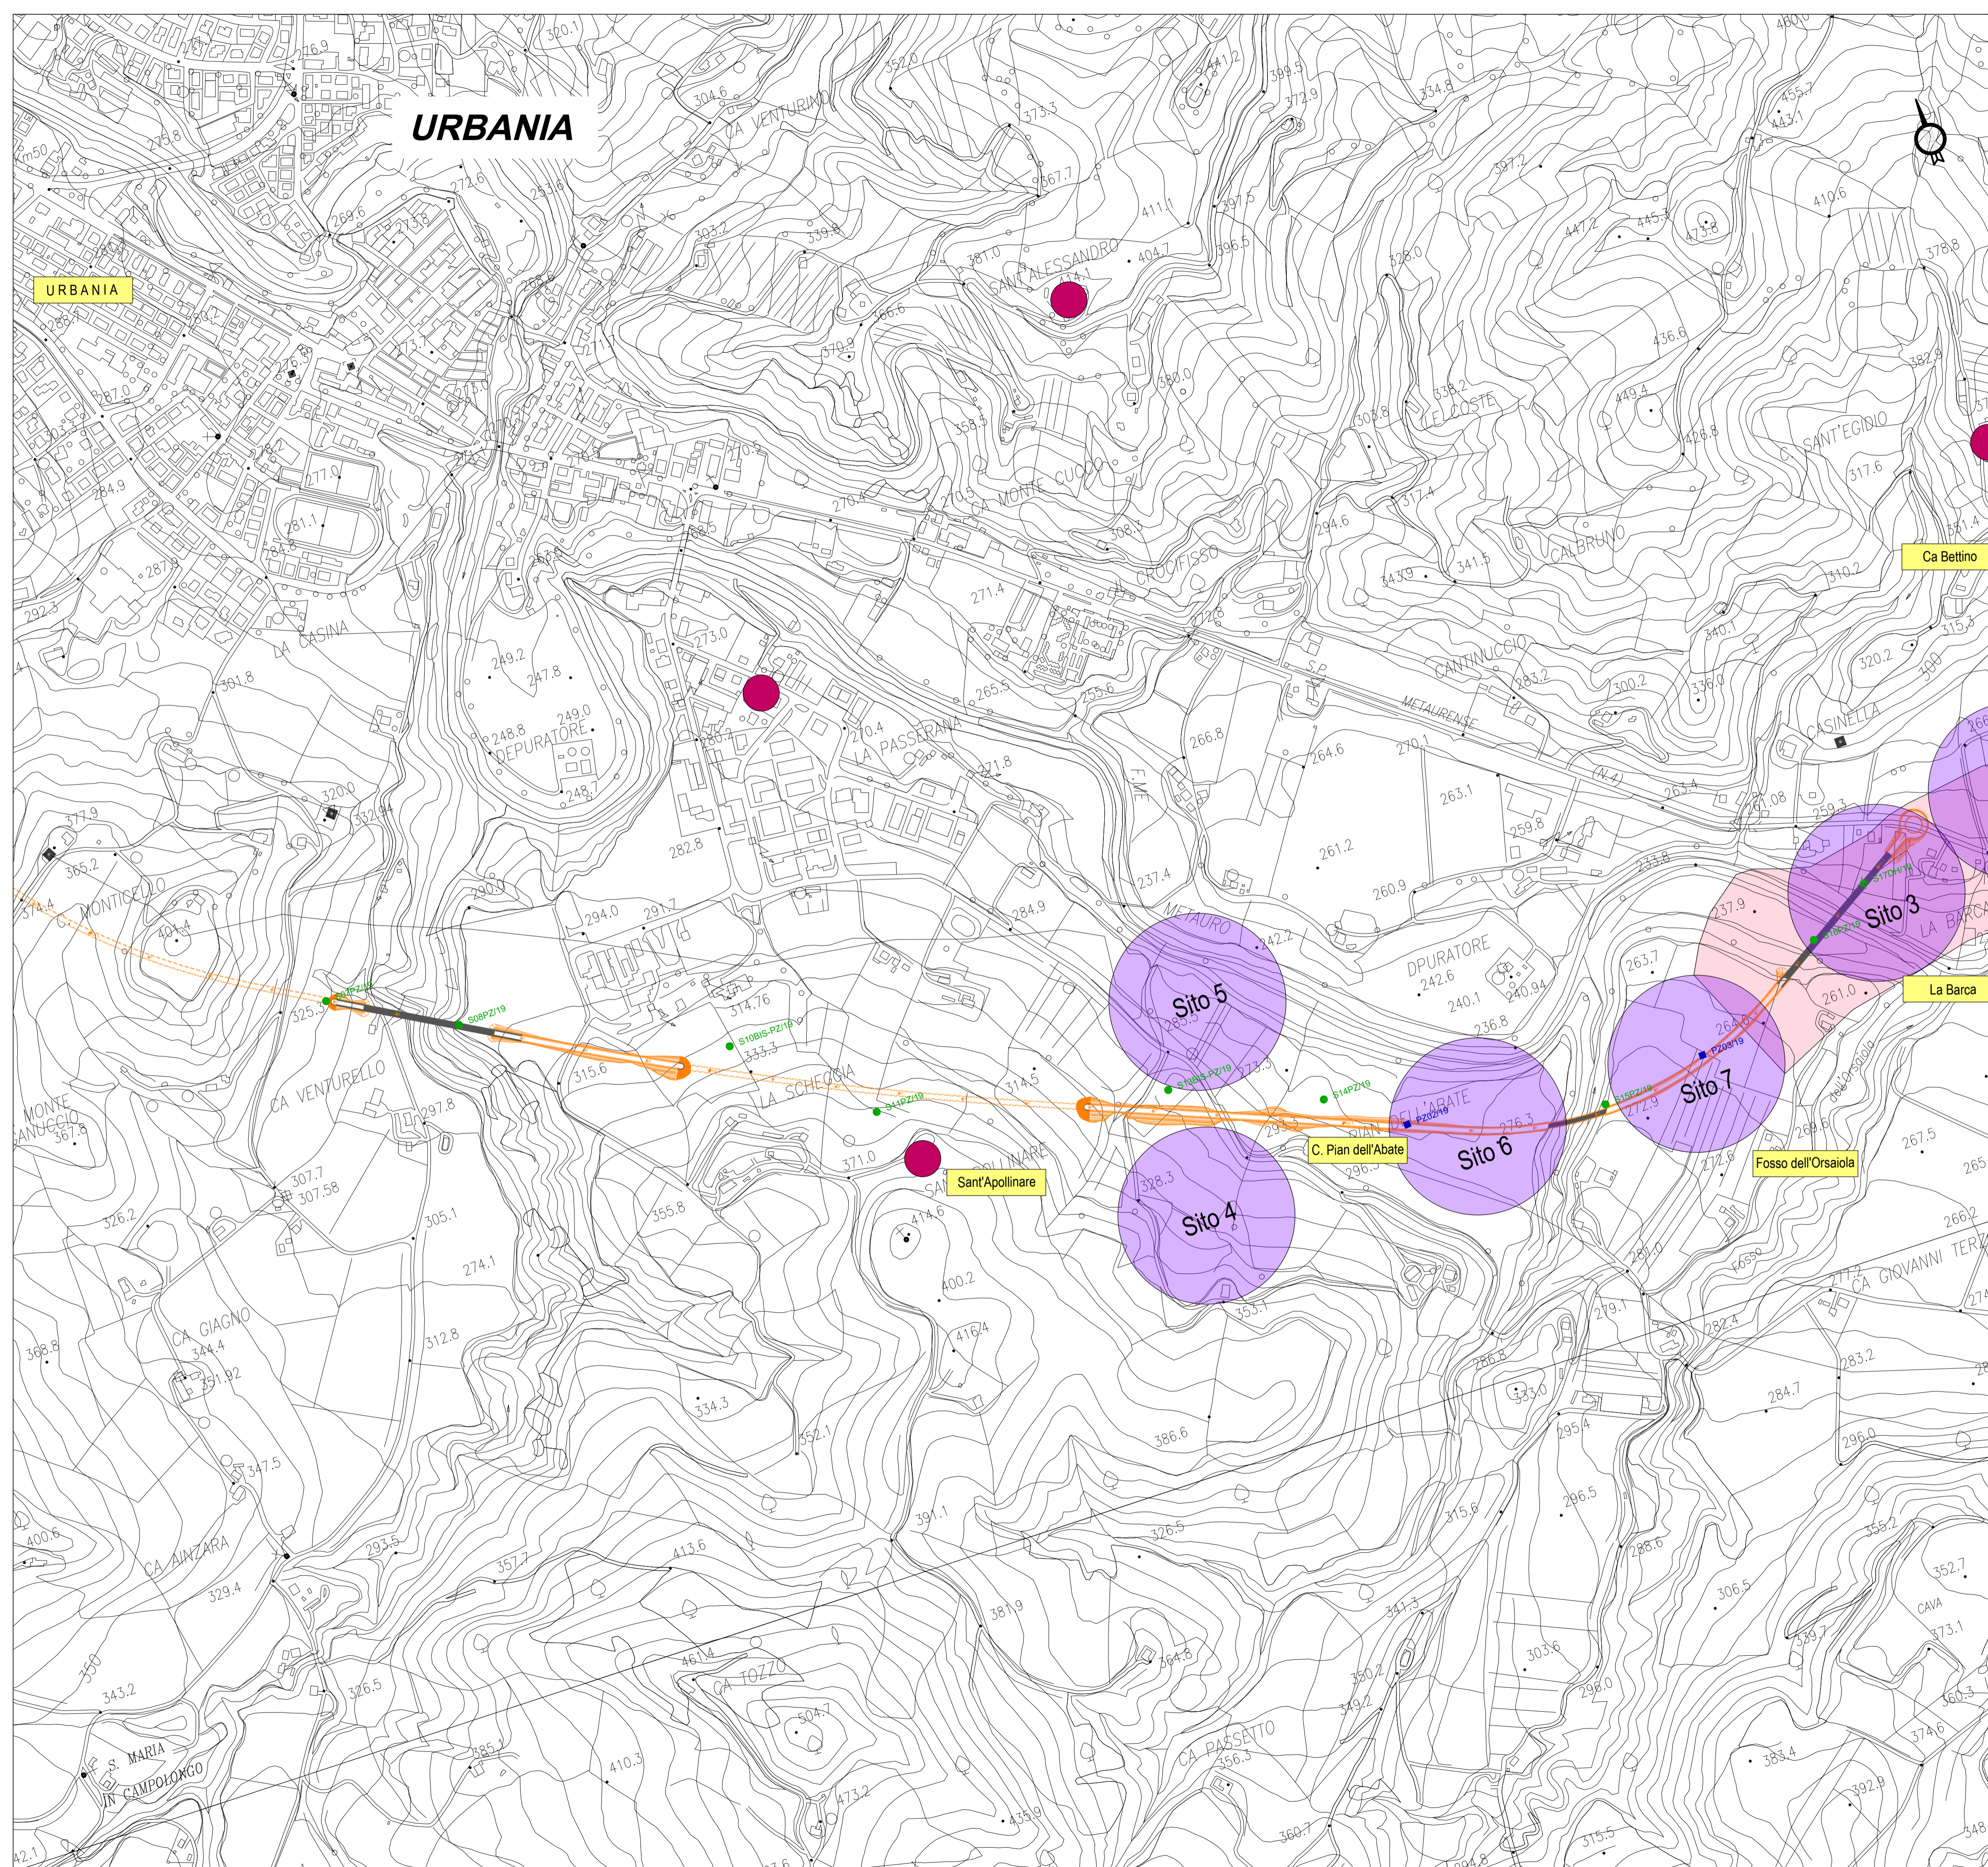

LEGENDA:

PROGETTO DEFINITIVO 2020
TRACCIATO CON SEZIONE TIPO C1 (D.M. 05/11/2001)

Siti da PRG

Toponimi

RISCHIO ARCHEOLOGICO RELATIVO (Fonte: VIARCH ArcheoLab Soc. Coop. del 2011)

Rischio Medio-Alto

Rischio Medio

CAMPAGNA INDAGINI GEOGNOSTICHE PROGETTO DEFINITIVO 2021

SnPz/19 - SnDh/19 Sondaggio a carotaggio continuo

Pzn/19 Pozzetto esplorativo

Anas
GRUPPO FS ITALIANE *Direzione Progettazione e Realizzazione Lavori*

**S.G.C. E78 GROSSETO-FANO
TRONCO SELCI LAMA - S. STEFANO DI GAIFA
ADEGUAMENTO A 2 CORSI DEL TRATTO MERCATELO SUL METAURO EST -
S. STEFANO DI GAIFA (LOTTI 5-10)
VARIANTE DI URBANIA**

PROGETTO DEFINITIVO cod. AN246

PROGETTAZIONE: ANAS - DIREZIONE PROGETTAZIONE E REALIZZAZIONE LAVORI

L'ARCHEOLOGO DEL COORDINAMENTO PROGETTAZIONE
Dott.ssa *Fina Maria GERUDAS*
Elenco MIBAC n. 459
ELABORATI CARTOGRAFICI *Fina Maria Gerudas*
Dott.ssa Archeologa Paola VIVACQUA - Dott. Archeologo Fabio NIEDDU

VISTO:
IL RESPONSABILE DI PROGETTO
Arch. Pianificatore Marco COLAZZA
IL RESPONSABILE DEL PROCEDIMENTO
Ing. Vincenzo CATONE

**PROGETTO INDAGINI ARCHEOLOGICHE
Archeologia**
Report sorveglianza archeologica alle indagini geognostiche
Planimetria Ubicazioni indagini

CODICE PROGETTO		NOME FILE		REVISIONE	SCALA:
PROGETTO	INV. PROC. N. PROC.	T00 EG00 GEN PU02_A			
L0702H	D 2001	CODICE ELAB. T00EG00GENPU02		A	1:5.000
D					
C					
B					
A	EMISSIONE		Giugno 2021		
REV.	DESCRIZIONE	DATA	REDATTO	VERIFICATO	APPROVATO