


PD 2003*		Tracciato		Cantiere principale
PD 2021		Tracciato		Cantiere principale
				Cantieri operativi

*secondo quanto enunciato a pag. 3 di 28 del Parere n. 741 del 17.06.2011" il tracciato [del PD2011] non risulta modificato rispetto alla versione oggetto del [...] DEC/VIA/385 [del 20.06.2003]" .

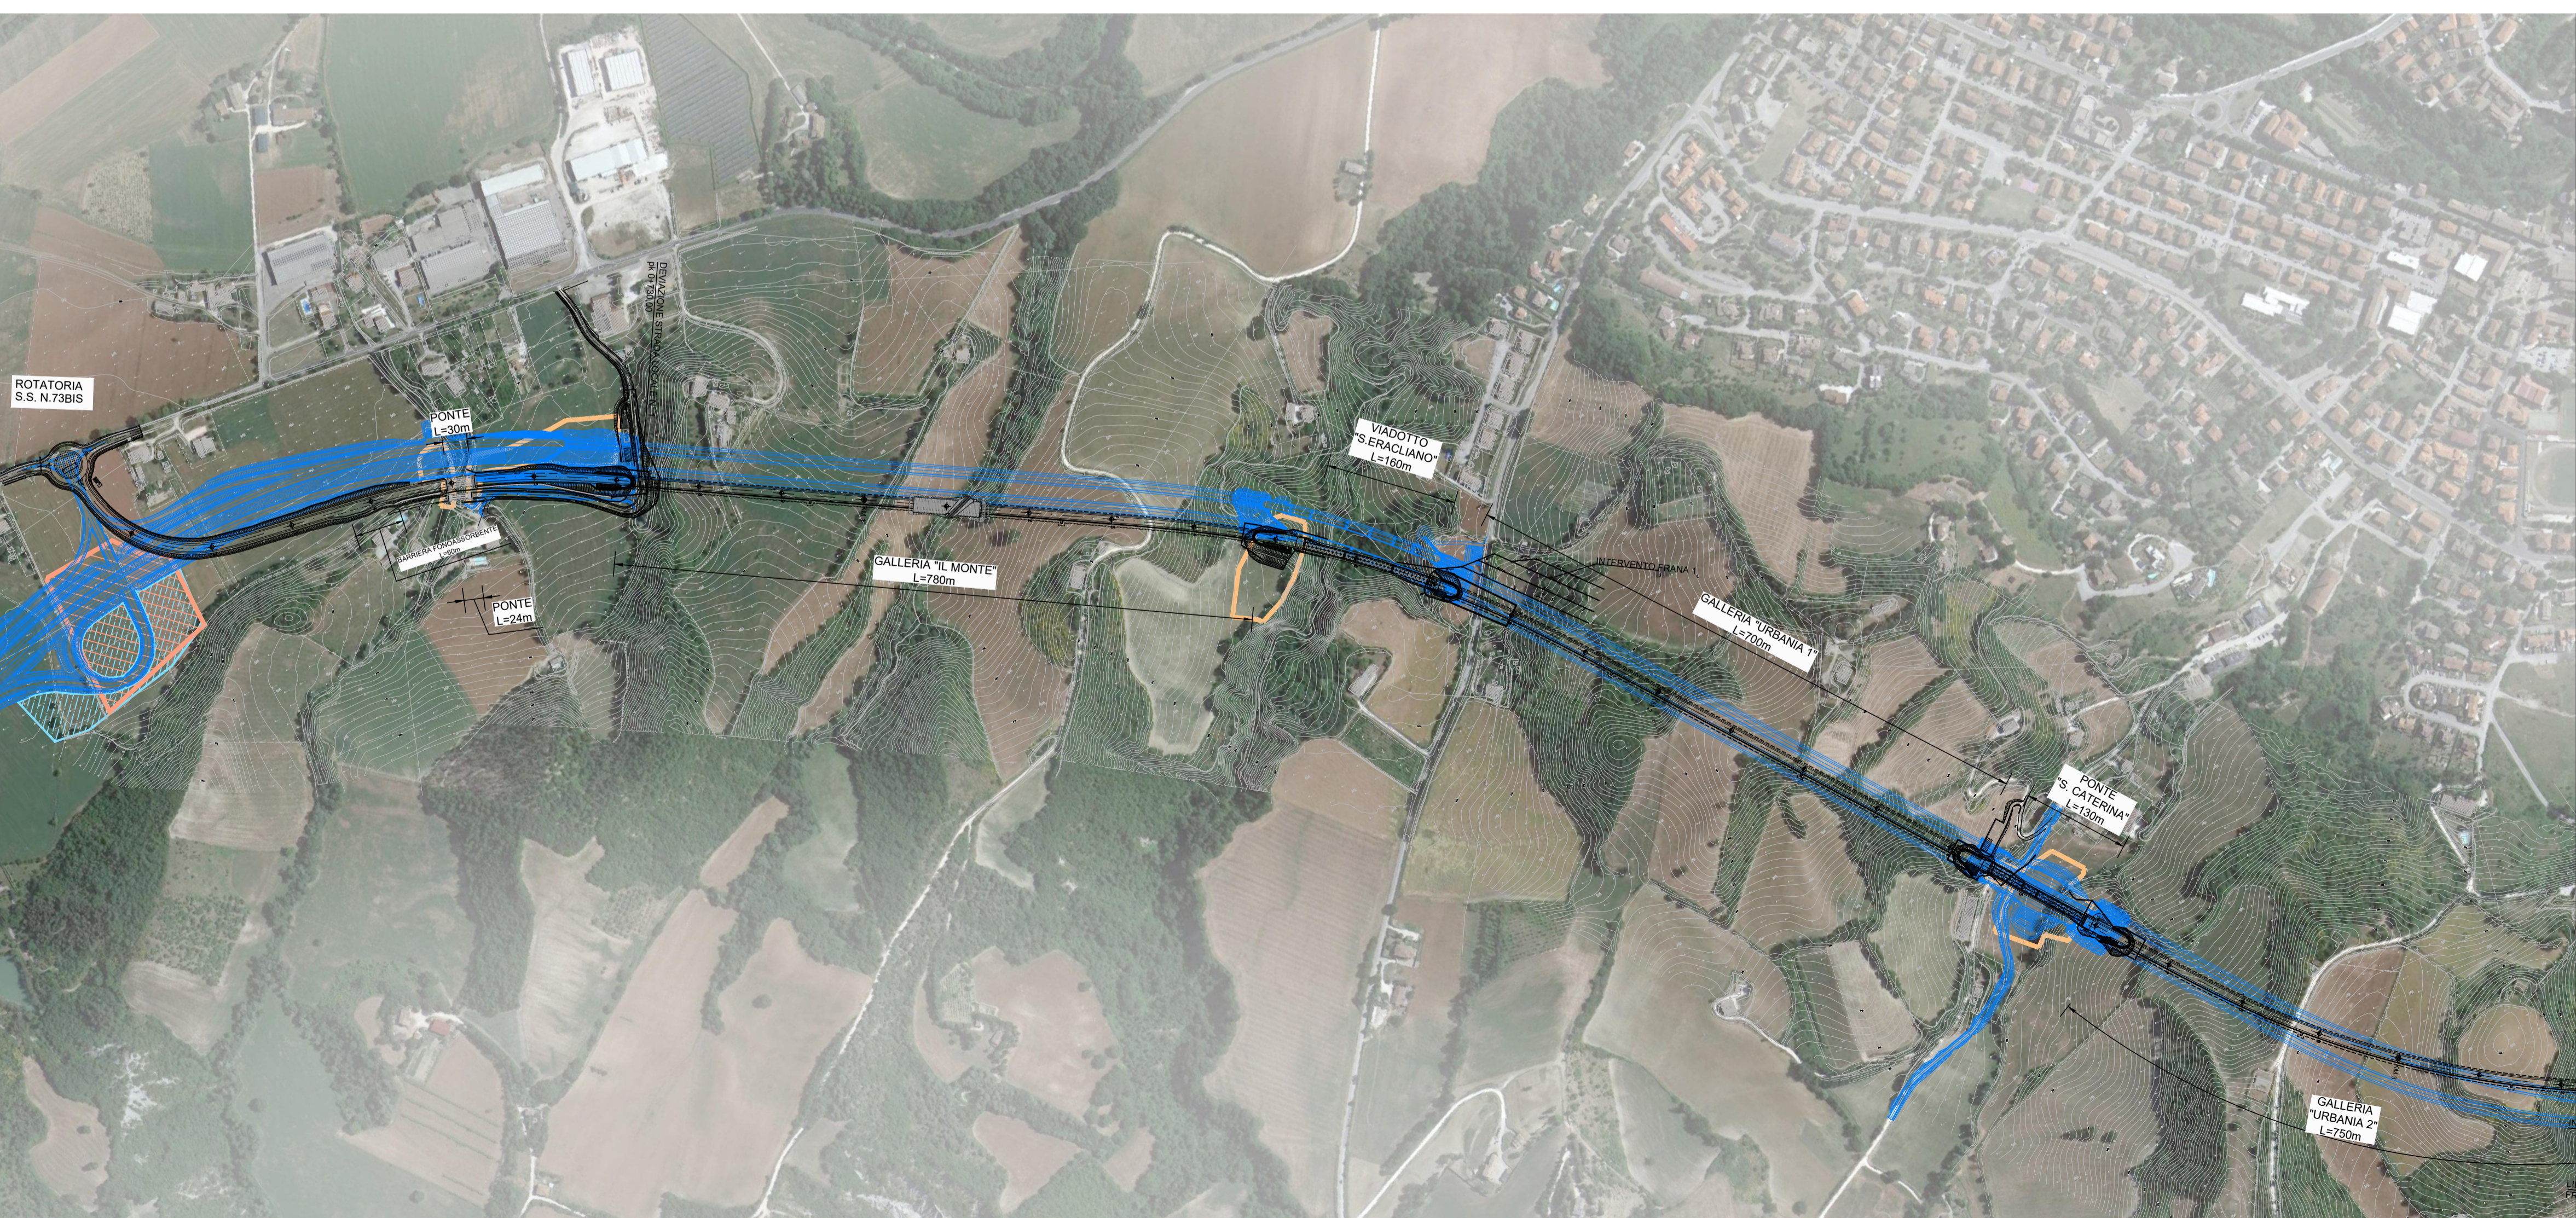

Direzione Progettazione e Realizzazione Lavori

S.G.C. E78 GROSSETO - FANO
 Tratto Selci Lama (E45) - S. Stefano di Gaifa.
 Adeguamento a 2 corsie del tratto della Variante di Urbania

PROGETTO DEFINITIVO

ANAS - DIREZIONE PROGETTAZIONE E REALIZZAZIONE LAVORI

COORDINATORE PER LA SICUREZZA IN FASE DI PROGETTAZIONE Ing. Giuseppe Resta Ordine Ingegneri Provincia di Roma n. 20629	I PROGETTISTI SPECIALISTICI Ing. Ambrogio Signarelli Ordine Ingegneri Provincia di Roma n. 21114 Ing. Moreno Panfilì Ordine Ingegneri Provincia di Perugia n. A2657 Ing. Claudio Müller Ordine Ingegneri Provincia di Roma n. 15754	PROGETTAZIONE ATI: (Mandataria) GPI INGEGNERIA GESTIONE PROGETTI INGEGNERIA srl (Mandante) cooprogetti cocoprogetti engeko (Mandante)	IL GEOLOGO Dott. Geol. Salvatore Marino Ordine dei geologi della Regione Lazio n. 1069 VISTO: IL RESP. DEL PROCEDIMENTO Ing. Vincenzo Catone
VISTO: IL RESP. DEL PROGETTO Arch. Pianif. Marco Colazza	Ing. Giuseppe Resta Ordine Ingegneri Provincia di Roma n. 20629	IL PROGETTISTA E RESPONSABILE DELL'INTEGRAZIONE DELLE FREQUENZE SPECIALISTICHE. (DPR207/10 ART 15 COMMA 2) Dott. Ing. GIORGIO GUIDUCCI Ordine Ingegneri Provincia di Roma n. 14035	

COMPATIBILITA' AMBIENTALE E PAESAGGISTICA
 Relazione di Ottemperanza
 Piano-profilo di confronto PD.2003-PD.2021 Tav. 1 di 2

CODICE PROGETTO PROGETTO: DPAN247	NOME FILE T00IA01AMBPL02_B	REVISIONE B	SCALA 1:10.000
LIV. PROG. ANNO D 22	CODICE ELAB. T00IA01AMBPL02		
D			
C			
B	Revisione a seguito istruttoria	Mar. '22	Uccelloni Panfilì Guiducci
A	Emi. Ist.U.0039705 24/01/22 e Ist.U.0057794 01/02/22	Feb. '22	Ghirelli Panfilì Guiducci
REV.	DESCRIZIONE	DATA	REDATTO VERIFICATO APPROVATO