


**LEGENDA**

- PESPA XX Aerogeneratore riposizionato
- PESPA XX Aerogeneratore da riposizionare
- PESPA05 Aerogeneratore non modificato
- Viabilità di progetto riposizionata
- Viabilità di progetto da riposizionare
- Viabilità di progetto non modificata
- percorso cavo riposizionata
- percorso cavo da riposizionare
- percorso cavo non modificato

REGIONE PUGLIA  
 Comune di Sant'Agata di Puglia  
 Comune di Candela  
 Comune di Deliceto

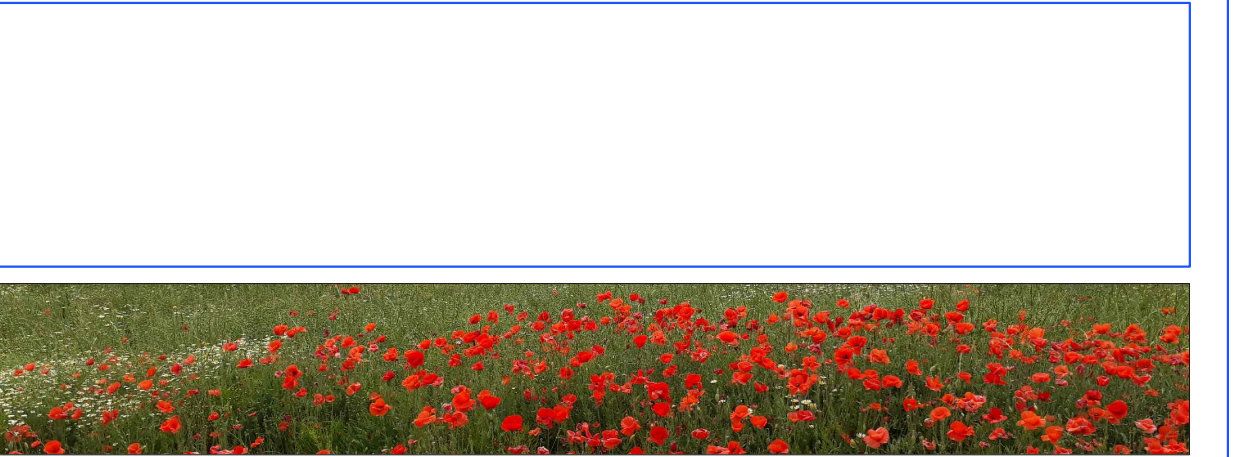

**Comittente:** **RWE** RWE RENEWABLES ITALIA S.R.L.  
 via Andrea Doria, 41/51 - 00187 Roma  
 P.IVA/C.F. 06400370968

**Titolo del Progetto:** PARCO EOLICO "SERRA PALINO"

**Documento:** PROGETTO DEFINITIVO **N° Documento:** PESPA-P21a

ID PROGETTO: PESPA ID CLIENTE: C TIPOLOGIA: DX FORMATO: A0

**Elaborato:** PLANOMETRIA DI VARIANTE SU CTR (con caviddoto)

FIGLIO: 1 di 2 **SCALA:** 1:10.000 **Nome file:** PESPA-P21-1

**Progettazione:** **Hydro Engineering s.p.a.**  
 di Chiaramonte e Mariano Gallo  
 via Rossotti, 39  
 91021 Alcamo (TP) Italy

**Progettisti:**   
 Ing. Mariano Gallo

Rev.	Data	Revisione	Descrizione Revisione	Redatto	Verificato	Controllato	Approvato
0	Novembre 2019	PRIMA EMISSIONE		FA	MG	MG	DG
1	Ottobre 2020	MODIFICA POSIZIONI WTS		VF	MG	MG	DG