

DARSENA TRAVEL LIFT  
SEZIONE P-P  
(Fine lavori)


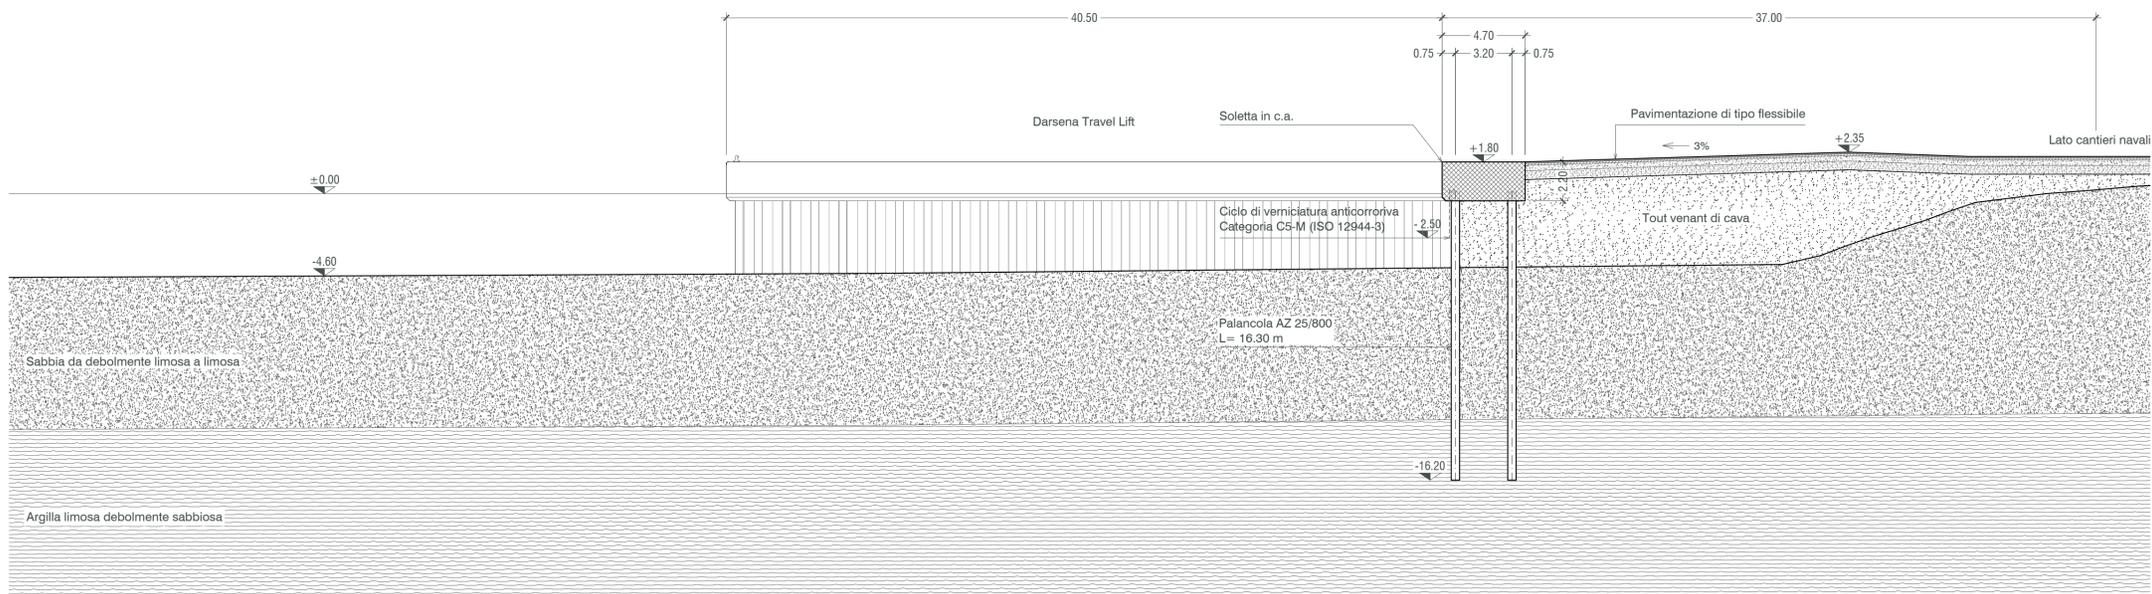


TABELLA PALANCOLE

Tipo	Sviluppo (m)	Lunghezza (m)
AZ 25/800	323,00	21,50
AZ 25/800	21,04	21,50
AZ 18/800	323,00	6,00
AZ 18/800	14,40	6,00

DARSENA TRAVEL LIFT  
SEZIONE P-P  
(Progetto)

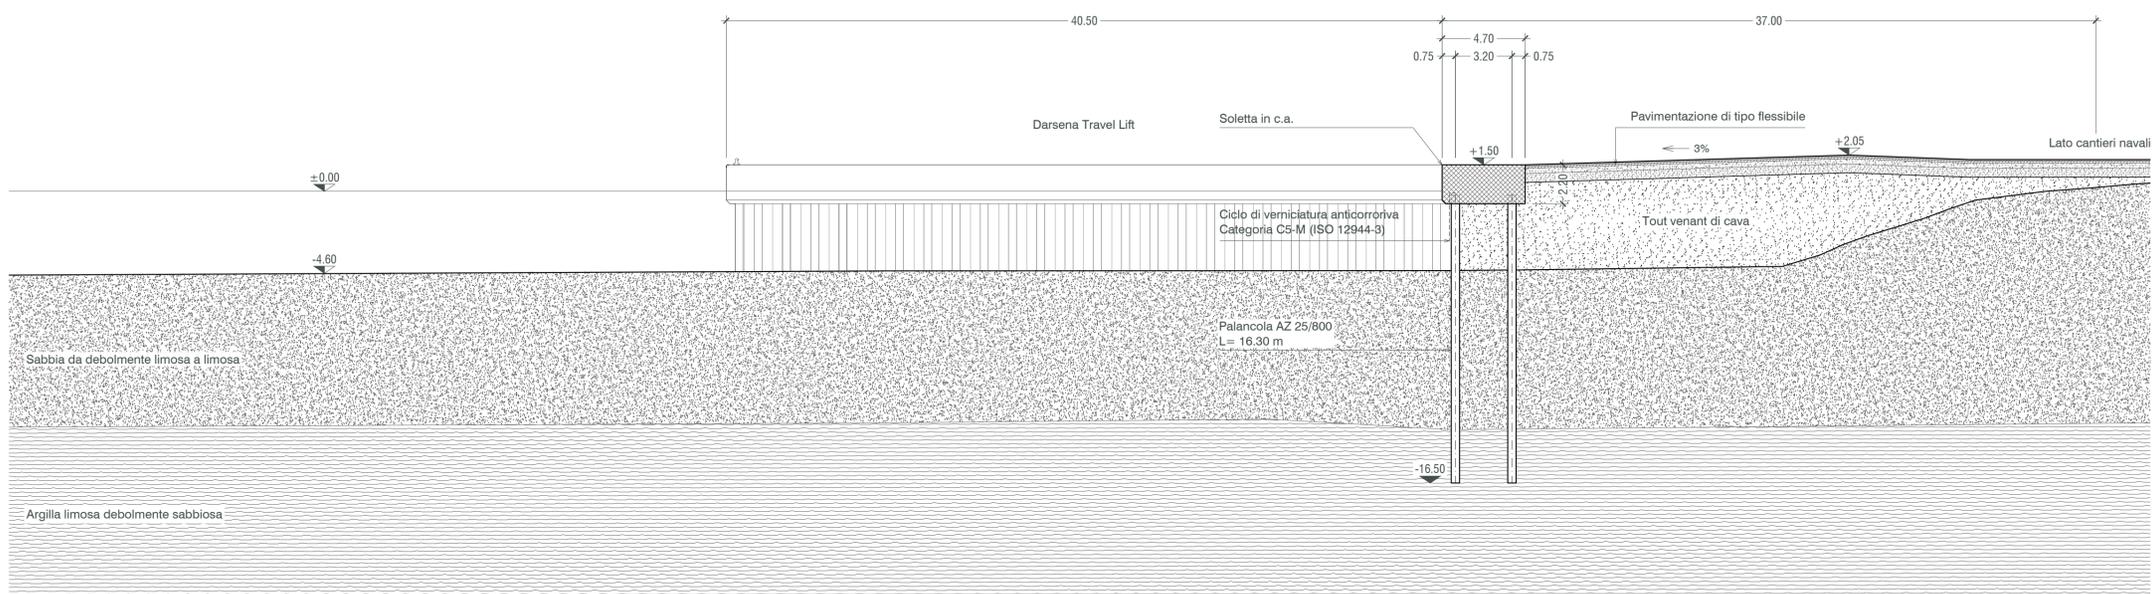

Autorità di Sistema Portuale del Mar Tirreno Centro Settentrionale



**NUOVO PORTO COMMERCIALE DI FIUMICINO**  
PROGETTO ESECUTIVO  
I LOTTO FUNZIONALE I STRALCIO  
"Darsena Pescherecci e viabilità di accesso al cantiere"

Committente  
Il presidente  
AVV. Francesco Maria Di Majo  
Il responsabile del procedimento  
Dott. Ing. Maurizio Marini  
Il coordinatore generale  
Dott. Ing. Giuseppe Solinas

Progettazione  
ACQUA  
TECNO  
Ing. Renato Marconi  
Ing. Paolo Turbolente  
Ing. Barbara Doronzo



Titolo elaborato  
SCALO DI ALAGGIO  
SEZIONE TIPO P-P

Elaborato  
A.2202.12 | PE | EG  
**OM.16**  
Scala  
1:200

Data	Preparato	Controllato	Approvato
Novembre 2020	Giulio Crestini	Ing. Barbara Doronzo Ing. Paolo Turbolente Ing. Giulio Galimberti Solidus S.r.l.	Ing. Renato Marconi
Revisione	Data		
01	Giugno 2021		
02	Febbraio 2022		