

BANCHINA ALAGGIO
SEZIONE Q-Q
(Fine lavori)


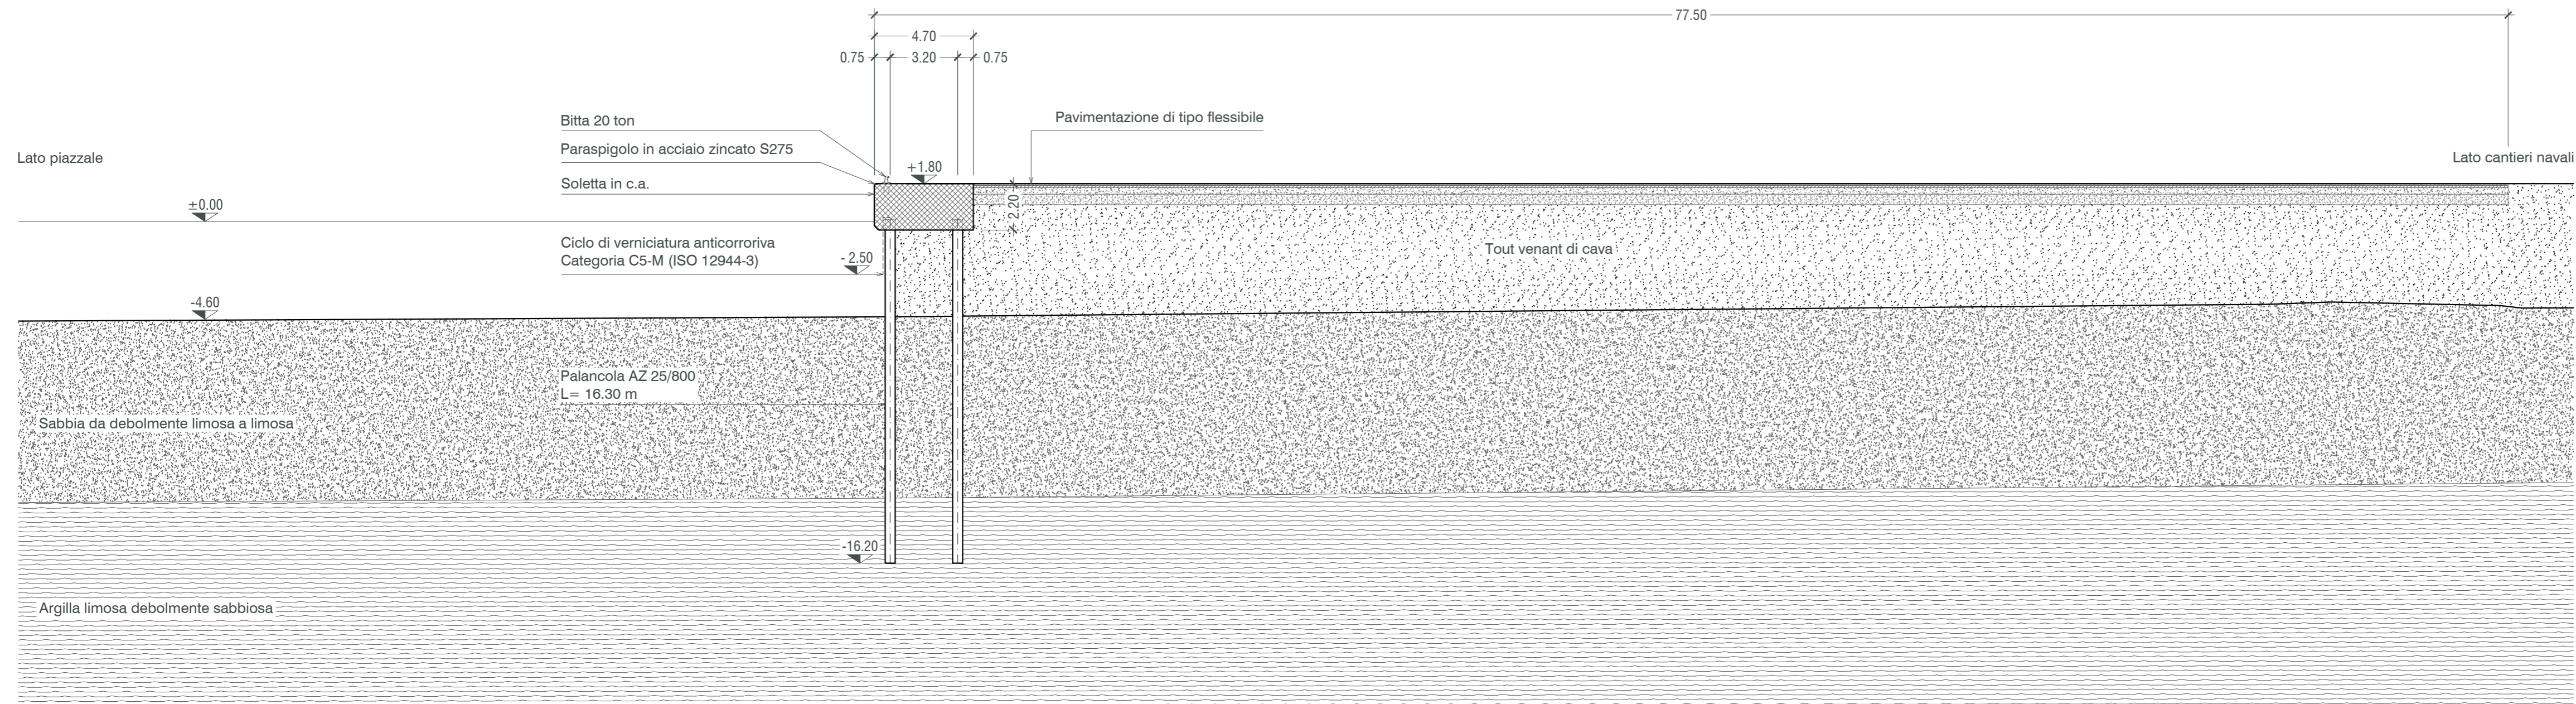


TABELLA PALANCOLE

Tipo	Sviluppo (m)	Lunghezza (m)
AZ 25/800	323,00	21,50
AZ 25/800	21,04	21,50
AZ 18/800	323,00	6,00
AZ 18/800	14,40	6,00

BANCHINA ALAGGIO
SEZIONE Q-Q
(Progetto)

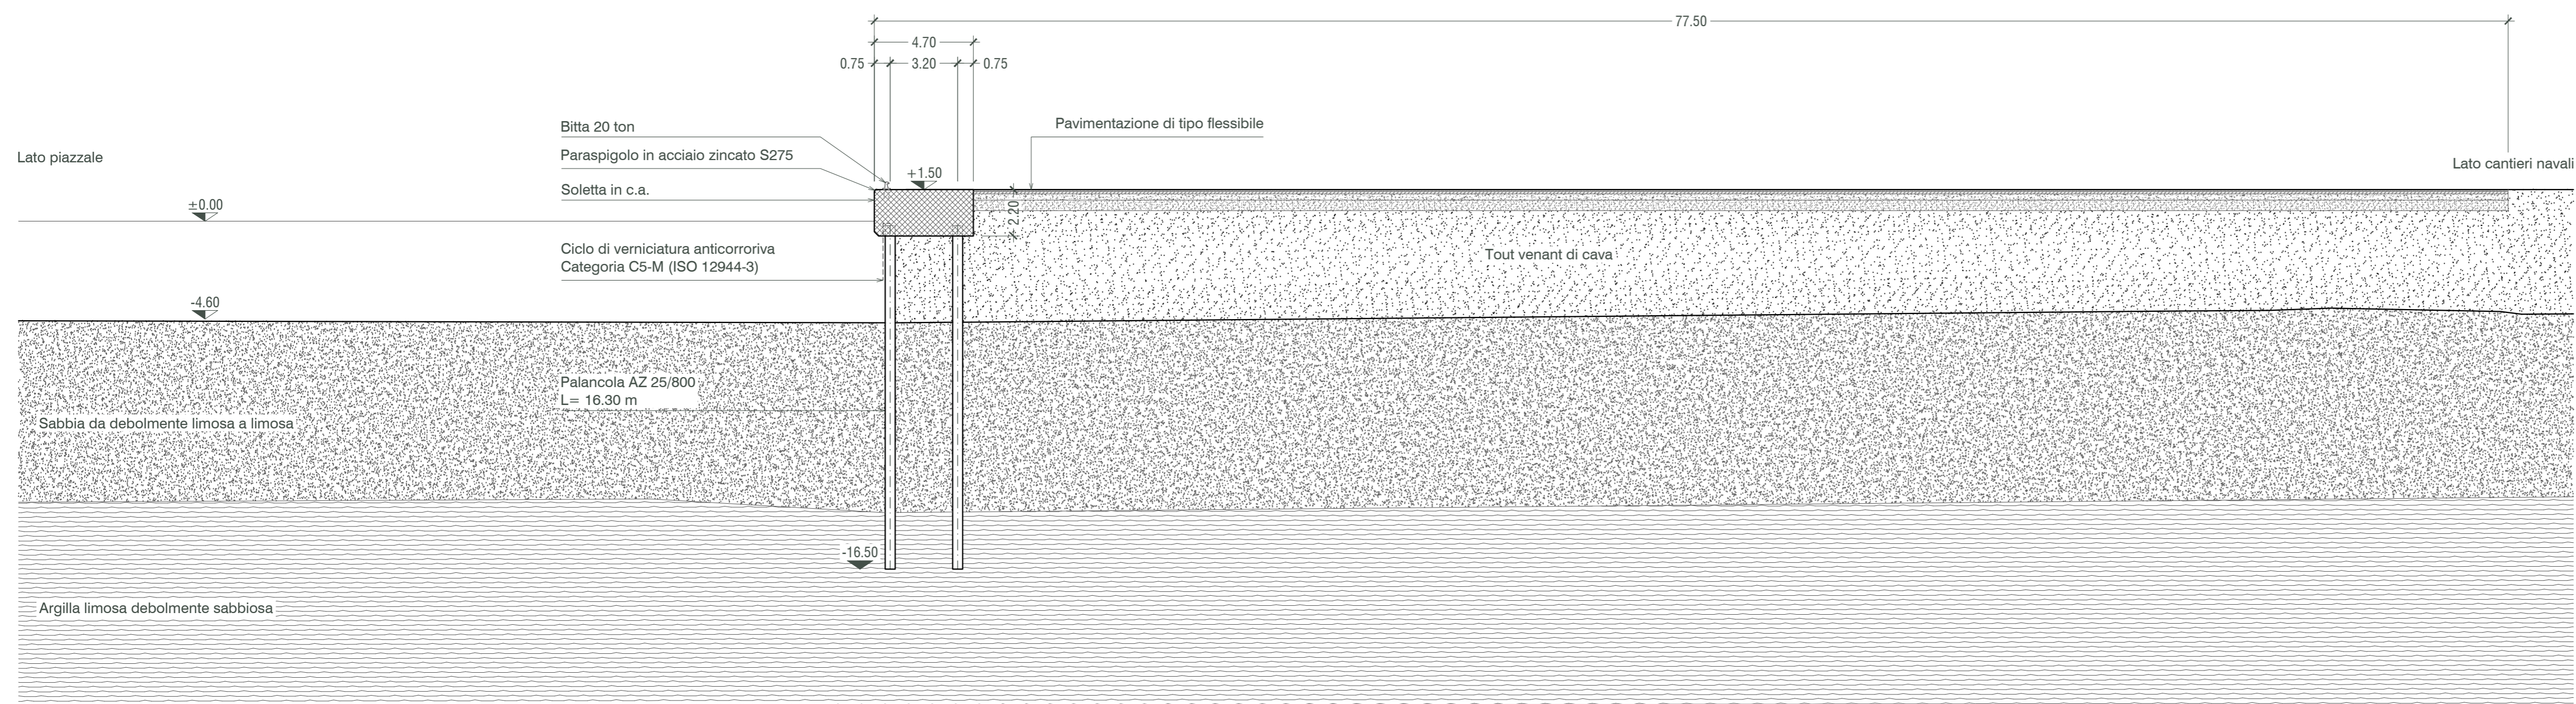

Autorità di Sistema Portuale del Mar Tirreno Centro Settentrionale



NUOVO PORTO COMMERCIALE DI FIUMICINO

PROGETTO ESECUTIVO
I LOTTO FUNZIONALE I STRALCIO
"Darsena Pescherecci e viabilità di accesso al cantiere"

---	---	--

Titolo elaborato SCALO DI ALAGGIO SEZIONE TIPO Q-Q	Elaborato A.2202.12 PE EG OM.17 Scala 1:200
--	--

Data Novembre 2020	Preparato Giulio Crestini	Controllato Ing. Barbara Doronzo Ing. Paolo Turbolente Ing. Giulio Galimberti Solidus S.r.l.	Approvato Ing. Renato Marconi
Revisione 01 02	Data Giugno 2021 Febbraio 2022		