DARSENA TRAVEL LIFT - PENNELLO ALAGGIO
SEZIONE R-R
(Fine lavori)

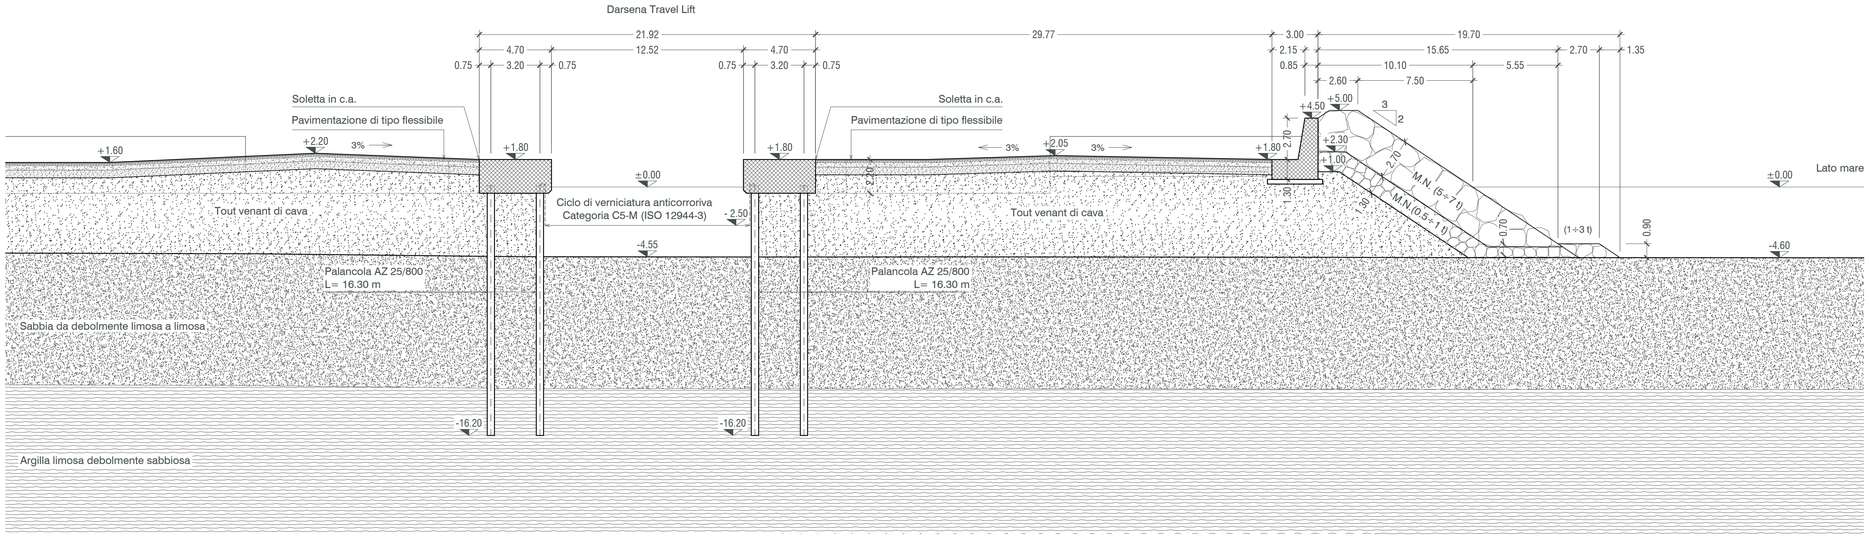

DARSENA TRAVEL LIFT - PENNELLO ALAGGIO
SEZIONE R-R
(Progetto)

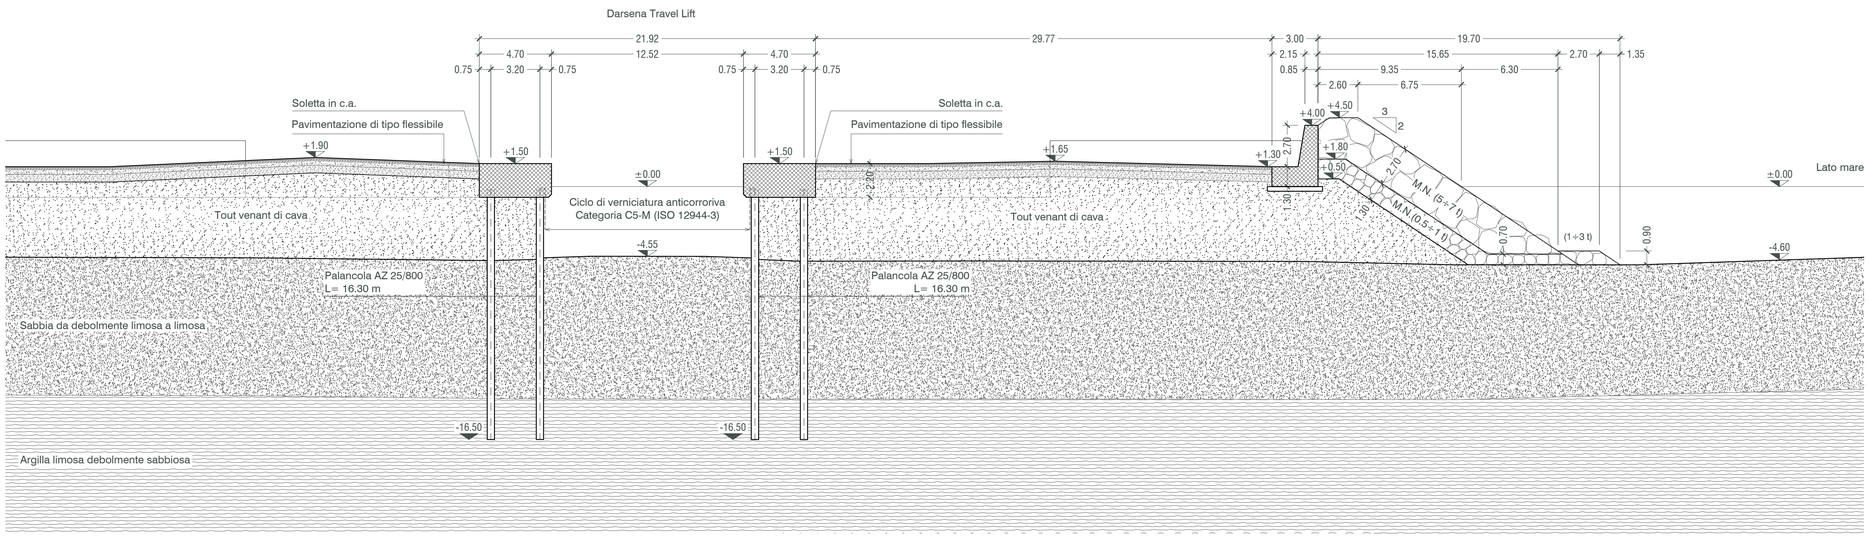

TABELLA PALANCOLE

Tipo	Sviluppo *(m)*	Lunghezza *(m)*
AZ 25/800	323,00	21,50
AZ 25/800	21,04	21,50
AZ 18/800	323,00	6,00
AZ 18/800	14,40	6,00

TABELLA VOLUMI

Sezione	Categoria	Lunghezza *(m)*	Area *(m²)*	Volume *(m³)*	*γ (ton/m³)*	Peso *(ton)*
R	Tout venant	50,00	31,110	1.555,50		
S - T	Tout venant	68,50	74,811	5.124,55		
Testata	Tout venant		609,040	609,040		
				Totale	**7.289,09**	
O	M.N.50÷1000 kg	76,90	46,730		1,68	6.037,14
R	M.N.50÷1000 kg	50,00	20,110		1,68	1.689,24
S - T	M.N.50÷1000 kg	68,50	44,954		1,68	5.173,31
Testata	M.N.50÷1000 kg			721,730	1,68	1.212,51
					Totale	**14.112,20**
R	M.N. 1÷3 kg	50,00	2,43		1,68	204,12
S - T	M.N. 1÷3 kg	68,50	7,29		1,68	838,93
Testata	M.N. 1÷3 kg			172,77	1,68	290,25
					Totale	**1.333,30**
O	M.N. 3÷7 kg	76,90	36,54		1,68	4.720,68
R	M.N. 3÷7 kg	50,00	42,48		1,68	3.568,32
S - T	M.N. 3÷7 kg	68,50	96,277		1,68	11.079,56
Testata	M.N. 3÷7 kg			1.524,76	1,68	2.561,60
					Totale	**21.930,16**

Autorità di Sistema Portuale del Mar Tirreno Centro Settentrionale

PORTI DI ROMA E DEL LAZIO · CIVITAVECCHIA · FIUMICINO · GAETA

Autorità di Sistema Portuale del Mar Tirreno Centro Settentrionale

NUOVO PORTO COMMERCIALE DI FIUMICINO

PROGETTO ESECUTIVO
I LOTTO FUNZIONALE I STRALCIO
"Darsena Pescherecci e viabilità di accesso al cantiere"

Committente

Il presidente
AVV. Francesco Maria Di Majo

Il responsabile del procedimento
Dott. Ing. Maurizio Marini

Il coordinatore generale
Dott. Ing. Giuseppe Solinas

Progettazione

ACQUA TECNO

Ing. Renato Marconi
Ing. Paolo Turbolente
Ing. Barbara Doronzo

Consulenza geotecnica
Ing. Giulio Crestini

Titolo elaborato

SCALO DI ALAGGIO
SEZIONE TIPO R-R

Elaborato
A.2202.12 | PE | EG
OM.18

Scala
1:200

Data	Preparato	Controllato	Approvato
Novembre 2020	Giulio Crestini	Ing. Barbara Doronzo Ing. Paolo Turbolente Ing. Giulio Galimberti Solidus S.r.l.	Ing. Renato Marconi

Revisione	Data
01	Giugno 2021
02	Febbraio 2022