



Dorfstraße 16 - 39054 Klobenstein
www.ritten.eu

Via del Paese 16 - 39054 Collalbo
www.renon.eu

Amt: Öffentliche Arbeiten
Sachbearbeiterin: Marianne Treibenreif
Tel. 0471 358550, E-Mail: marianne.treibenreif@ritten.eu
zertifizierte E-Mail: ritten.renon@legalmail.it
Steuernummer: 80008790216
Mehrwertsteuernummer: 00616510210

Ministero della transizione ecologica
Direzione Generale per la Crescita Sostenibile
e la qualità dello Sviluppo
Via C.Colombo 44
00147 Roma
cress@pec.minambiente.it

Istruttoria VIA „Riassetto della RTN in Val d'Isarco per connessione BBT

Gentili Signore e Signori,

come già comunicato con lettera prot. n. 13979 del 10/03/2022 il Comune di Renon si oppone categoricamente al tracciato ora inserito nel progetto sul lato a nord del Monte Tondo e chiede di volerlo spostare al lato sud, come era originariamente previsto da Terna.

Il Comune di Renon è ancora a favore dell'alternativa "C", perché il tracciato dietro il Monte Tondo, come previsto nel progetto, è per noi impensabile dai motivi già descritti. La vista del Monte Tondo da est mostra quale grave intrusione comporterebbe il percorso pianificato in un'area incontaminata e non è quindi giustificabile dal punto di vista di protezione del paesaggio. Anche la prossimità alle case esistenti, in particolare allo Chalet Grumer, utilizzato dai turisti, è inaccettabile.

Al fine di trovare una soluzione accettabile per tutti i residenti dei Comuni di Renon e Bolzano, Vi chiediamo di verificare tecnicamente una variante aggiuntiva (vedi linea rossa nella planimetria in allegato) e di pianificarla se necessario.

La distanza alle case abitate è data, l'intero percorso è molto più breve e quindi più economico e percorre un'area già edificata.

Questa nuova variante è stata discussa con gli abitanti del Comune di Renon ed è stata approvata.


Cordiali saluti

Il Sindaco

Dr. Paul Lintner
(firmato digitalmente)

Allegati:

- Prospettiva vista da est
- Proposta Monte Tondo

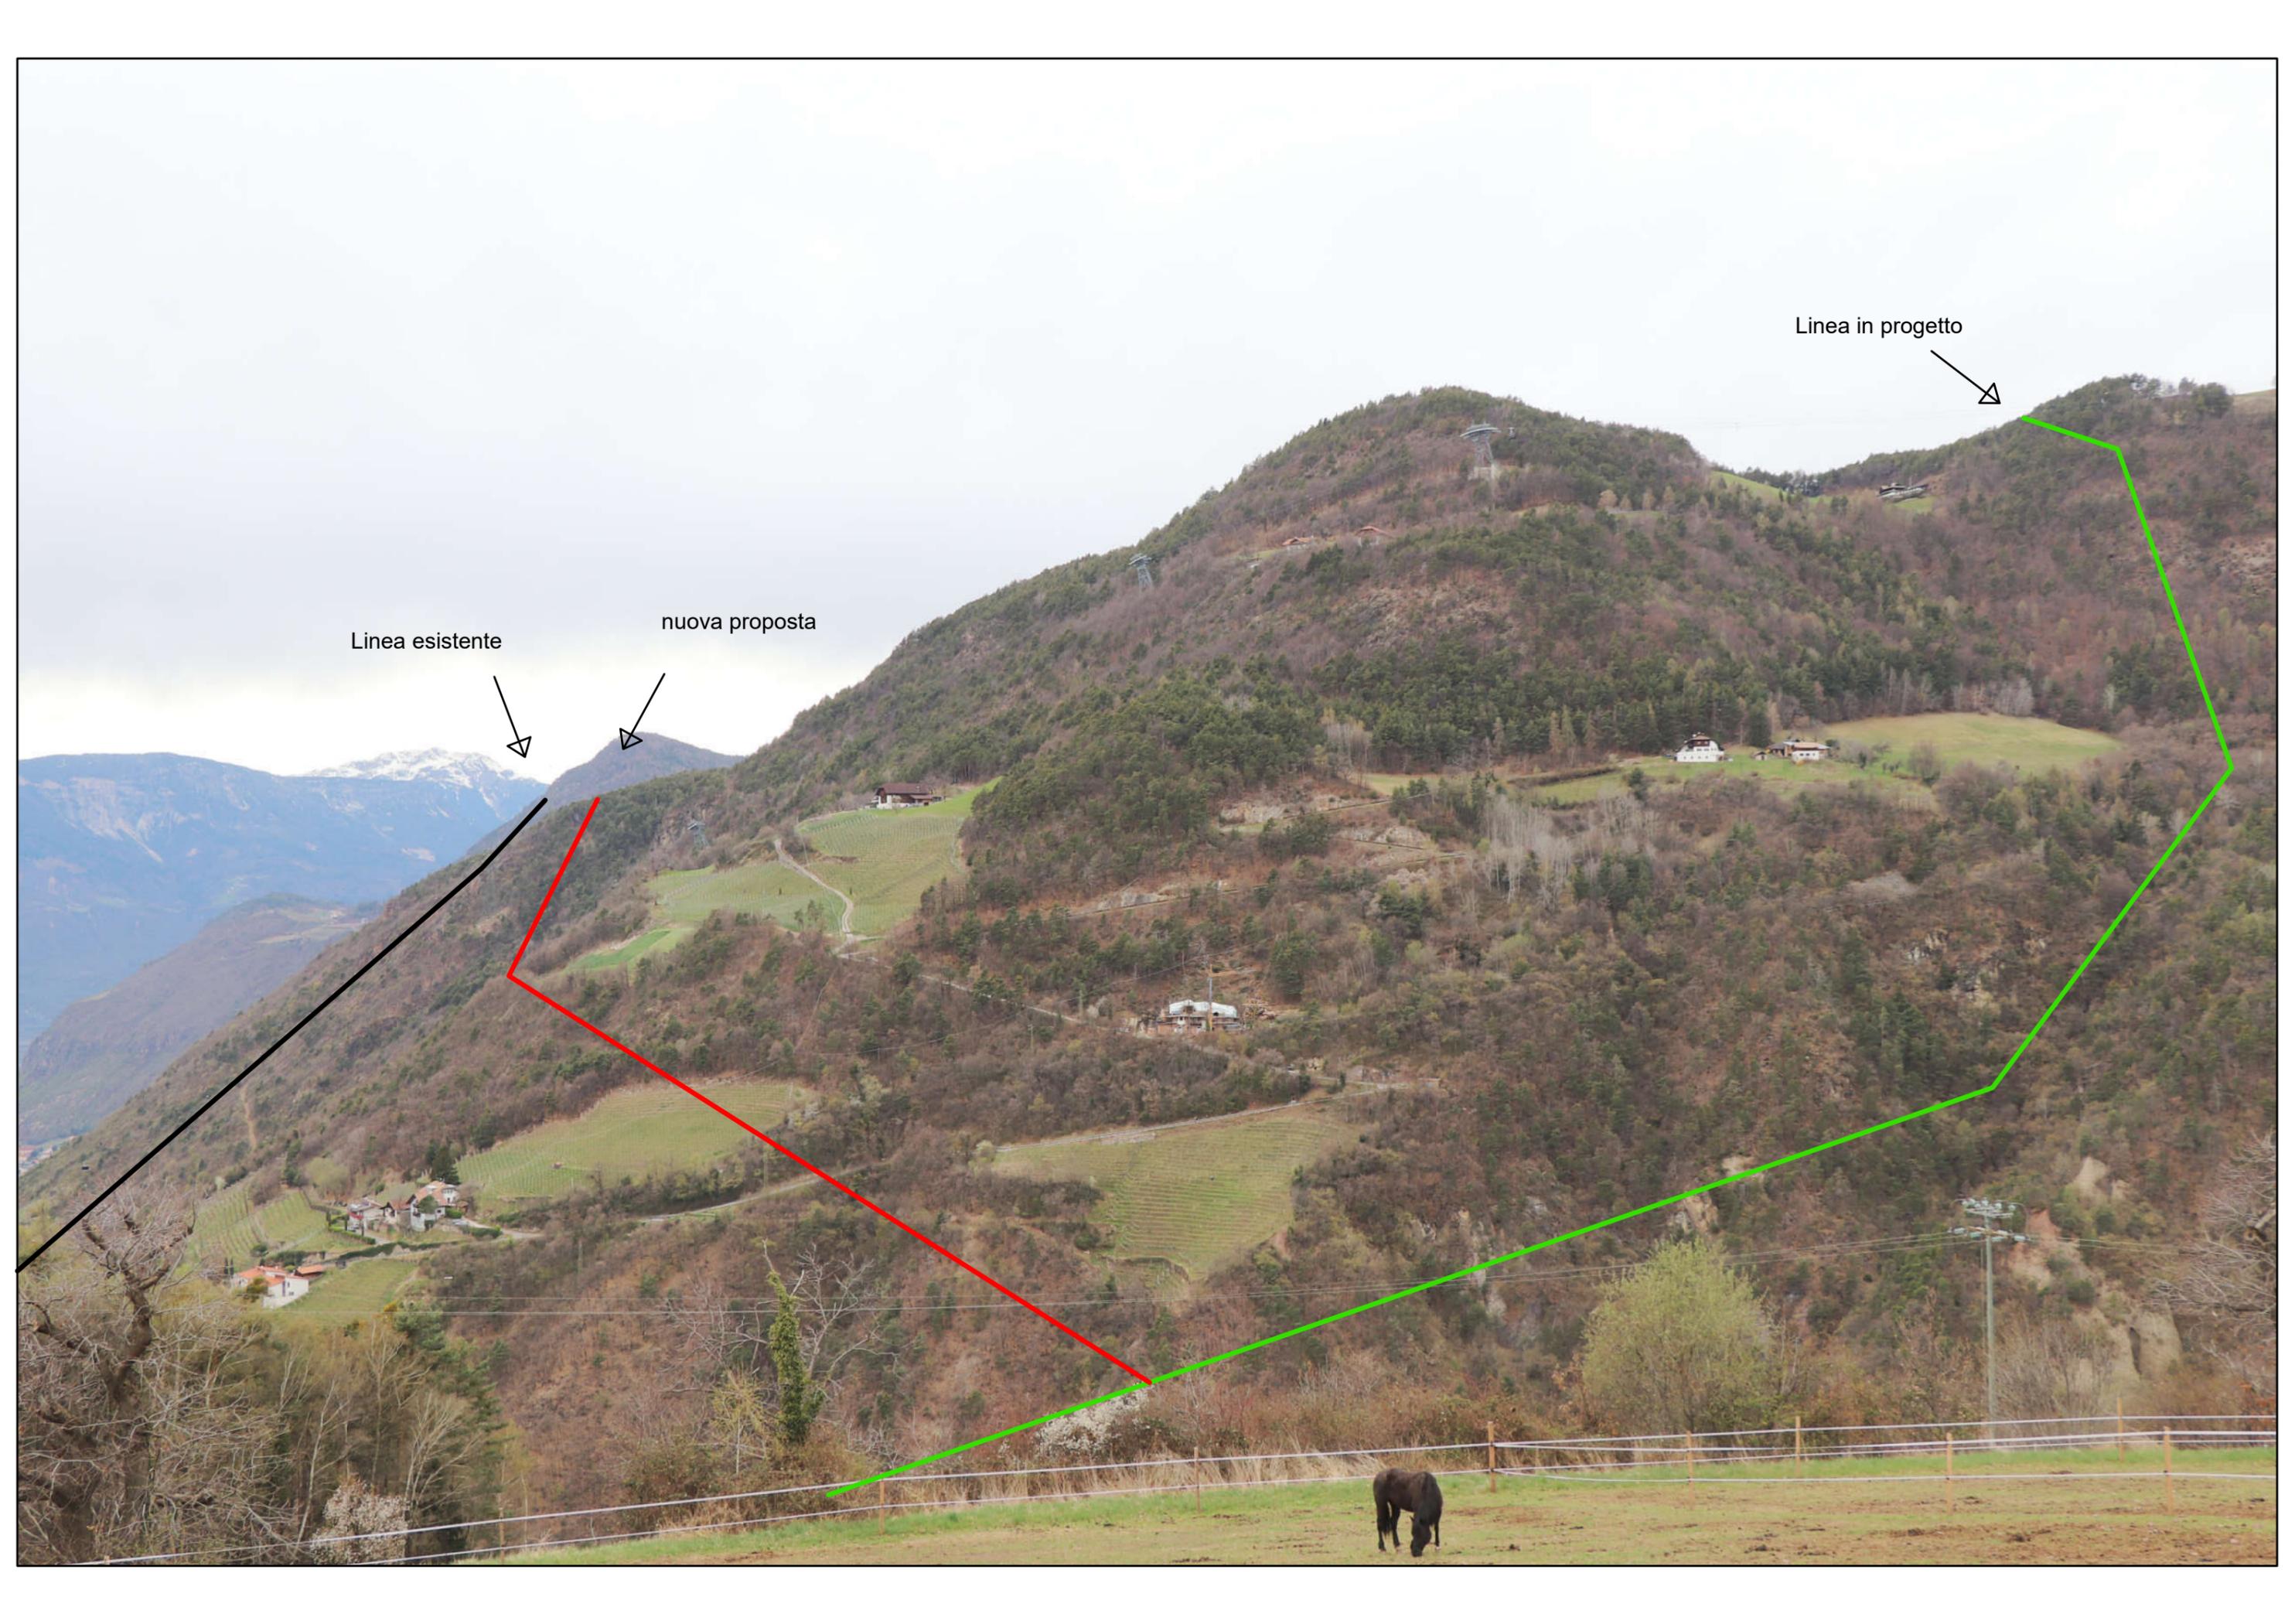

Linea esistente

nuova proposta

Linea in progetto

