


STRALCIO PLANIMETRICO 1:2000  
COMUNE DI PESARO SEZ. POZZO ALTO (PU) F.8



COROGRAFIA Scala 1:10.000  
CTR F.268100

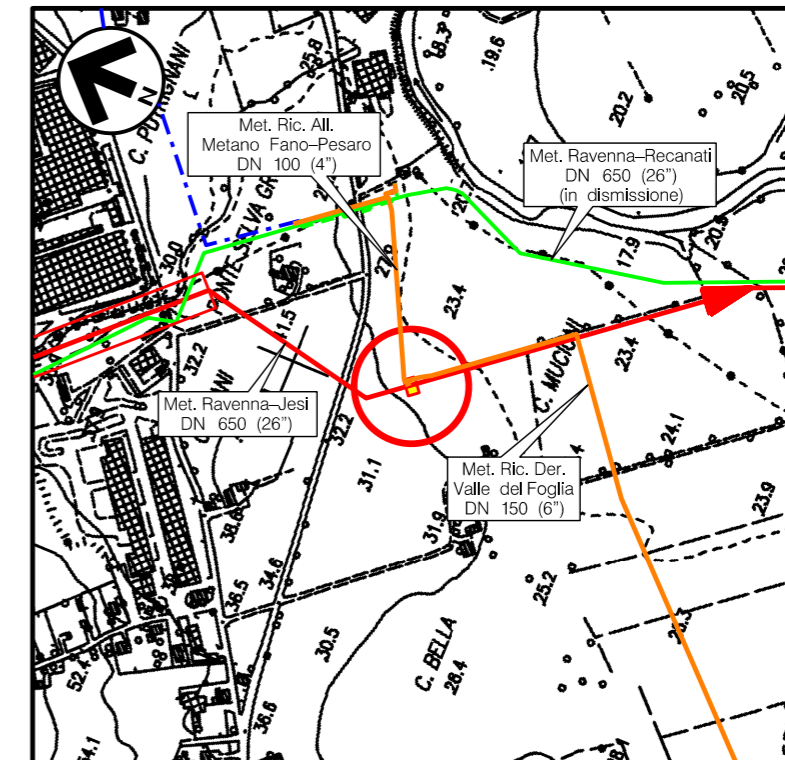



0	MAR. 2022	EMISSIONE		F. MONTINI	C. CASATI	A. BRUNI
REV	DATA	DESCRIZIONE	ELABORATO	VERIFICATO	APPROVATO	
		Proprietario 	Progettista 	Disegno		
			Rif.: 081400C-031-STD-3290-511 T.EN ITALY SOLUTIONS S.p.A.			STD-10511
RIFACIMENTO METANODOTTO RAVENNA - CHIETI TRATTO RAVENNA - JESI DN 650 (26"), DP 75 bar 5° TRONCO: San Giovanni in Marignano - Pesaro			Revisione			0
			Comm.			NQ/E19001
PIDI n.17 PESARO Loc. C. MUCIONI PLANIMETRIA E PROSPETTI			Cod. tec.			**
			Scala		1:200	Fg 1 di 3

RIFACIMENTO METANODOTTO RAVENNA - CHIETI, TRATTO RAVENNA - JESI  
 5° TRONCO - DN 650 (26"), DP 75 bar


PIDI n.17 PESARO Loc. C. MUCIONI  
 -PIANTA-

0	MAR. 2022	EMISSIONE	F. MONTINI	C. CASATI	A. BRUNI
REV	DATA	DESCRIZIONE	ELABORATO	VERIFICATO	APPROVATO
Proprietario	Progettista		Disegno		
			STD-10511		
	Rif: 081400C-031-STD-3290-511 TEN ITALY SOLUTIONS S.p.A.		Comm. NR/17350/R-L01		

Foglio  
 2  
 di 3  
 Scala  
 1:200

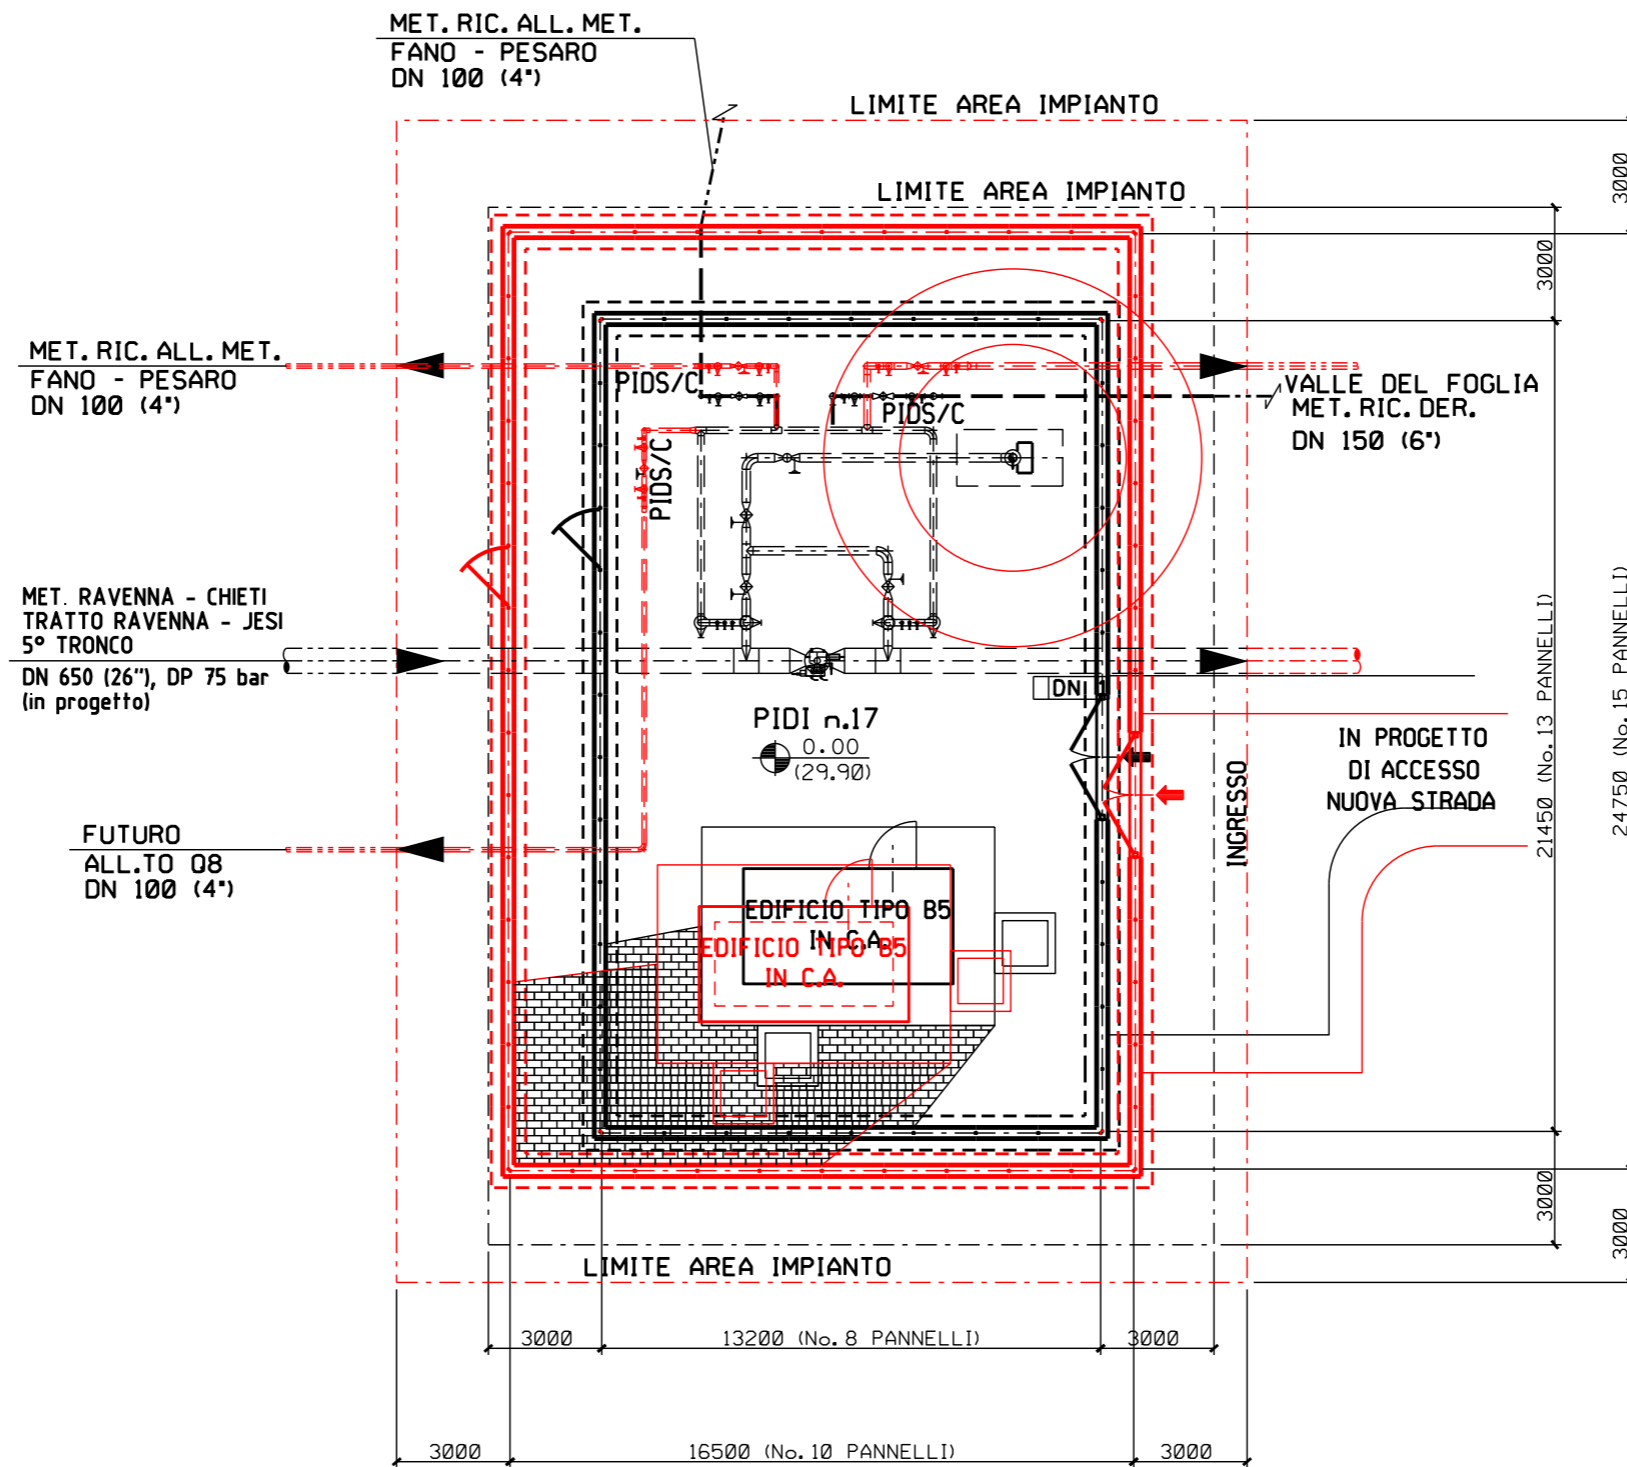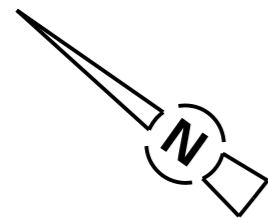

LEGENDA:  
 CONFIGURAZIONE ORIGINARIA  
 CONFIGURAZIONE OTTIMIZZATA

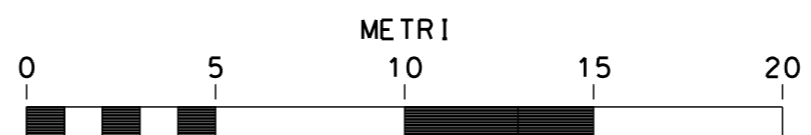



SCALA = 1:200

RIFACIMENTO METANODOTTO RAVENNA - CHIETI, TRATTO RAVENNA - JESI  
 5° TRONCO - DN 650 (26"), DP 75 bar

PIDI n.17 PESARO Loc. C. MUCIONI  
 -PROSPETTI-

0	MAR. 2022	EMISSIONE	F. MONTINI	C. CASATI	A. BRUNI
REV	DATA	DESCRIZIONE	ELABORATO	VERIFICATO	APPROVATO
Proprietario		Progettista		Disegno	
				<b>STD-10511</b>	
		Rif: 081400C-031-STD-3290-511 T.EN. ITALY SOLUTIONS S.p.A.		Comm. NR/17350/R-L01	

Foglio  
**3**  
 di 3  
 Scala  
**1:100**

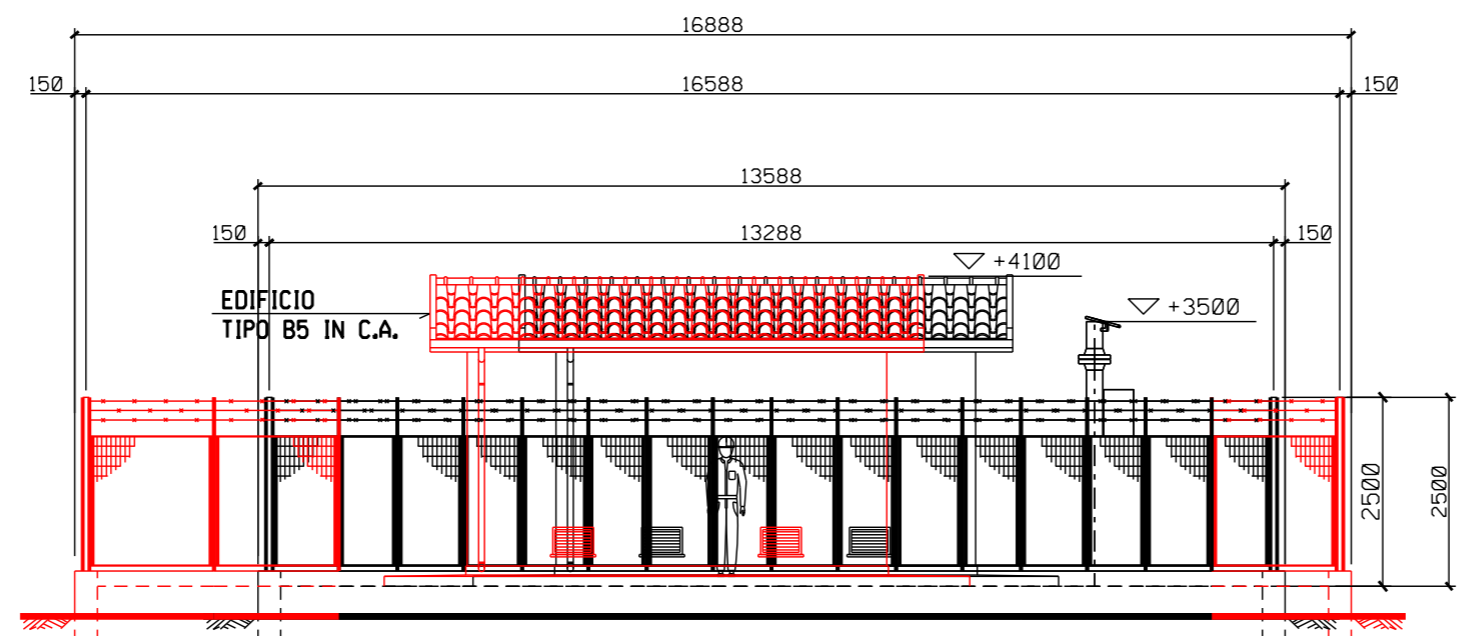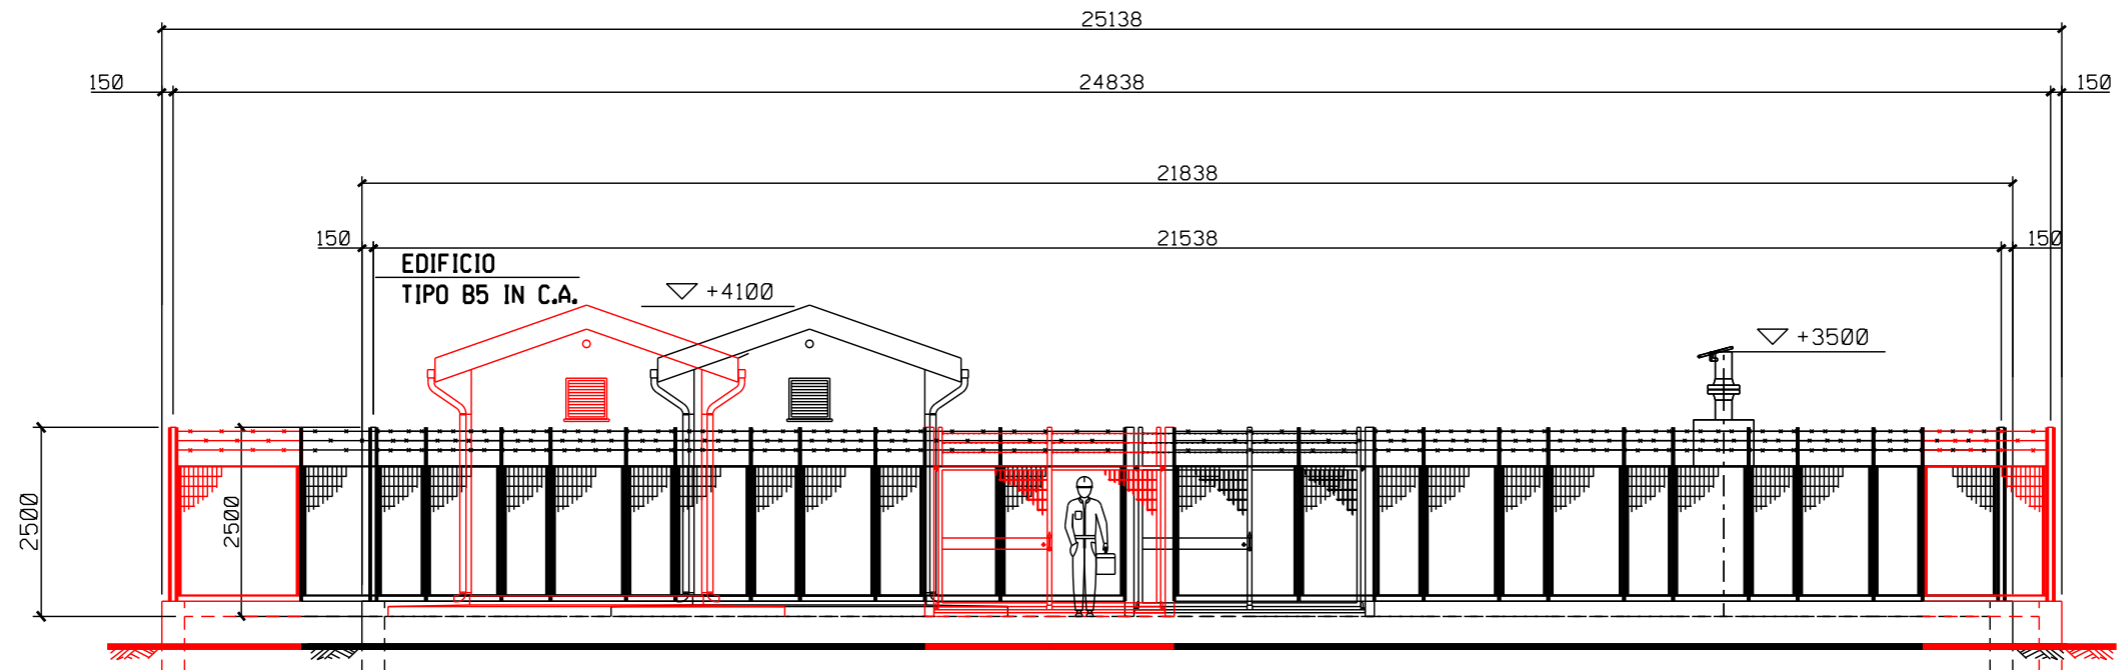

LEGENDA:  
 CONFIGURAZIONE ORIGINARIA  
 CONFIGURAZIONE OTTIMIZZATA

