
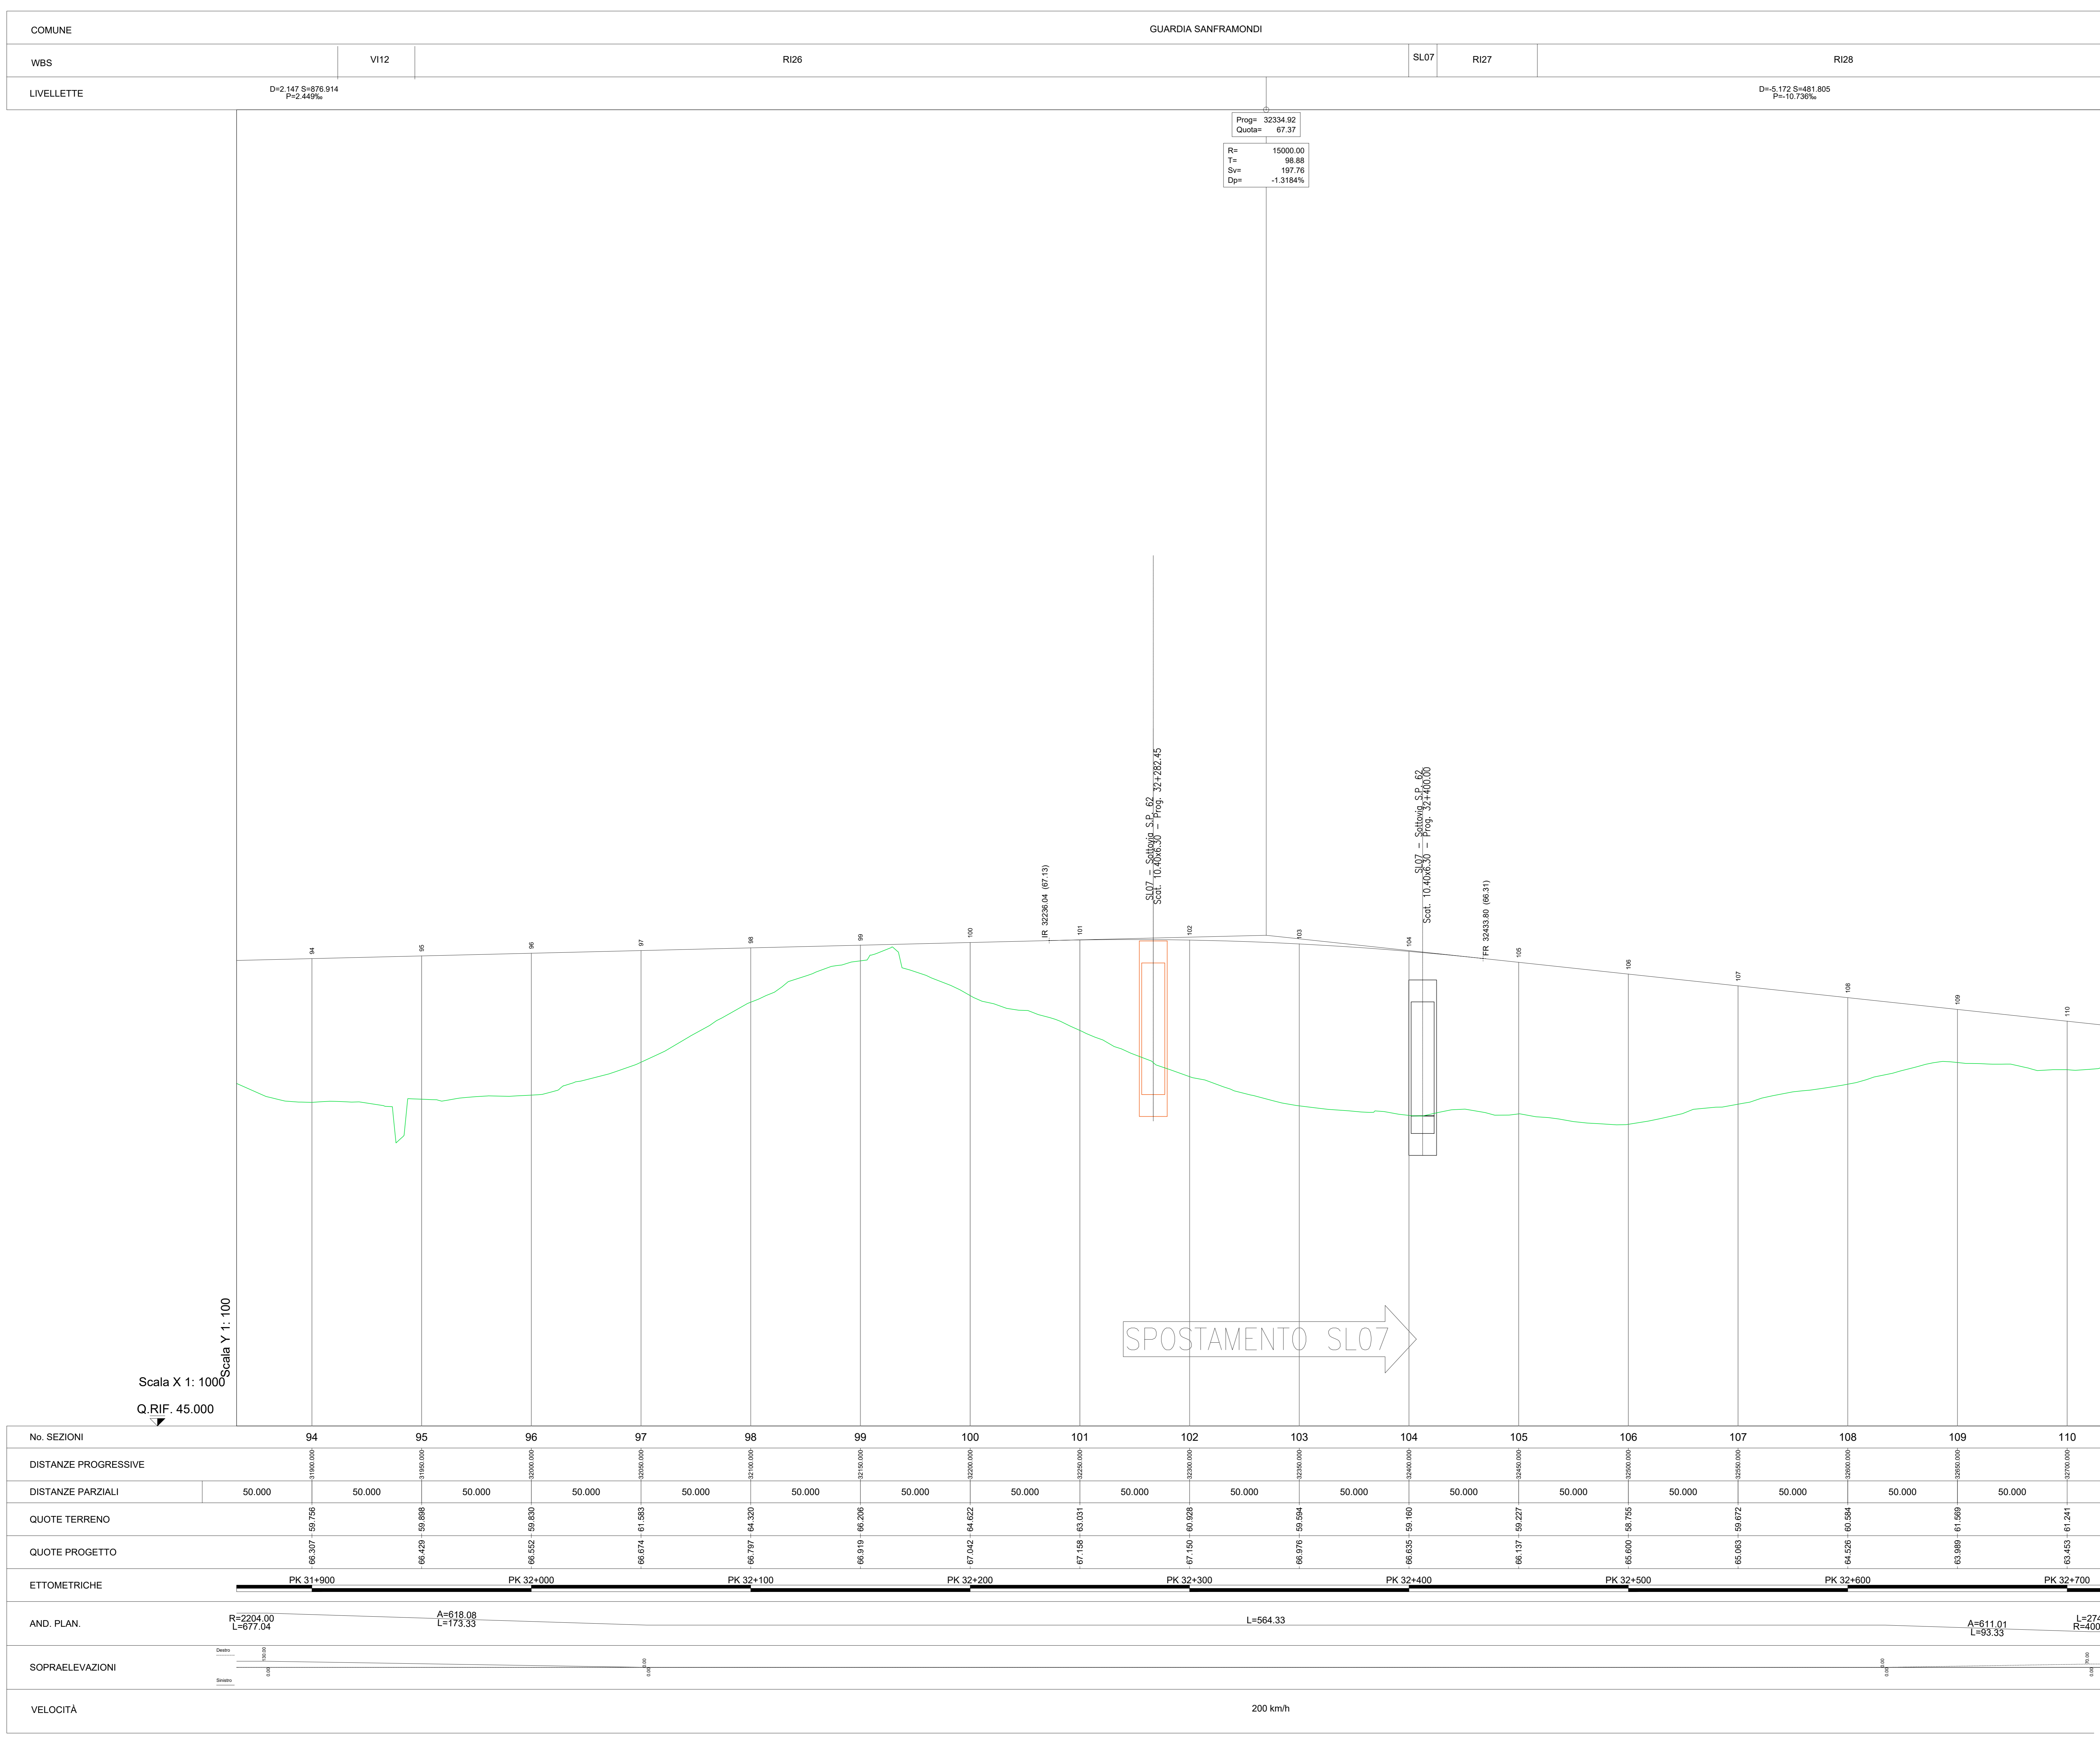


ASSE DISPARI - PROFILO

QUADRO D'UNIONE

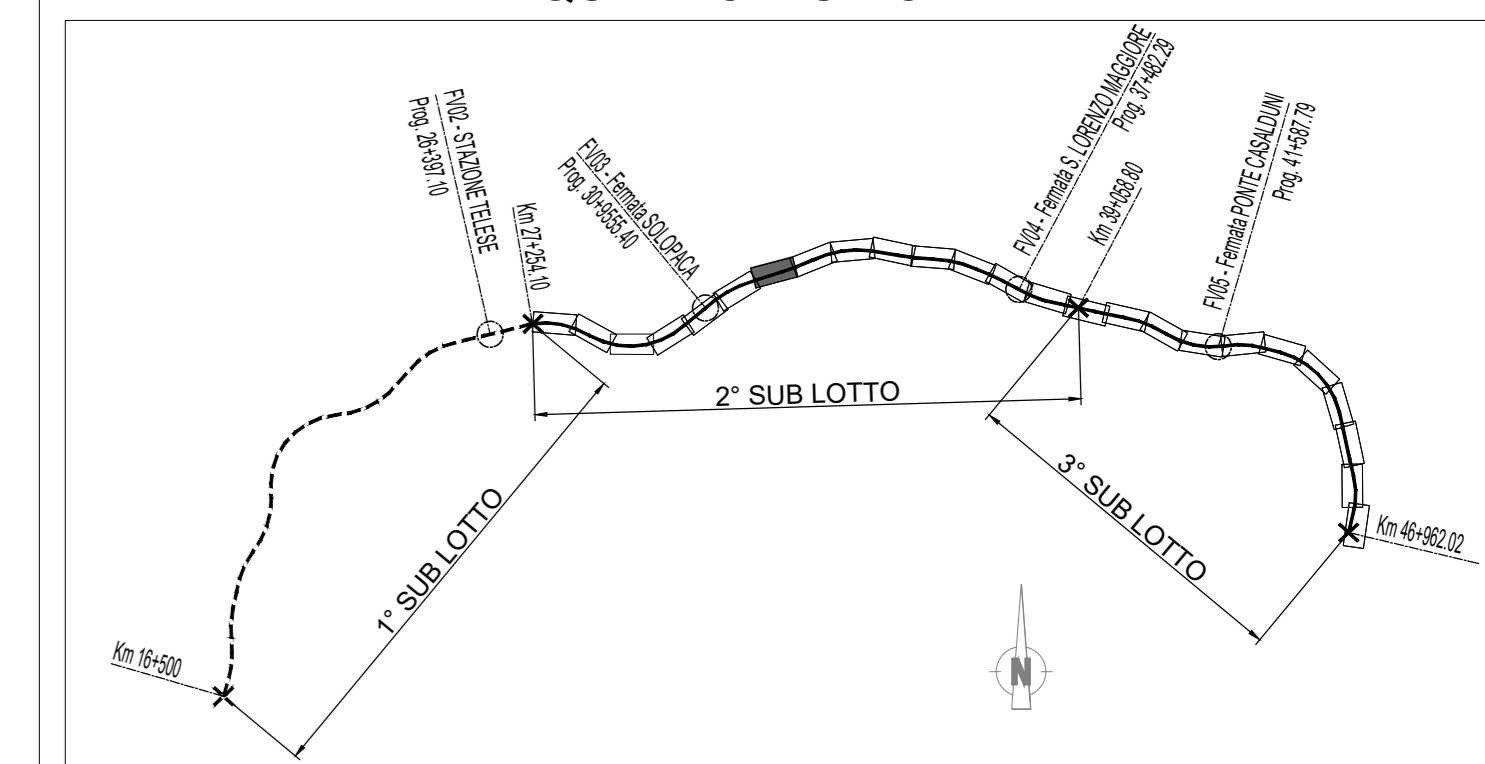

Prog= 32334.52
Quota= 67.37
R= 15000.00
T= 98.88
Sv= 197.76
Dp= -1.3184%

D=6.172 S=481.805
P=-10.736%

Legenda

Rilievo celerimetrico	
Profilo di Progetto	

SPOSTAMENTO SLO7

No. SEZIONI	94	95	96	97	98	99	100	101	102	103	104	105	106	107	108	109	110							
DISTANZE PARZIALI	50.000	50.000	50.000	50.000	50.000	50.000	50.000	50.000	50.000	50.000	50.000	50.000	50.000	50.000	50.000	50.000	50.000							
ETOMETRICHE	PK 31+900		PK 32+000			PK 32+100			PK 32+200			PK 32+300			PK 32+400			PK 32+500			PK 32+600		PK 32+700	
AND. PLAN.	R=2204.00 L=677.04		A=619.08 L=173.33			L=584.33									A=611.01 L=93.33		L=274.58 R=4000.00							
SOPRAELEVAZIONI																								
VELOCITÀ	200 km/h																							

COMMITTENTE:

DIREZIONE LAVORI:

APPALTATORE:

PROGETTAZIONE:

MANDATARIA:

MANDANTI:

IL DIRETTORE DELLA PROGETTAZIONE:

PROGETTO ESECUTIVO

ITINERARIO NAPOLI-BARI
RADDOPPIO TRATTA CANCELLO - BENEVENTO
II LOTTO FUNZIONALE FRASSO TELESINO - VITULANO
2° SUBLOTTO TELESE - SAN LORENZO

DISEGNO
INFRASTRUTTURA DI LINEA
PROFILO LONGITUDINALE
TAV. 7

SCALA: 1:1000/100

COMMESSA	LOTTO	FASE	ENTE	TIPO DOC.	OPERAZIONE	DISCIPLINA	PROGR.	REV.
IF2R	Z2	E	Z2	F7	IF0001	007	B	

Rev.	Descrizione	Redatto	Data	Verificato	Data	Approvato	Data	Autore/Rev. Data
A	EMISIONE	S. GRANUOLINI	19/03/2011	A. RICCI	19/03/2011	M. CASAROLI	19/03/2011	IL PROGETTO È LA PROPRIETÀ DEL CLIENTE
B	REVISIONE	S. GRANUOLINI	10/06/2011	A. RICCI	10/06/2011	M. CASAROLI	10/06/2011	

File: IF2R_2_2_E_Z2_F7_IF_00_0_1_007_B.dwg