




SSE BENEVENTO STATO ATTUALE

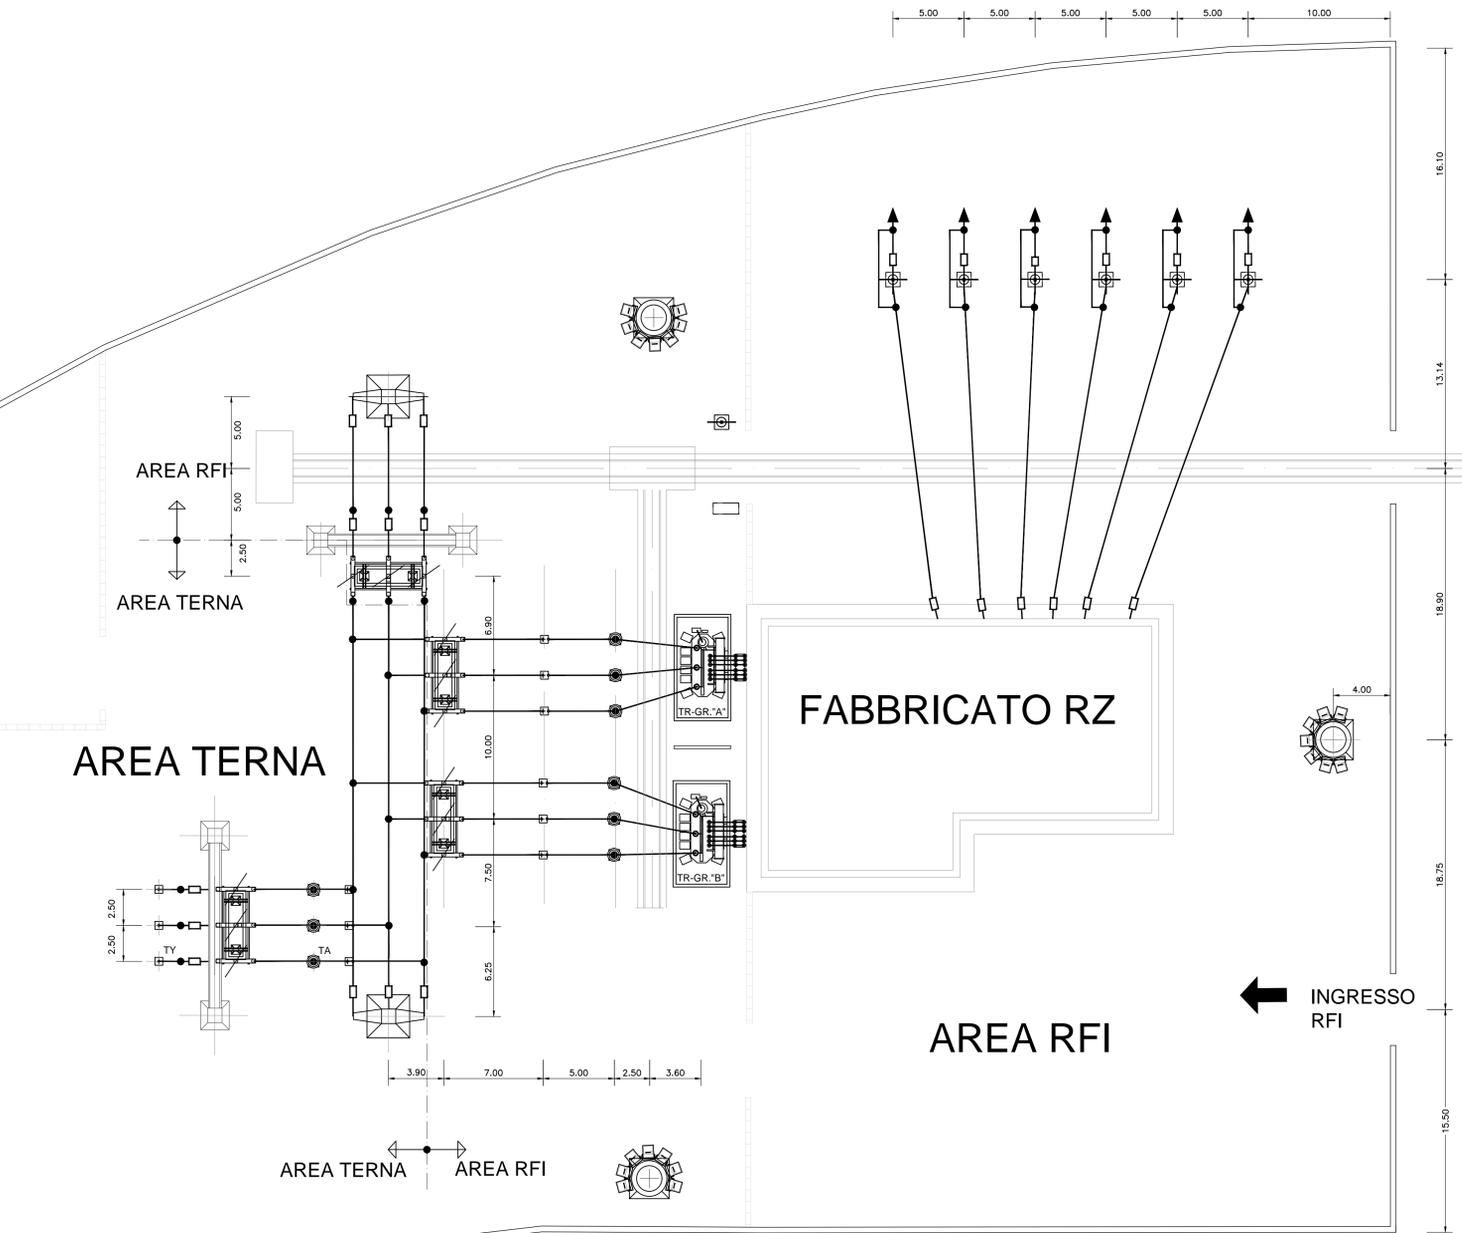

SSE BENEVENTO FASE ATTUALE
RIMOZIONI NEL PIAZZALE SSE

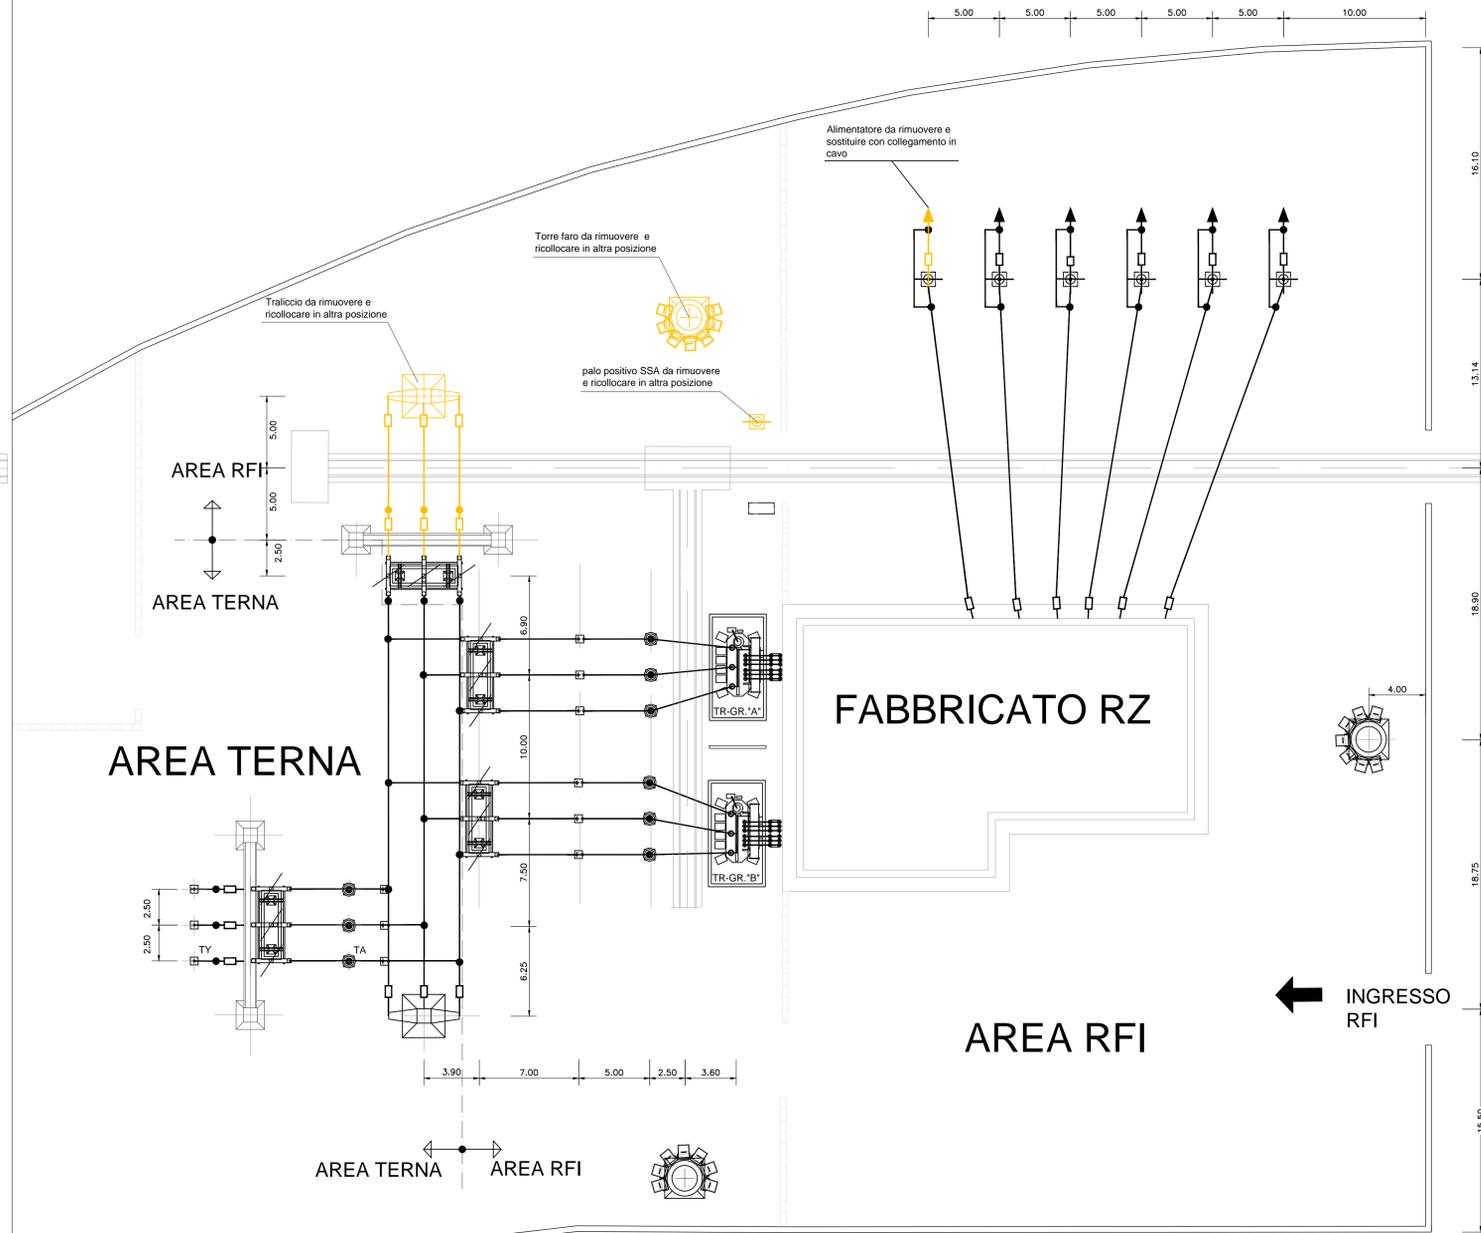

DEMOLIZIONE ALIMENTATORE AEREO
SCALA 1:1000

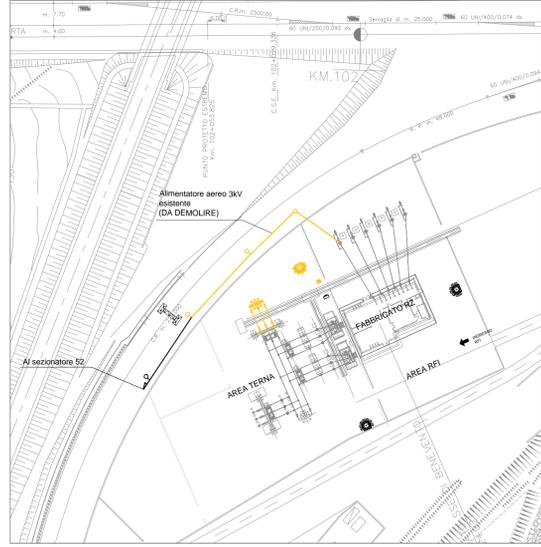

COMMITTENTE: **RFI** RETE FERROVIARIA ITALIANA GRUPPO FERROVIE DELLO STATO ITALIANE

DIREZIONE LAVORI: **ITALFERR** GRUPPO FERROVIE DELLO STATO ITALIANE

APPALTATORE: **TELESE S.c.a.r.l.** Consorzio Telese Società Consortile a Responsabilità Limitata

PROGETTAZIONE: **Ghella** (Generazione di Sistemi), **ITINERA**, **SALCEF** (SALCEF GROUP), **COGET IMPIANTI**

MANDATARIA: **SYSTRA**, MANDANTI: **SWS**, **SOTECNI** (www.sotecni.it)

IL DIRETTORE DELLA PROGETTAZIONE: Ing. L. CARLUCCI

Responsabilità professionale fra le varie parti della progettazione

PROGETTO ESECUTIVO

ITINERARIO NAPOLI-BARI
RADDOPPIO TRATTA CANCELLO - BENEVENTO
II LOTTO FUNZIONALE FRASSO TELESINO - VITLANO
3° SUBLOTTO SAN LORENZO - VITLANO

DISEGNO
SE04 - SOTTOSTAZIONE ELETTRICA DI BENEVENTO
OPERE ELETTROMECCANICHE DI PIAZZALE
LAY OUT PIAZZALE ESISTENTE

IMPIANTI DI TRAZIONE ELETTRICA	APPALTATORE	SCALA:						
IL REVISORE	IL DIRETTORE TECNICO	1:200						
COMMESSA	LOTTO	FASE	ENTE	TIPO DOC.	OPERA/DISCIPLINA	PROGR.	REV.	
IF2R	32	E	ZZ	D9	SE0100	001	A	
Rev.	Descrizione	Redatto	Data	Verificato	Data	Approvato	Data	Autorizzato Data
A		C. GIORDI	29/06/2021	E. PEZZA	30/06/2021	A. CARLUCCI	30/06/2021	IL PROGETTISTA