




SSE BENEVENTO NUOVE OPERE NEL PIAZZALE SSE

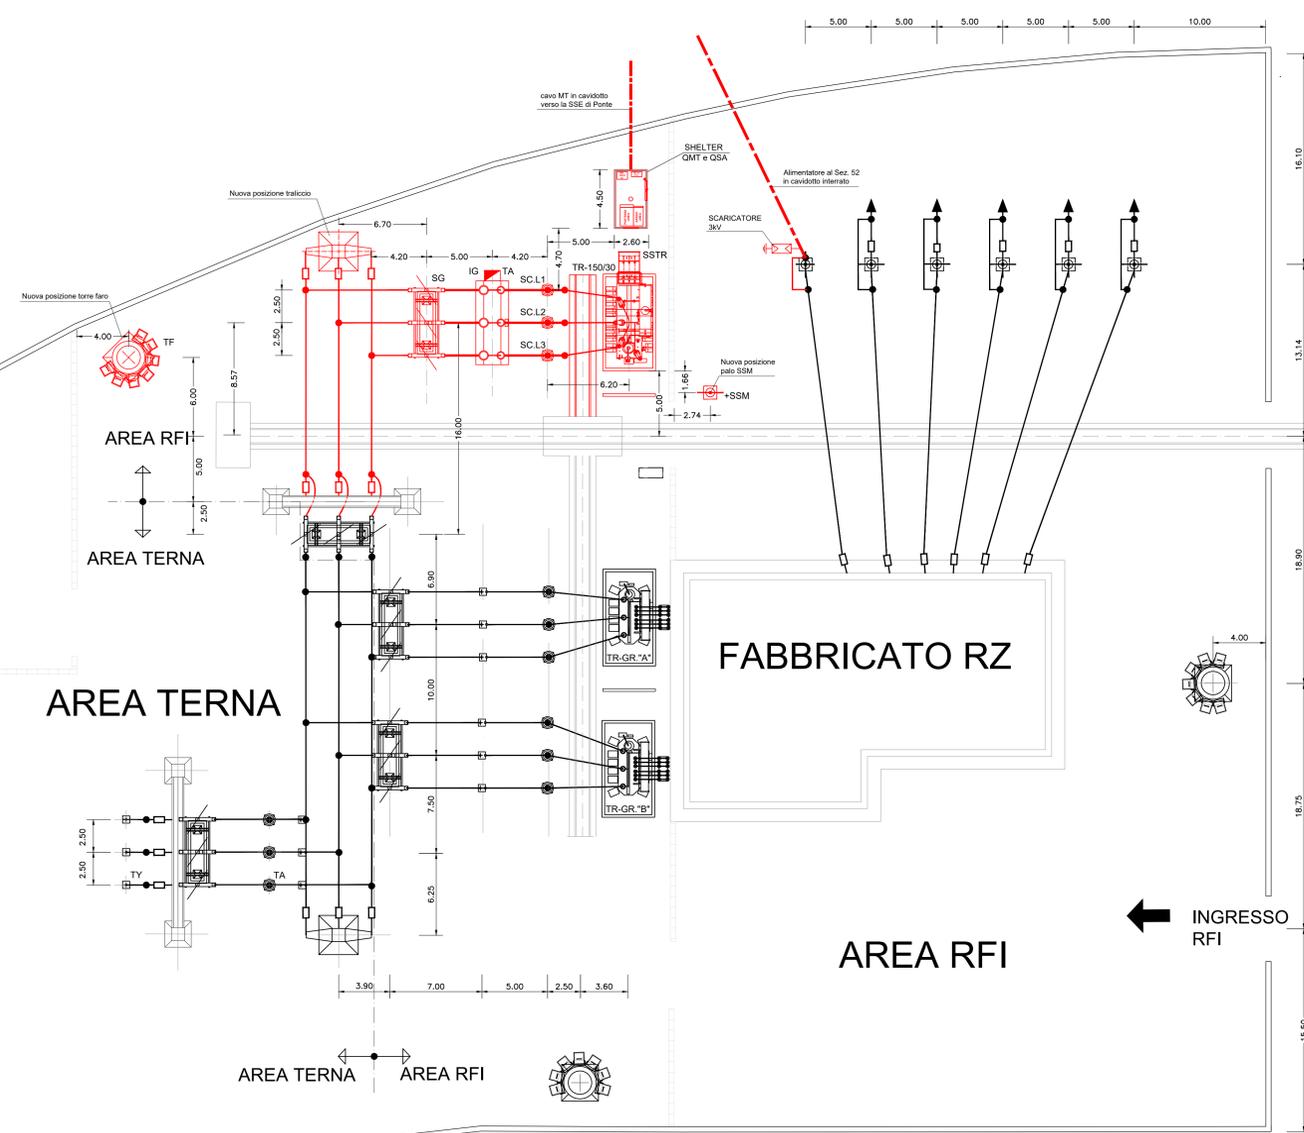


SSE BENEVENTO STATO DI PROGETTO

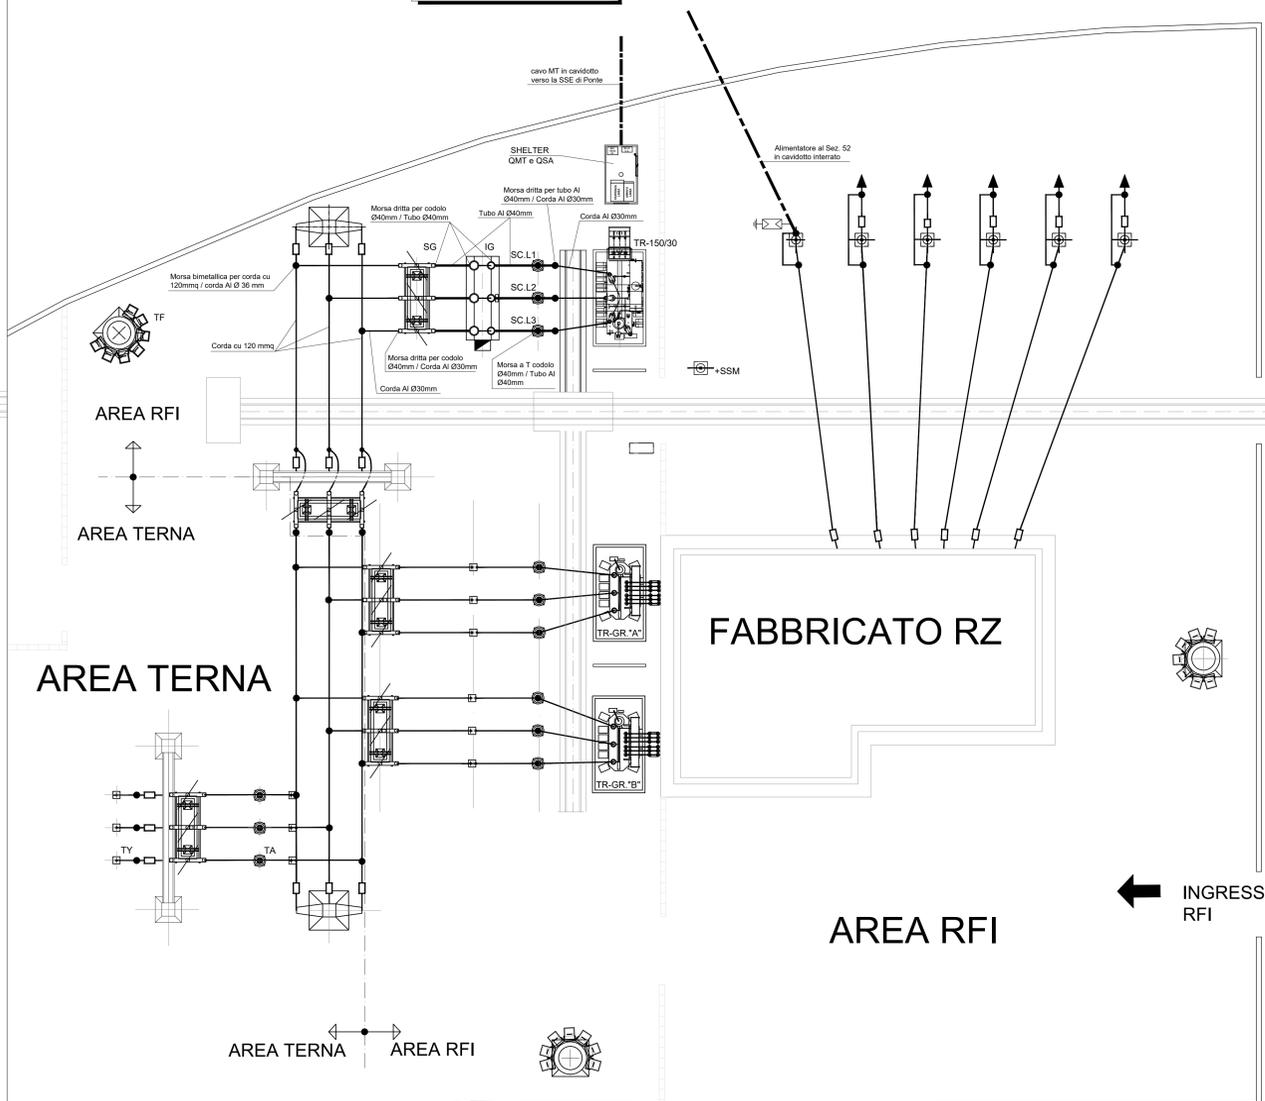

NUOVA CONFIGURAZIONE ALIMENTATORE 3 KV SCALA 1:1000

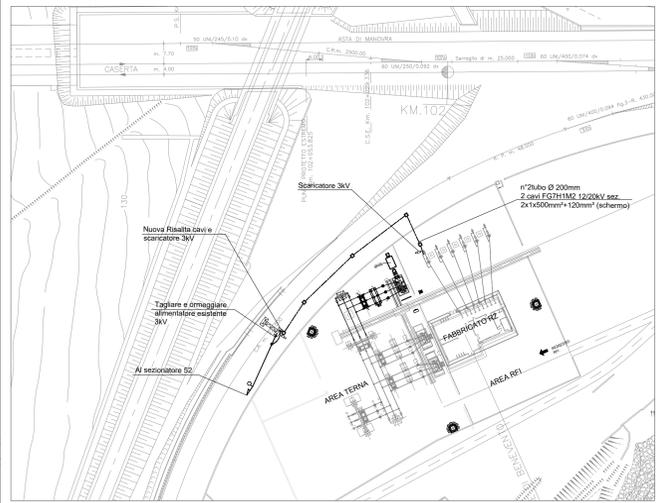

NUOVO CAVIDOTTO MT VERSO LA SSE DI PONTE SCALA 1:1000

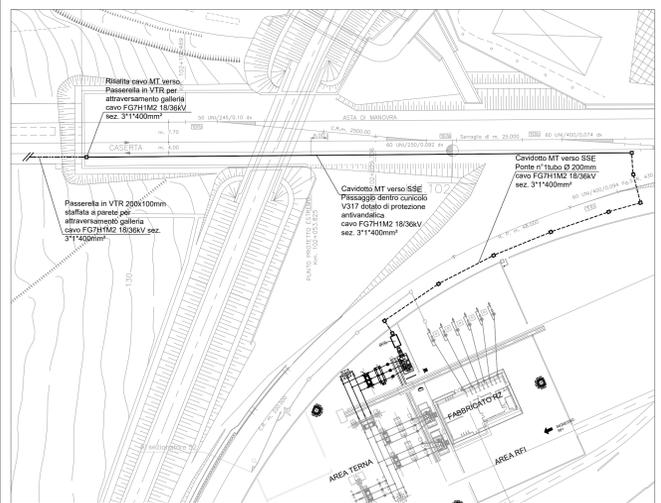

LEGENDA			
SIMBOLO	DESCRIZIONE	SIMBOLO	DESCRIZIONE
SG	Sezionatore di gruppo (rotativo)	SC.L1, L2, L3	Scaricatore di sovratensioni lato AT
IG	Interruttore di Gruppo	+SSM	SOSTEGNO POSITIVO SSM
TA	Trasformatore di corrente di Gruppo	TF	Torre faro h=18m a corona mobile Proiettori IP65 ottica asimmetrica Lampada SAP 400W
TR-150/30	Trasformatore alimentazione SSE Ponte		
SSTR	Sostegno cavi trafo gruppo		

NOTE	
Quote espresse in metri	

DOCUMENTI DI RIFERIMENTO	
CODICE	ELABORATO
IF2R3EZZDZSE0100002A	SSE Benevento - Schema Elettrico Generale
IF2R3EZZDZSE0100001A	SSE Benevento - Sezioni di piazzale
IF2R3EZZPSE0100001A	SSE Benevento - Prefabbricato MT - Pianta e Canalizzazioni
IF2R3EZZPSE0100002A	SSE Benevento - Prefabbricato MT - Layout
IF2R3EZZWZSE0100001A	SSE Benevento - Prefabbricato MT - Sezioni e prospetti

COMMITTENTE: **RFI** RETE FERROVIARIA ITALIANA GRUPPO FERROVIE DELLO STATO ITALIANE

DIREZIONE LAVORI: **ITALFERR** GRUPPO FERROVIE DELLO STATO ITALIANE

APPALTATORE: **TELESE S.p.A.** Coorziato Teleso Società Coesistenti e Responsabilità Limitata

PROGETTAZIONE: **Ghella**, **ITINERA**, **SALCEF**, **COGET IMPIANTI**

MANDATARIA: **SYSTRA** MANDANTI: **SWS**, **SOTECNI** IL DIRETTORE DELLA PROGETTAZIONE: **Ing. V. SCOPPO** Responsabile dell'edizione tra le varie versioni: **Ing. M. G. G. G.**

PROGETTO ESECUTIVO

ITINERARIO NAPOLI-BARI RADDOPPIO TRATTA CANCELLO - BENEVENTO IL LOTTO FUNZIONALE FRASSO TELESINO - VITULANO 3° SUBLOTTO SAN LORENZO - VITULANO

DISEGNO SE04 - SOTTOSTAZIONE ELETTRICA DI BENEVENTO OPERE ELETTROMECCANICHE DI PIAZZALE LAY OUT PIAZZALE ESISTENTE

IMPIANTI DI TRAZIONE ELETTRICA	APPALTATORE	SCALA:
		1:200

Rev.	Descrizione	Redatto	Data	Verificato	Data	Approvato	Data	Autorizzato Data
A	EMMISSIONE	C. GIORGI	29/09/2021	E. PEZZA	30/09/2021	A. CARLUCCI	30/09/2021	IL PROGETTISTA A. FORCINO
B	REVISIONE A SEGUITO REV.	C. GIORGI	29/11/2021	E. PEZZA	30/11/2021	A. CARLUCCI	30/11/2021	

File: IF2R.3.2.E.ZZ.D9.SE.01.0.002.B.dwg In. Elab.: