ASPETTO DEI SEGNALI DI ARRIVO

Avviso		1a Categoria		Itinerari che comanda il segnale		Segnali di partenza	
Segn.	Aspetto	Segn.	Aspetto	Arrivo	Partenza	Segn.	Aspetto
01Ad	G	01d	R	–	–	–	–
	Gx		G	01-03	–	03d	R
	V		V	01-03	03-05		V
	Gx/Vx		R/G	01-08	–	8d	R
02As	G	02s	R	–	–	–	–
	Gx		G	02-04	–	04s	R
	Gx		G/V ‹x›	02-04	04-01		R/V
	Gx		Gx/Vx›	02-04	04-01		R/V
	Gx/Vx		R/G	02-08	–	08s	R

Aspetto seg. di partenza

Segnale	Aspetto	Itinerario
03d	R	—
	V	03-05
08d	R	—
	V	08-05
08s	R	—
	V	08-01
04s	R	—
	R/V	04-01

CONDIZIONI PER LA DISABILITAZIONE DELLA STAZIONE (*)

CONTROLLO DEVIATOI	INTALLONABILITA' DEVIATOI
01–02 03–04	2a–2b 3b–4b

(*) = DISABILITAZIONE PREDISPOSTA E NON ATTIVATA.

IMMOBILIZZAZIONE DEVIATOI

Deviatoio	C.d.B.
01	12-13
03	13-14
02	52-22
04	22-24

REGIMI DI ESERCIZIO

I.	Impresenziato
SP	Stazione Porta
EDCO	Esclusione DCO

LIBERI TRANSITI

01-03-05
02-04-01

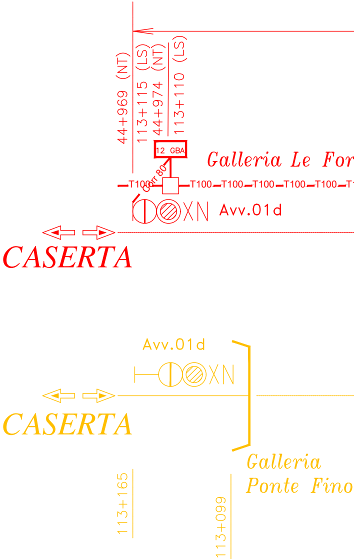
44+969 (NT)
113+115 (LS)
44+974 (NT)
113+110 (LS)
12 GBA
Corr 80
T100 T100 T100 T100 T100 T100 T1
Galleria Le For
XN
Avv.01d
CASERTA
Avv.01d
XN
CASERTA
Galleria
Ponte Fino
113+165
113+099

PL di linea protetti dai segnali di partenza:

PL aut. V.308	km 113+669 km 114+766

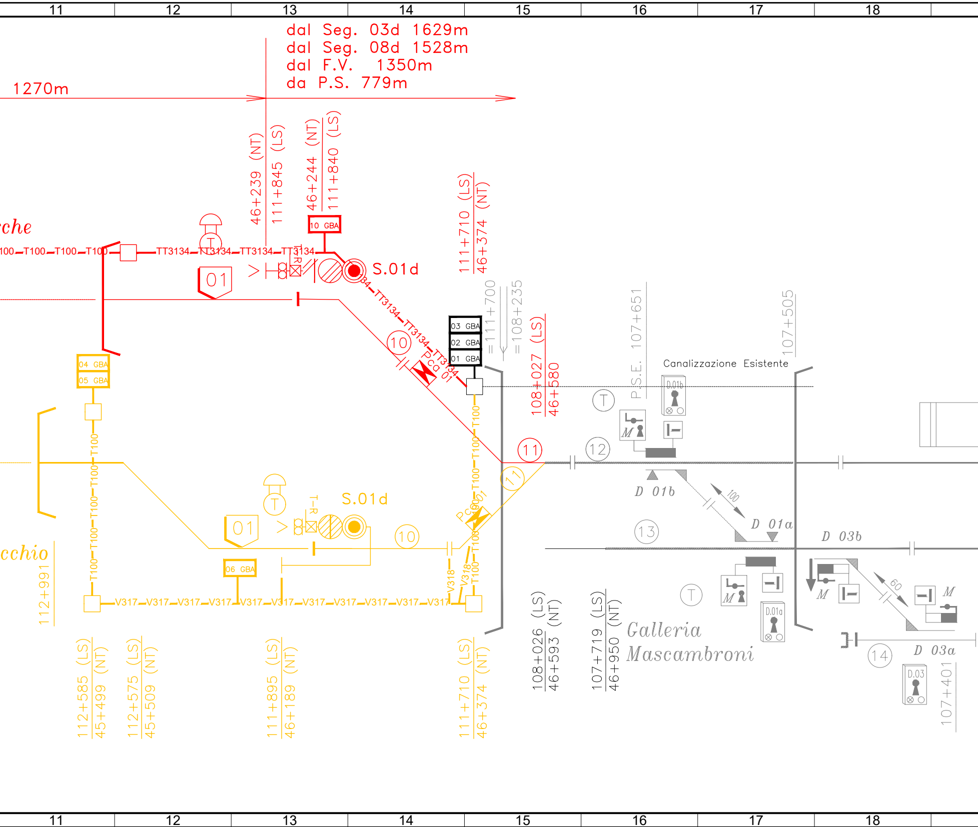
11
12
13
14
15
16
17
18
dal Seg. 03d 1629m
dal Seg. 08d 1528m
dal F.V. 1350m
da P.S. 779m
1270m
46+239 (NT)
111+845 (LS)
46+244 (NT)
111+840 (LS)
10 GBA
111+710 (LS)
46+374 (NT)
rche
T100
TT3134
T
01
T-R
S.01d
=111+700
=108+235
108+027 (LS)
46+580
03 GBA
02 GBA
01 GBA
P.S.E. 107+651
107+505
Canalizzazione Esistente
D.01b
Pca 01
10
11
12
13
14
04 GBA
05 GBA
D 01b
100
D 01a
D 03b
60
M
cchio
112+991
S.01d
T-R
01
10
11
PCa 01
06 GBA
V317
V318
D.01a
D.03
D 03a
Galleria
Mascambroni
112+585 (LS)
45+499 (NT)
112+575 (LS)
45+509 (NT)
111+895 (LS)
46+189 (NT)
111+710 (LS)
46+374 (NT)
108+026 (LS)
46+593 (NT)
107+719 (LS)
46+950 (NT)
107+401
11
12
13
14
15
16
17
18

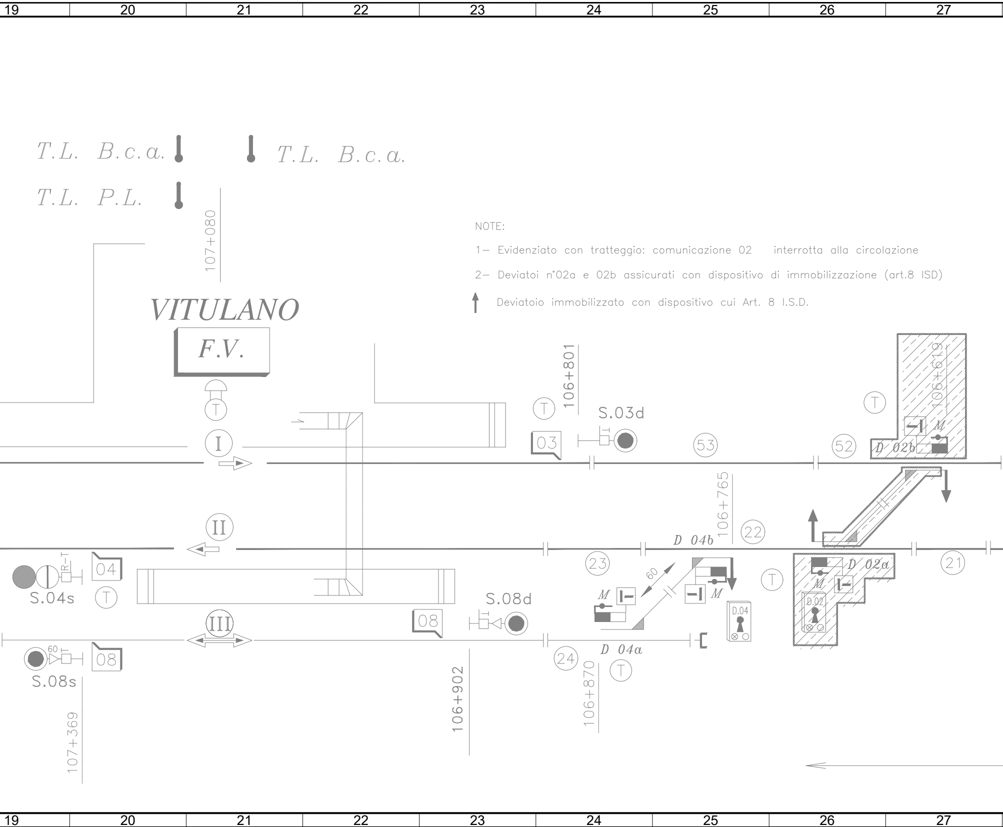
19
20
21
22
23
24
25
26
27
T.L. B.c.a.
T.L. B.c.a.
T.L. P.L.
107+080
VITULANO
F.V.
T
106+801
T
S.03d
03
I
53
52
T
106+619
M
D 02b
106+765
II
22
D 04b
23
21
60
M
M
T
D 02a
M
D.04
D.02
R-T
S.04s
04
T
S.08d
08
III
60
08
S.08s
107+369
106+902
24
D 04a
T
106+870

NOTE:

1– Evidenziato con tratteggio: comunicazione 02 interrotta alla circolazione

2– Deviatoi n°02a e 02b assicurati con dispositivo di immobilizzazione (art.8 ISD)

↑ Deviatoio immobilizzato con dispositivo cui Art. 8 I.S.D.

Legenda Schematici	**Nuovo**	**Esistente**	**Eliminato**
Cavi	—	—	—
Pozzetti 100x100	☐	☐	☐
Pozzetti 80x80	☒	☒	☒
Enti	⋈	⋈	⋈
Tubo Corrugato da 80	Corr 80 Corr 80	Corr 80 Corr 80	Corr 80 Corr 80
Tubo Corrugato da 100	Corr 100 Corr 100	Corr 100 Corr 100	Corr 100 Corr 100
Cunicolo V317	V317 V317 V317	V317 V317 V317	V317 V317 V317
Cunicolo V318	V318 V318 V318	V318 V318 V318	V318 V318 V318
Cunicolo TT3134	TT3134 TT3134	TT3134 TT3134	TT3134 TT3134
Tubo rigido da 100	T100 T100 T100	T100 T100 T100	T100 T100 T100

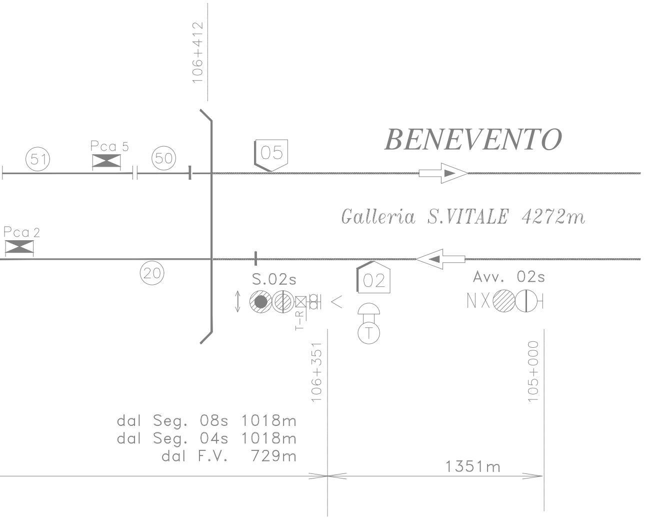
106+412
BENEVENTO
51
Pca 5
50
05
Galleria S.VITALE 4272m
Pca 2
20
S.02s
T-R
02
T
Avv. 02s
NX
106+351
105+000
dal Seg. 08s 1018m
dal Seg. 04s 1018m
dal F.V. 729m
1351m

Firmato digitalmente da: LACOPO LUCA
Data: 02/03/2022 09:25:42

COMMITTENTE:

RFI
RETE FERROVIARIA ITALIANA
GRUPPO FERROVIE DELLO STATO ITALIANE

DIREZIONE LAVORI:

ITALFERR
GRUPPO FERROVIE DELLO STATO ITALIANE

APPALTATORE:

TELESE S.c.a r.l.
Consorzio Telese Società Consortile a Responsabilità Limitata

Ghella 1894 5 Generations of Tunnelers — ITINERA — SALCEF GROUP SALCEF CONSTRUCTION — COGET IMPIANTI

PROGETTAZIONE:

MANDATARIA
SYSTRA

MANDANTI
SWS
SOTECNI SYSTRA GROUP

IL A
Resp varie

Dott. Ing. LUCA LACOPO
N. 21470

PROGETTO ESECUTIVO

ITINERARIO NAPOLI-BARI
RADDOPPIO TRATTA CANCELLO - BENEVENTO
II LOTTO FUNZIONALE FRASSO TELESINO – VITULANO
3° SUBLOTTO SAN LORENZO – VITULANO

DISEGNO

ACEI VITULANO

Piano Canalizzazioni - Fase 2
(Fasi 3.3.2)

IMPIAN IENTO

Dott. Ing. ANDREA CARLUCCI
22139

SCALA:
-

COMMESSA	LOTTO	FASE	ENTI		OPERA/DISCIPLINA	PROGR.	REV.
I F 2 R	3 2	E	Z Z	D X	I S 0 0 0 0	0 1 4	B

Rev.	Descrizione	Redatto	Data	Verificato	Data	Approvato	Data	Autorizzato Data
A	PRIMA EMISSIONE	L. SALUSTRI	28/06/2021	S. SECHI	28/06/2021	L. SALUSTRI	28/06/2021	IL PROGETTISTA A. CORSICO Qualificato nell'elenco RFI per la categoria IS-1 31/10/2021
B	EMISSIONE A SEGUITO RDV	A. ANTOLINI	31/10/2021	S. SECHI	31/10/2021	A. ANTOLINI	31/10/2021	

File: **IF2R.3.2.E.ZZ.DX.IS.00.0.0.014.B.dwg**

n. Elab.: