



Divisione Costruzioni Servizio Gestione Lavori 3° Progetto Commessa N°6

LINEA: CASERTA – FOGGIA

Realizzazione dell'impianto di Comando Centralizzato del Traffico (C.T.C.) ed opere connesse sulla linea Caserta – Foggia

IMPIANTO: A.C.E.I. PONTE CASALDUNI

Tav. Grafico quadro luminoso

AGGIORNAMENTI					
F					
D					
C					
B					
A	16.01.2000	Attivazione (C.d.V. Tecnica F.S.)			
	DATA	OGGETTO	FIRME	POS.D'ARCHIVIO	

SOSTITUISCE IL DISEGNO N. SOSTITUITO DAL DISEGNO N.

ASSOCIAZIONE TEMPORANEA DI IMPRESE



MANDATARIA



MANDANTE



MANDANTE



MANDANTE

TECNICO RESPONSABILE DELLA PROGETTAZIONE





SCALA 1:1

CODICE DOCUM. FORMATO

Sede A.T.I.: Via Nuova delle Breccie 260, Napoli.

Disegnato	Controllato	Approvato	Codice PON05
<i>Ad</i>			Codice
Data	Codice cliente	Codice ATI	Foglio
		CF1.ASS.TP005.10	05

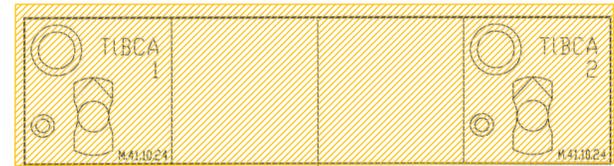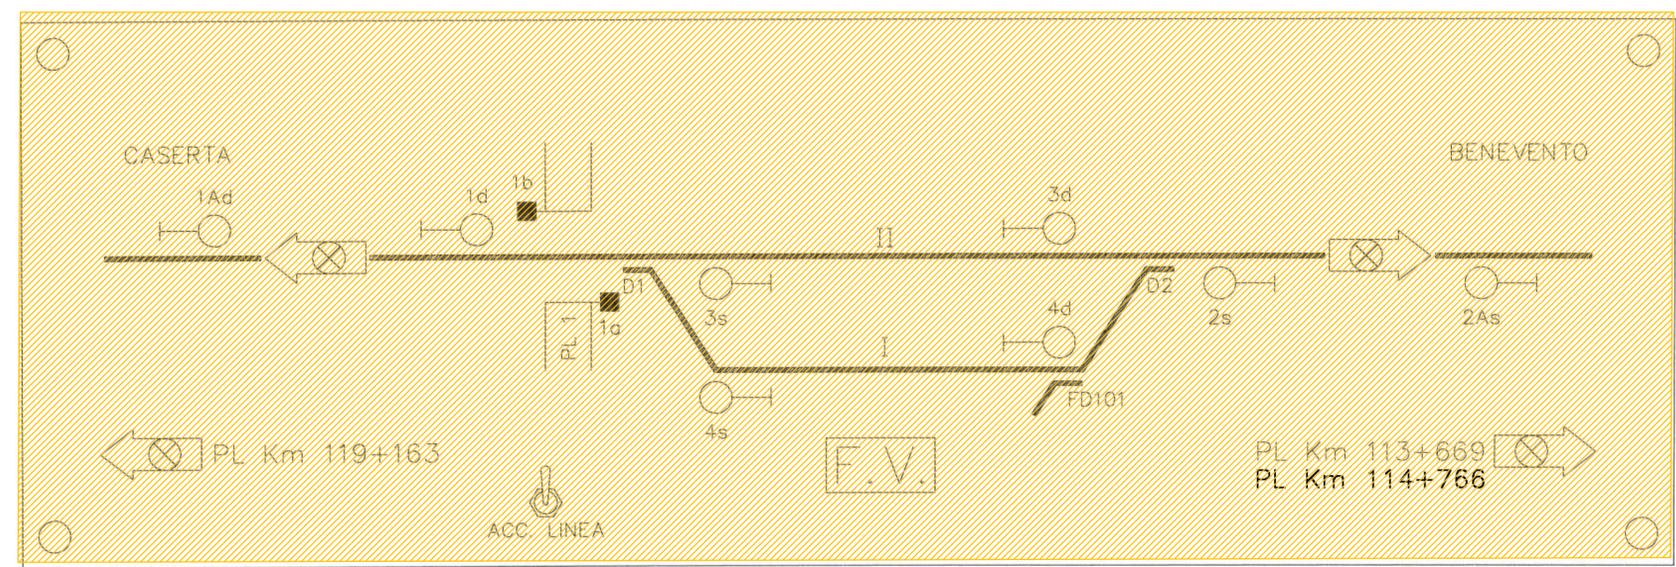

Pannello in anticorodal 120mm x 360mm
 Gemme ø7mm
 Grafico nero su sfondo alluminio o alluminio su sfondo nero.
 Disegno in grandezza naturale.

COMMITTENTE:



GRUPPO FERROVIE DELLO STATO ITALIANE

DIREZIONE LAVORI:



GRUPPO FERROVIE DELLO STATO ITALIANE

APPALTATORE:



Consorzio Telese Società Consortile a Responsabilità Limitata



PROGETTAZIONE:

MANDATARIA:  MANDANTI:  


IL DIRETTORE DELLA PROGETTAZIONE: 

Responsabile integrazione fra le varie prestazioni specialistiche

PROGETTO ESECUTIVO

**ITINERARIO NAPOLI-BARI
 RADDOPPIO TRATTA CANCELLO - BENEVENTO
 II LOTTO FUNZIONALE FRASSO TELESINO - VITULANO
 3° SUBLOTTO SAN LORENZO - VITULANO**

**DISEGNO
 ACEI PONTE CASALDUNI
 Quadro Luminoso di Fase 2
 (Fasi 2.3 - 3.1.2)**

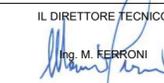IMPIANTI DI SEGNALEMENTO	APPALTATORE	SCALA:
IL REVISORE 	IL DIRETTORE TECNICO 	-

COMMESSA	LOTTO	FASE	ENTE	TIPO DOC.	OPERA/DISCIPLINA	PROGR.	REV.
I F 2 R	3 2	E	Z Z	D X	I S 0 0 0 0	0 3 0	A

Rev.	Descrizione	Redatto	Data	Verificato	Data	Approvato	Data	Autorizzato Data
A	PRIMA EMISSIONE	A. ANTOLINI	31/10/2021	S. SECHI	31/10/2021	A. ANTOLINI	31/10/2021	IL PROGETTISTA
								A. CORSICO Qualificato nel elenco RFI per la categoria IS-1
								31/10/2021