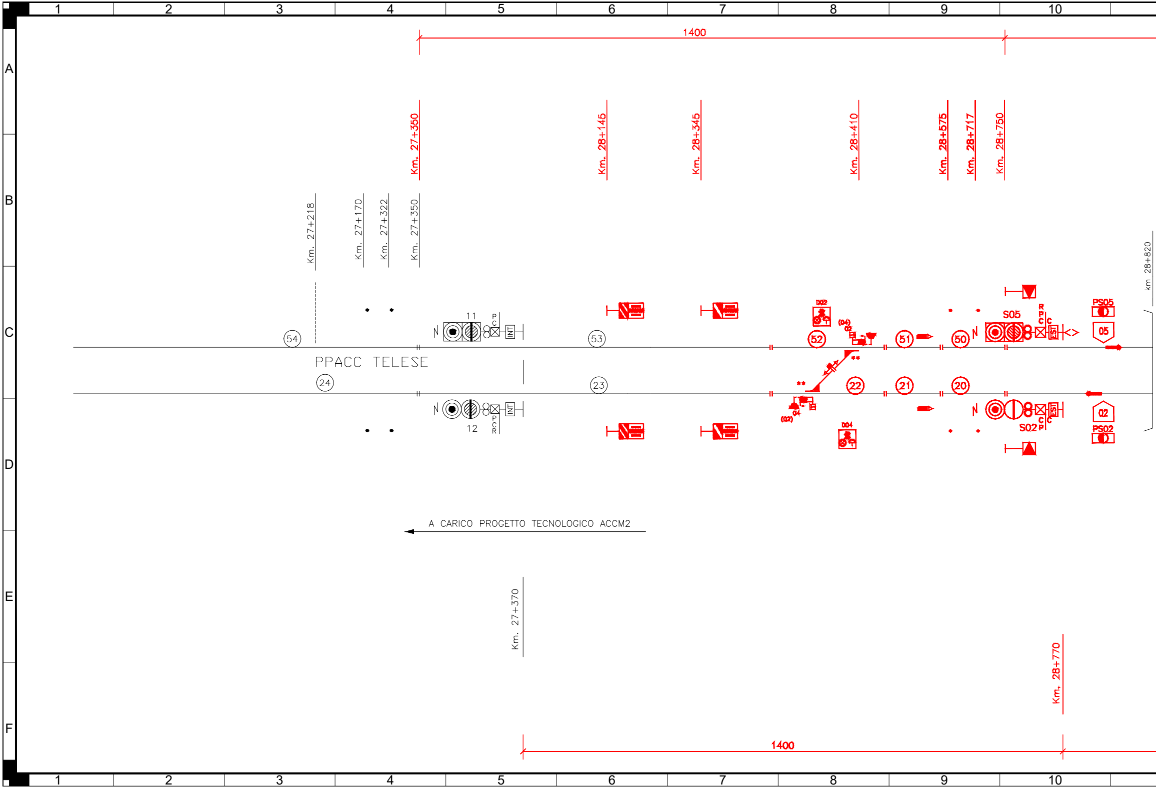
1
2
3
4
5
6
7
8
9
10
A
B
C
D
E
F
1400
Km. 27+350
Km. 28+145
Km. 28+345
Km. 28+410
Km. 28+575
Km. 28+717
Km. 28+750
Km. 27+218
Km. 27+170
Km. 27+322
Km. 27+350
km 28+820
11
P
C
INT
54
53
52
51
50
S05
R
P
C
C
PS05
05
D02
(04)
02
PPACC TELESE
24
23
22
21
20
12
P
C
R
INT
(02)
04
D04
S02
C
P
C
02
PS02
A CARICO PROGETTO TECNOLOGICO ACCM2
Km. 27+370
Km. 28+770
1400

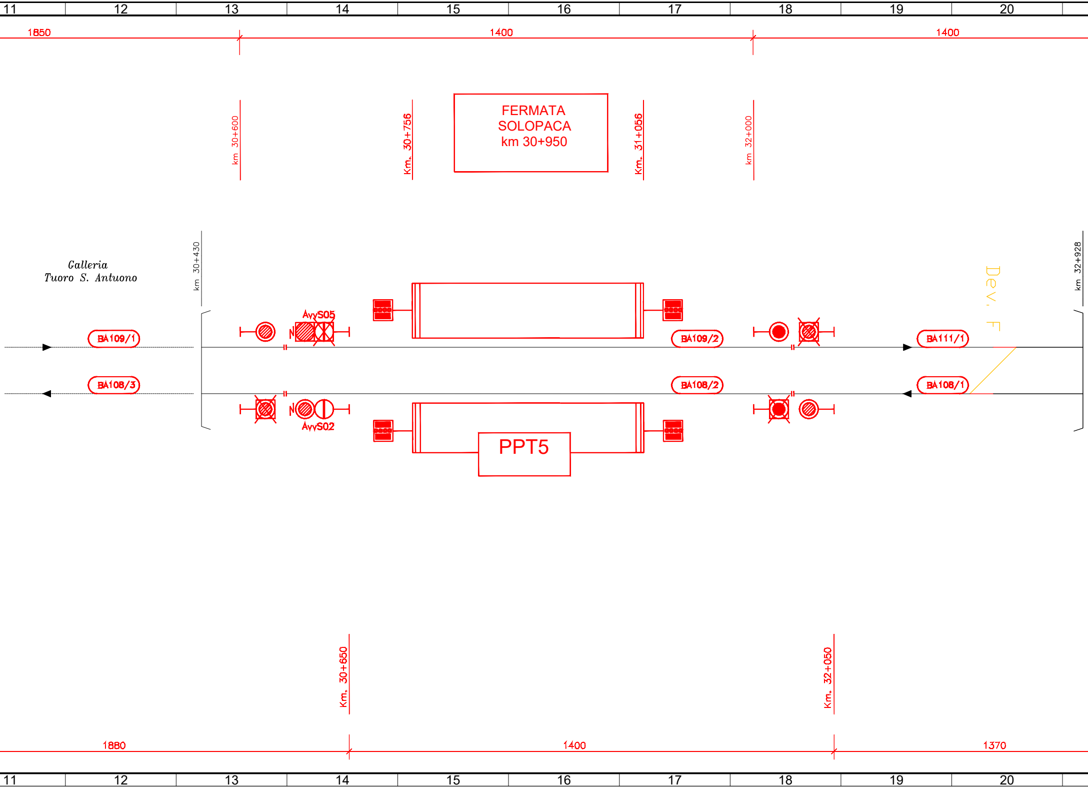
11
12
13
14
15
16
17
18
19
20
1850
1400
1400
km 30+600
Km. 30+756
FERMATA
SOLOPACA
km 30+950
Km. 31+056
km 32+000
Galleria
Tuoro S. Antuono
km 30+430
km 32+928
Dev. F
AvvS05
BA109/1
BA108/3
BA109/2
BA108/2
BA111/1
BA108/1
AvvS02
PPT5
Km. 30+650
Km. 32+050
1880
1400
1370
11
12
13
14
15
16
17
18
19
20

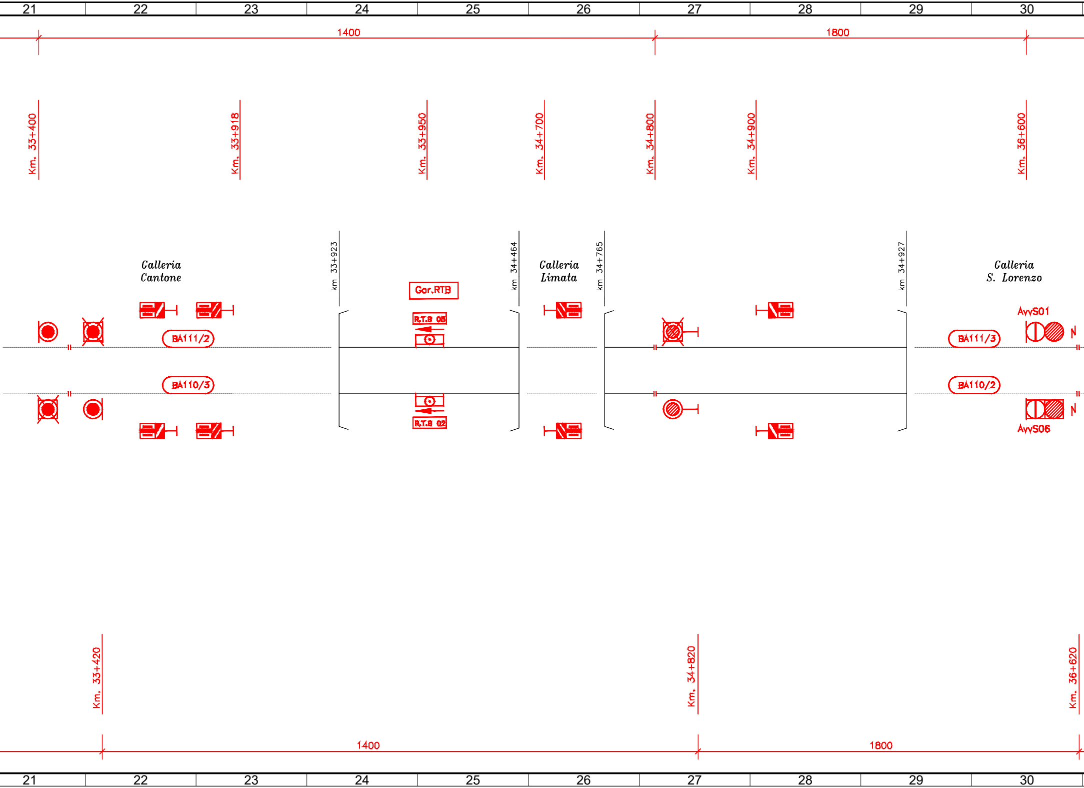
21
22
23
24
25
26
27
28
29
30
1400
1800
Km. 33+400
Km. 33+918
Km. 33+950
Km. 34+700
Km. 34+800
Km. 34+900
Km. 36+600
km 33+923
km 34+464
km 34+765
km 34+927
Galleria
Cantone
Galleria
Limata
Galleria
S. Lorenzo
Gor.RTB
R.T.B 05
R.T.B 02
BA111/2
BA110/3
BA111/3
BA110/2
AvvS01
AvvS06
N
N
Km. 33+420
Km. 34+820
Km. 36+620
1400
1800
21
22
23
24
25
26
27
28
29
30

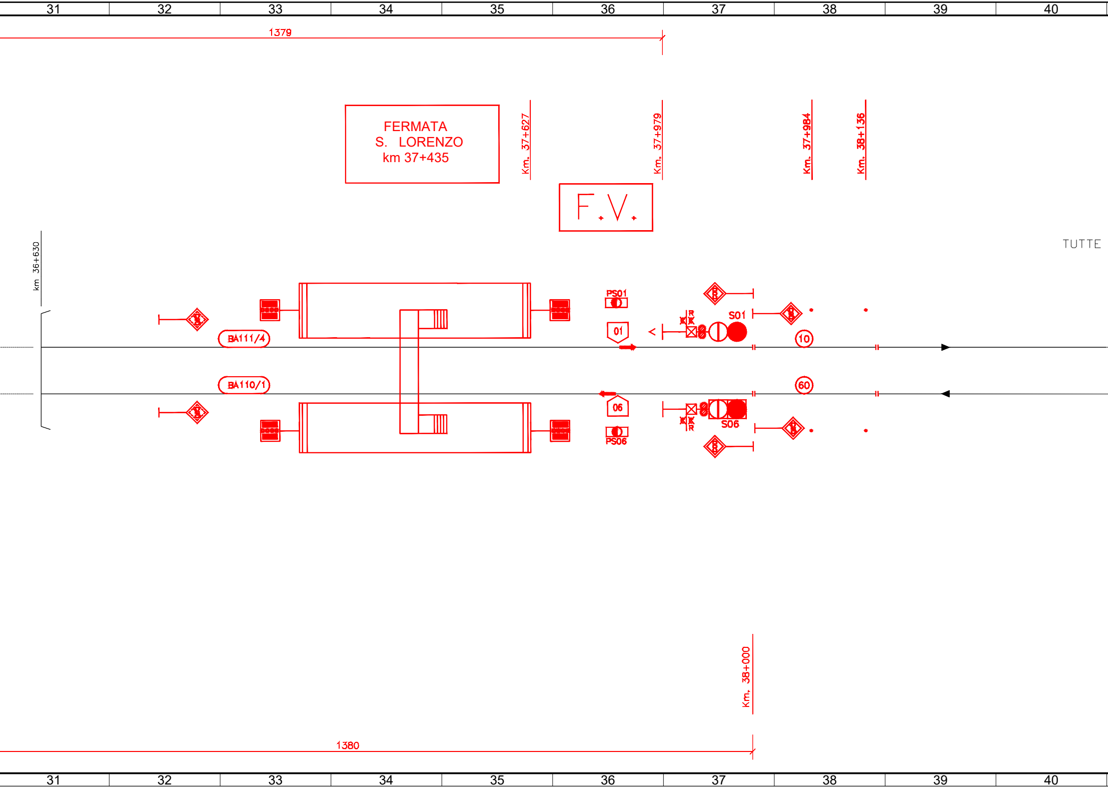

31 32 33 34 35 36 37 38 39 40
1379
FERMATA
S. LORENZO
km 37+435
Km. 37+627
Km. 37+979
Km. 37+984
Km. 38+136
F.V.
TUTTE
km 36+630
PS01
S01
01
10
BA111/4
BA110/1
60
06
S06
PS06
Km. 38+000
1380
31 32 33 34 35 36 37 38 39 40

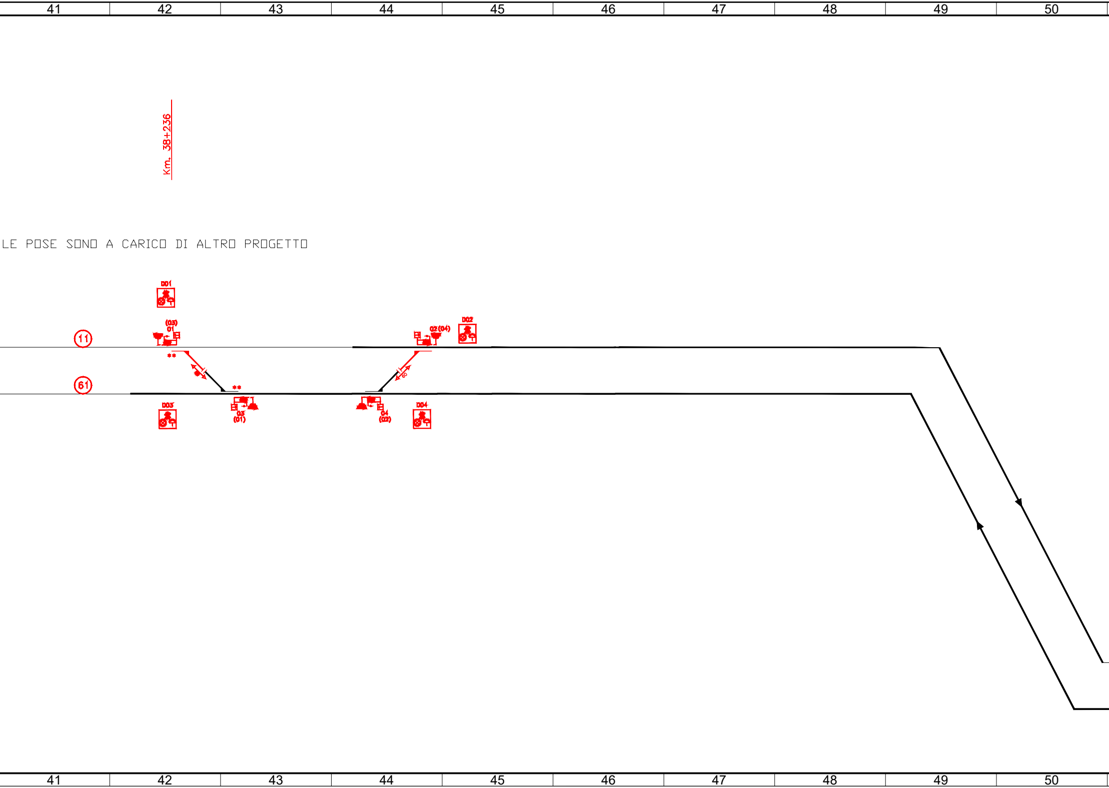
LE POSE SONO A CARICO DI ALTRO PROGETTO

41
42
43
44
45
46
47
48
49
50
Km. 38+236
D01
(03)
01
11
**
02 (04)
D02
60
**
61
D03
03
(01)
04
(02)
D04
41
42
43
44
45
46
47
48
49
50

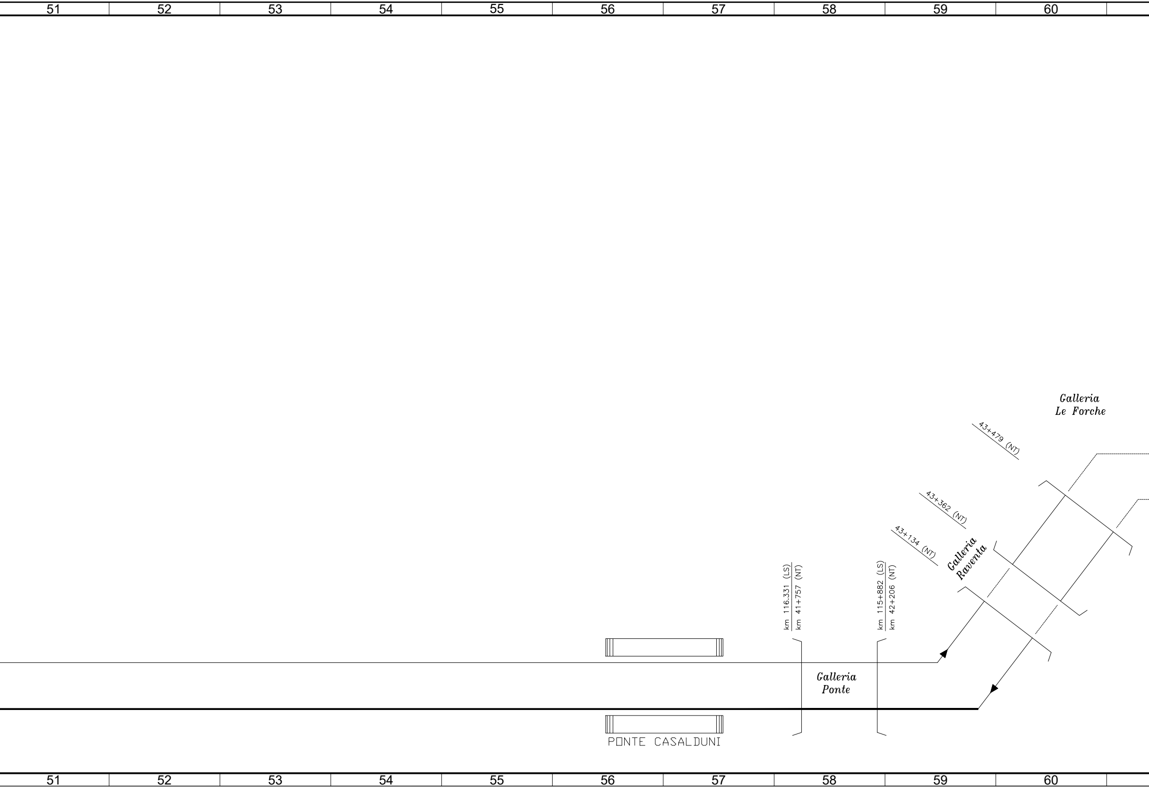
51
52
53
54
55
56
57
58
59
60
Galleria
Le Forche
43+479 (NT)
43+362 (NT)
43+134 (NT)
Galleria
Raventa
km 116.331 (LS)
km 41+757 (NT)
km 115+882 (LS)
km 42+206 (NT)
Galleria
Ponte
PONTE CASALDUNI
51
52
53
54
55
56
57
58
59
60

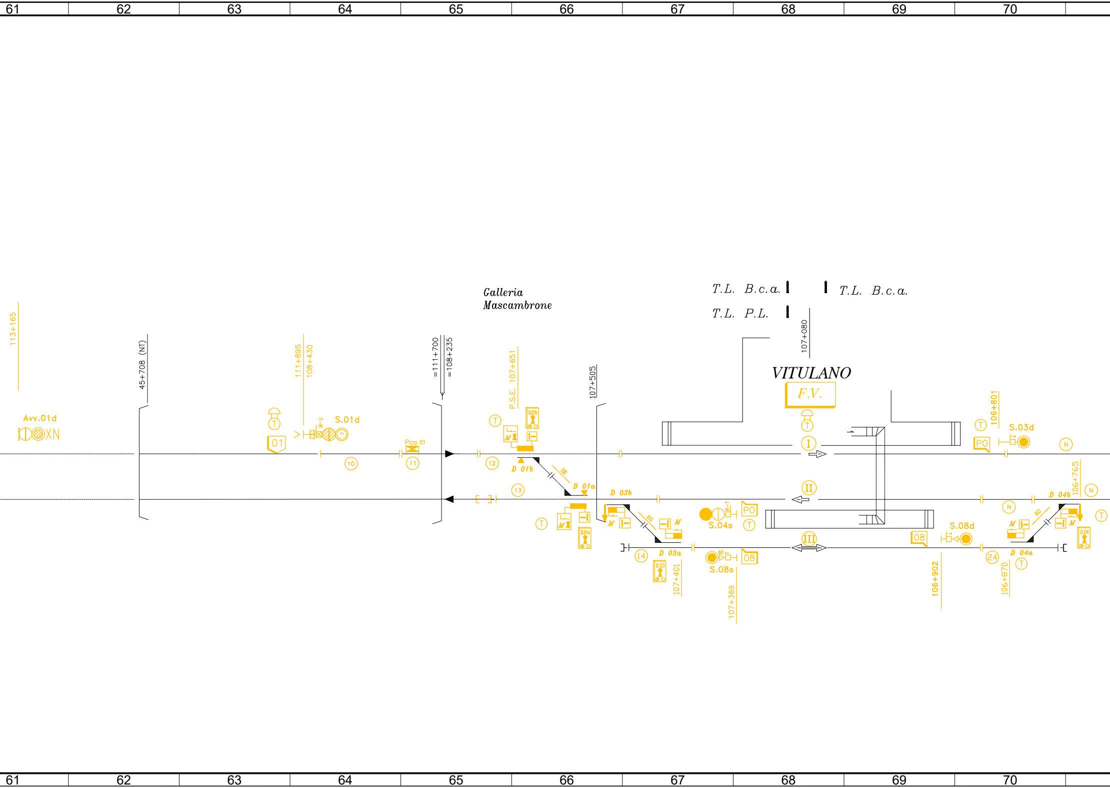
61
62
63
64
65
66
67
68
69
70
113+165
Avv.01d
45+708 (NT)
111+895
108+430
01
S.01d
10
11
Pca 01
=111+700
=108+235
Galleria
Mascambrone
P.S.E. 107+651
12
13
D 01b
D 01a
100
107+505
D 03b
60
14
D 03a
107+401
S.04s
PO
T.L. B.c.a.
T.L. P.L.
T.L. B.c.a.
107+080
VITULANO
F.V.
I
II
III
S.08s
08
107+369
S.08d
106+902
106+801
S.03d
PO
N
106+765
D 04b
60
24
D 04a
106+870
T

LEGENDA COLORI	
▬	enti / cavi esistenti
🟥	enti / cavi nuovi di fase
🟨	enti / cavi dismessi

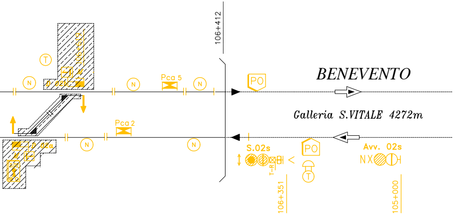
106+412
106+613
T
N
D 02b
Pca 5
N
N
PO
BENEVENTO
Galleria S.VITALE 4272m
Pca 2
N
N
D 02a
D.02
S.02s
T-R
PO
T
Avv. 02s
N X
106+351
105+000

COMMITTENTE:

RFI RETE FERROVIARIA ITALIANA
GRUPPO FERROVIE DELLO STATO ITALIANE

Firmato digitalmente da: LACOPO LUCA
Data: 02/03/2022 09:28:25

DIREZIONE LAVORI:

ITALFERR
GRUPPO FERROVIE DELLO STATO ITALIANE

APPALTATORE:

TELESE S.c.a r.l.
Consorzio Telese Società Consortile a Responsabilità Limitata

Ghella 1894 5 Generations of Tunnelers — ITINERA — SALCEF GROUP SALCEF CONSTRUCTION — COGET IMPIANTI

PROGETTAZIONE:

MANDATARIA
SYSTRA

MANDANTI
SWS
SOTECNI SYSTRA GROUP

IL DIRETTORE DELLA PROGETTAZIONE:
Ing. L. LACOPO
Responsabile integrazione fra le varie prestazioni specialistiche

PROGETTO ESECUTIVO

ITINERARIO NAPOLI-BARI
RADDOPPIO TRATTA CANCELLO - BENEVENTO
II LOTTO FUNZIONALE FRASSO TELESINO – VITULANO
3° SUBLOTTO SAN LORENZO – VITULANO

DISEGNO

Profilo di linea

PPACC Telese - Vitulano
Fase Finale

IMPIANTI DI SEGNALAMENTO	APPALTATORE		SCALA:
IL REVISORE Ing. A. CARLUCCI	IL DIRETTORE TECNICO Ing. M. FERRONI		-

COMMESSA	LOTTO	FASE	ENTE	TIPO DOC.	OPERA/DISCIPLINA	PROGR.	REV.
IF2R	32	E	ZZ	DX	IS0000	046	A

Rev.	Descrizione	Redatto	Data	Verificato	Data	Approvato	Data	Autorizzato Data
A	PRIMA EMISSIONE	A. ANTOLINI	31/10/2021	S. SECHI	31/10/2021	A. ANTOLINI	31/10/2021	IL PROGETTISTA A. CORSICO Qualificato nell'elenco RFI per la categoria IS-1 31/10/2021

File: **IF2R.3.2.E.ZZ.DX.IS.00.0.0.046.A.dwg** | **n. Elab.:**