

NOTA:  
Essendo una modifica in Linea non vengono redatti il Piano Canalizzazione e Piano Cavi di Fase.  
La modifica sui cavi da shuntare è visibile sul seguente elaborato:  
Planimetria Attezzata di posa canalizzazioni e cavi - Fase 2.2 e 3.1.2a - IF2R.3.2.E.ZZ.PX.IS.00.0.X.004.A


P.L. di linea protetti dai segnali di partenza:

V.303(PL110/2) [P.L. km 119+163}

(S. Lorenzo M. Km 120+815)  
CASERTA ←

(S. Lorenzo M. Km 120+815)  
CASERTA ←

P.L. di linea protetti dai segnali di partenza:  
P.L. km 113+669  
P.L. km 114+766 } V.308

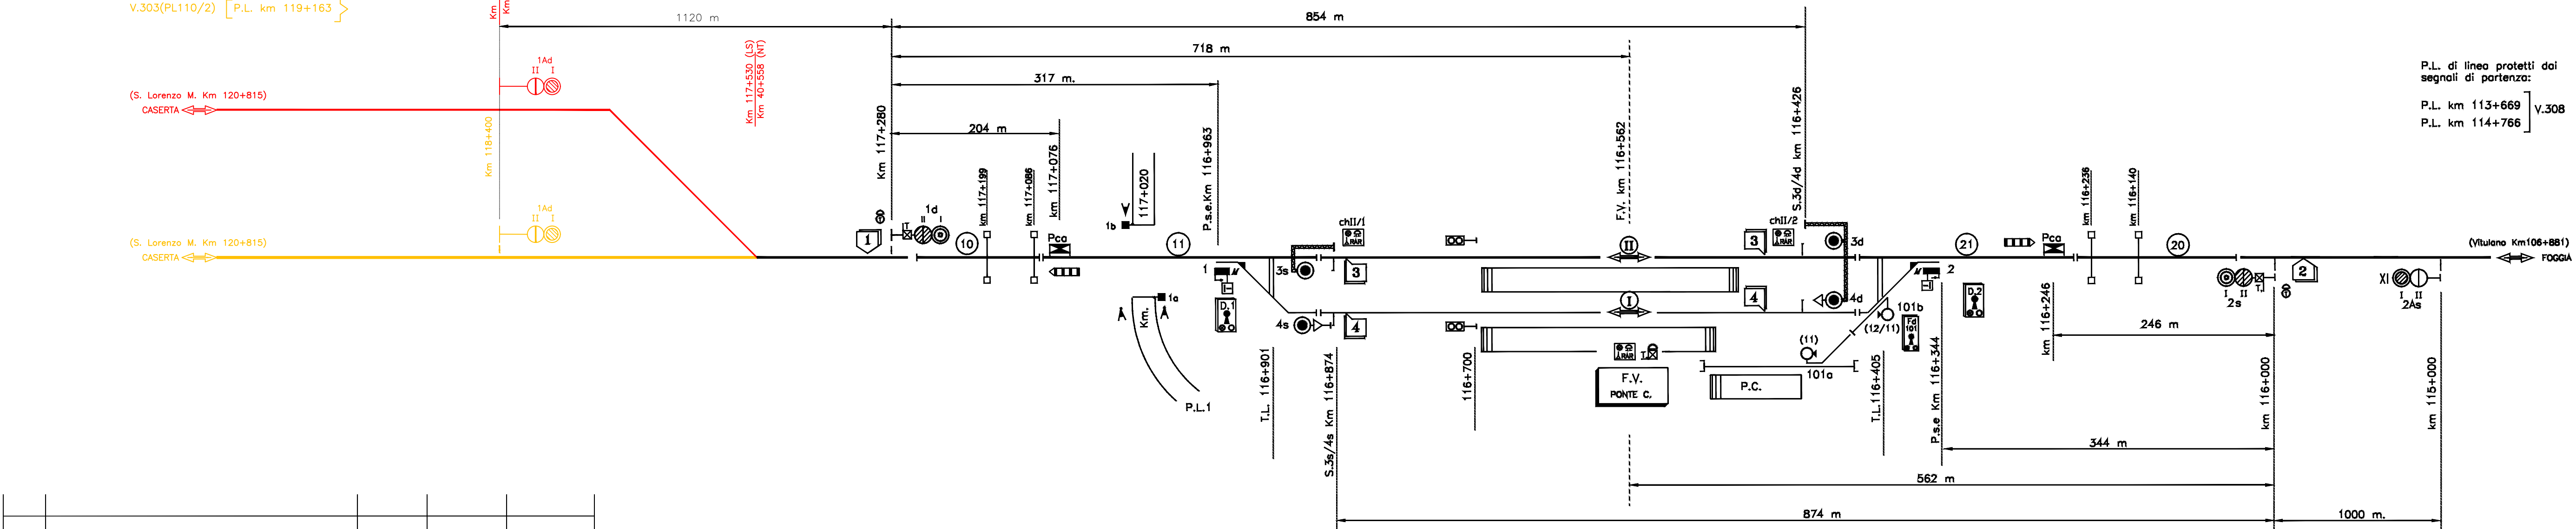

LEGENDA COLORI	
	Binario/enti esistenti
	Binario/enti nuovi di fase
	Binario / enti dismessi

Modifiche	Dis.	Visto	Data
DIVISIONE INFRASTRUTTURA ZONA TERRITORIALE TIRRENICA SUD DIREZIONE COMPARTIMENTALE INFRASTRUTTURA S.O. TECNICO NAPOLI Sede BENEVENTO	Disegnato <b>Borea Giacomo</b>		
	Controllato <b>Basilio Ing. Giuseppe</b>		
	Approvato il 28/6/1996 da AREA RETE SERVIZIO PRODUZIONE - UFFICIO MOVIMENTO nota: Z/4.AA.P.K.1.DV (Napoli)		
	dis. n. <b>C.T.C. 101</b>		
	Proposta n.4065		
	<b>ACEI I. 0/20 S.D.O.</b>		

COMMITTENTE:  
 **RFI**  
RETE FERROVIARIA ITALIANA  
GRUPPO FERROVIE DELLO STATO ITALIANE

DIREZIONE LAVORI:  
 **ITALFERR**  
GRUPPO FERROVIE DELLO STATO ITALIANE

APPALTATORE:  
 **TELESE S.c.a r.l.**  
Consorzio Telese Società Consortile a Responsabilità Limitata

**Ghella** 5 Generations of Tunnelers  
 **ITINERA**  
 **SALCEF** SALCEF GROUP  
 **COGET IMPIANTI**

PROGETTAZIONE:  
MANDATARIA **SYSTRA** MANDANTI **SWS** **SOTECNI** SYSTRA GROUP

IL DIRETTORE DELLA PROGETTAZIONE:  
Ing. L. LACORO  
Responsabile integrazione fra le varie prestazioni specialistiche

**PROGETTO ESECUTIVO**

**ITINERARIO NAPOLI-BARI**  
**RADDOPPIO TRATTA CANCELLO - BENEVENTO**  
**IL LOTTO FUNZIONALE FRASSO TELESINO - VITULANO**  
**3° SUBLOTTO SAN LORENZO - VITULANO**

DISEGNO  
**ACEI PONTE CASALDUNI**  
Piano Schematico di Fase 1  
(Fasi 2.2 - 3.1.2a)

IMPIANTI DI SEGNALAMENTO IL REVISORE Ing. A. CARLUCCI	APPALTATORE IL DIRETTORE TECNICO Ing. M. FERRONI	SCALA: -
---	--	-------------

COMMESSA	LOTTO	FASE	ENTE	TIPO DOC.	OPERA/DISCIPLINA	PROGR.	REV.
IF2R	32	E	ZZ	PX	IS0000	003	A

Rev.	Descrizione	Redatto	Data	Verificato	Data	Approvato	Data	Autorizzato Data
A		L. SALUSTRI	28/06/2021	S. SECHI	28/06/2021	L. SALUSTRI	28/06/2021	IL PROGETTISTA A. ANTOLINI Geom. A. ANTOLINI Qualificato nell'elenco RFI per la categoria IS-1 28/06/2021