RFI RETE FERROVIARIA ITALIANA
GRUPPO FERROVIE DELLO STATO ITALIANE

DIREZIONE PRODUZIONE

PROGETTAZIONE: RFI - DIREZIONE TERRITORIALE PRODUZIONE - NAPOLI

S. O. INGEGNERIA E TECNOLOGIE

PROGETTO ACEI

Linea: CASERTA - FOGGIA

Stazione: S. LORENZO MAGGIORE

Tav. n°: 101

PIANO SCHEMATICO

APPROVAZIONI: S.O. SICUREZZA-Rep.Sicurezza Circolazione NAPOLI con nota: COER-NAPOLI con nota:

Scala: ____

Foglio 1 di 1

PROGETTO/ANNO	SOTTOPR.	LIVELLO	NOME DOC.	PROG. OP.	FASE FUNZ.	NUMERAZ.
20|12		-A			01	0001

Revis.		Redatto	Data	Verificato	Data	Approvato	Data	Autorizzato	Data
		G.Bonsa		G.Bonsa		De Biase			
	Rilievi per aggiornamenti		03/2015		03/2015		03/2015		

POSIZIONE ARCHIVIO

LINEA	SEDE TECNICA	NOME DOC.	NUMERAZ.
- - - -	- - - - - - - - -	- - - -	0 0 0 0 1

Verificato a trasmesso	Data	Convalidato	Data	Archiviato	Data

FILE: S.Lorenzo M._101.dwg

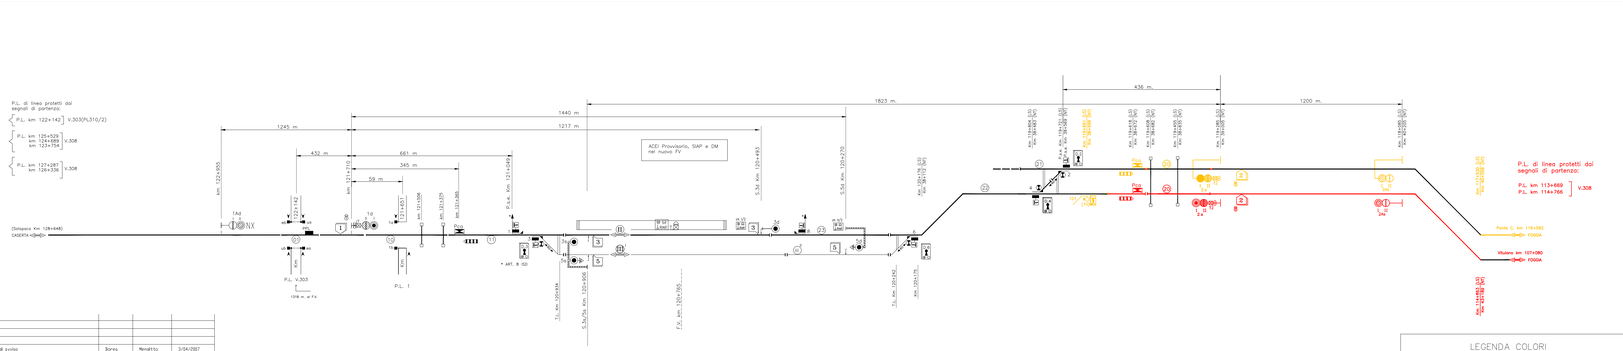

LEGENDA COLORI

	enti esistenti
	enti nuovi di fase
	enti dismessi

D			
C			
B			
A	Aggiunta Sx ai segnali di avviso	Bonsa	Rendetto 3/04/2087
Modifiche		Dis.	Visto Data

DIVISIONE INFRASTRUTTURA
SERVIZIO NUOVI IMPIANTI
UFFICIO IMPIANTI
Capo Ufficio
ing. ANTONIO

Linea CASERTA–FOGGIA
Piano schematico
S. LORENZO MAGG.

Disegnato	Bonsa Diacomo
Progettato	Bonsa Diacomo
Controllato	Brophino Ing.Giuseppe
Approvato IL DIRETTORE del UFFICIO SERVIZIO PROGETTAZIONE / UFFICIO IMPIANTI Ing. GIUSEPPE (Figlia)	
dis. n.	C.T.C. 101
Progetto n.4065	
ACEI I. 0/19 S.D.O.	

COMMITTENTE:
RFI RETE FERROVIARIA ITALIANA
GRUPPO FERROVIE DELLO STATO ITALIANE
Firmato digitalmente da LEOPPO LUCA
Data: 31/10/2021 09:08:20

DIREZIONE LAVORI:
ITALFERR
GRUPPO FERROVIE DELLO STATO ITALIANE

APPALTATORE:
TELESE S.c.a r.l.
Consorzio Telese Società Consortile a Responsabilità Limitata
Ghella · ITINERA · SALCEF GROUP · SALCEF COSTRUZIONI · COGET IMPIANTI

PROGETTAZIONE:
MANDATARIA: SYSTRA
MANDANTI: SWS · SOTECNI

IL DIRETTORE DELLA PROGETTAZIONE:
Ing. Vito Lopez
Responsabile integrazione fra le varie prestazioni specialistiche

PROGETTO ESECUTIVO

ITINERARIO NAPOLI-BARI
RADDOPPIO TRATTA CANCELLO - BENEVENTO
II LOTTO FUNZIONALE FRASSO TELESINO – VITULANO
3° SUBLOTTO SAN LORENZO – VITULANO

DISEGNO

ACEI S. LORENZO

Piano Schematico - Fase 3
(Fasi 2.3 - 3.1.2)

IMPIANTI DI SEGNALAMENTO	APPALTATORE	SCALA:
IL REVISORE: ing. ANTONIO LUGO	IL DIRETTORE TECNICO: Ing. Ivo Tassinari	-

COMMESSA	LOTTO	FASE	ENTE	TIPO DOC.	OPERA/DISCIPLINA	PROGR.	REV.
I F 2 R	3 2	E	Z Z	P X	I S 0 0 0 0	0 0 5	B

Rev.	Descrizione	Redatto	Data	Verificato	Data	Approvato	Data	Autorizzato Data
A	PRIMA EMISSIONE	L. SALUSTRI	28/06/2021	S. SECHI	28/06/2021	L. SALUSTRI	28/06/2021	IL PROGETTISTA
B	EMISSIONE A SEGUITO RDV	A. ANTOLINI	31/10/2021	S. SECHI	31/10/2021	A. ANTOLINI	31/10/2021	A. Corsico Ordine nazionale dei periti per la categoria III-1 31/10/2021

File: IF2R.3.2.E.ZZ.PX.IS.00.0.0.005.B.dwg n. Elab.: