
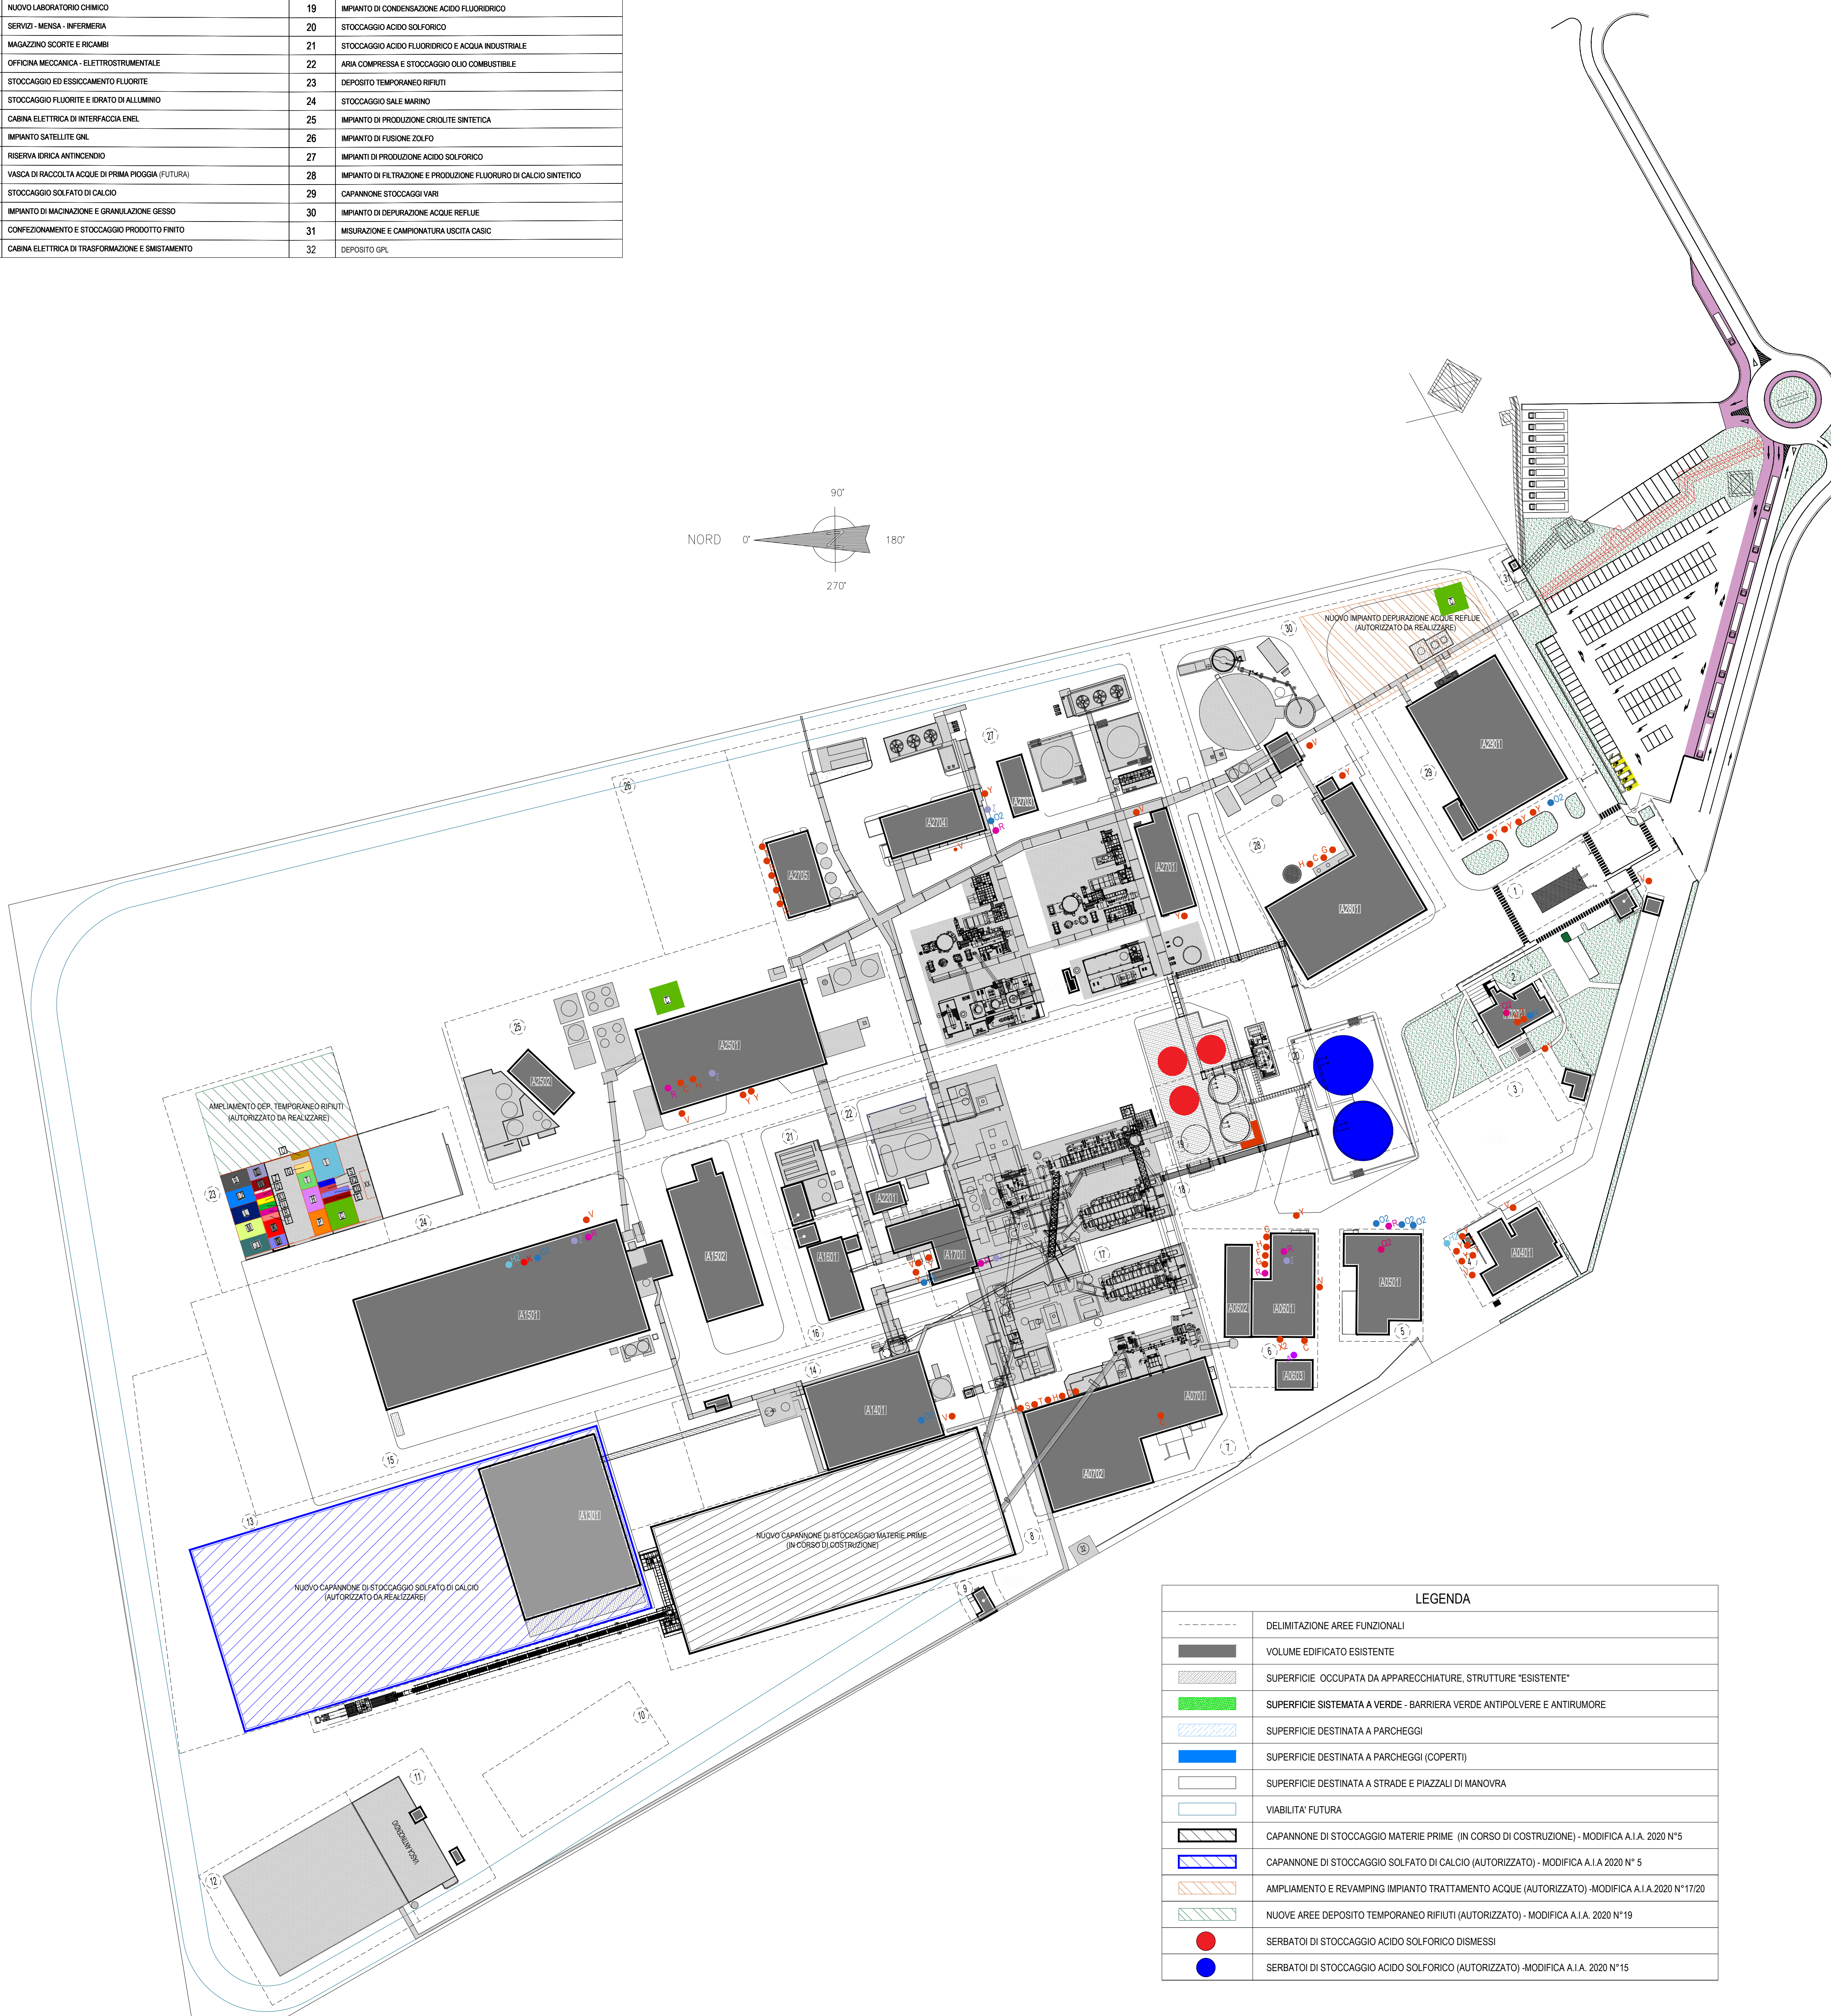


DESCRIZIONE AREE FUNZIONALI			
01	PESATURA E PORTINERIA	17	IMPIANTI DI PRODUZIONE ACIDO FLUORIDRICO E FLUORURO DI ALLUMINIO
02	UFFICIO DIREZIONE, AMMINISTRAZIONE - LABORATORIO CHIMICO	18	IMPIANTO ESSICCAMENTO FLUORITE
03	NUOVO LABORATORIO CHIMICO	19	IMPIANTO DI CONDENSAZIONE ACIDO FLUORIDRICO
04	SERVIZIO - MENSA - INFERMERIA	20	STOCKAGGIO ACIDO SOLFORICO
05	MAGAZZINO SCORTE E RICAMBI	21	STOCKAGGIO ACIDO FLUORIDRICO E ACQUA INDUSTRIALE
06	OFFICINA MECCANICA - ELETTROSTRUMENTALE	22	AREA COMPRESSA E STOCKAGGIO OLIO COMBUSTIBILE
07	STOCKAGGIO ED ESSICCAMENTO FLUORITE	23	DEPOSITO TEMPORANEO RIFIUTI
08	STOCKAGGIO FLUORITE E IDRATO DI ALLUMINIO	24	STOCKAGGIO SALE MARINO
09	CABINA ELETTRICA DI INTERFACCIA INEL	25	IMPIANTO DI PRODUZIONE CROULITE SINTETICA
10	IMPIANTO SATELLITE GNL	26	IMPIANTO DI FUSIONE ZOLFO
11	RISERVA IDRICA ANTINCENDIO	27	IMPIANTI DI PRODUZIONE ACIDO SOLFORICO
12	VASCA DI RACCOLTA ACQUE DI PRIMA PIOGGIA (FUTURA)	28	IMPIANTO DI FILTRAZIONE E PRODUZIONE FLUORURO DI CALCIO SINTETICO
13	STOCKAGGIO SOLFATO DI CALCIO	29	CAPANNONE STOCKAGGIO VARI
14	IMPIANTO DI MACINAZIONE E GRANULAZIONE GESSO	30	IMPIANTO DI DEPURAZIONE ACQUE REFLUE
15	CONFEZIONAMENTO E STOCKAGGIO PRODOTTO FINITO	31	MISURAZIONE E CAMPIONATURA USGITA CASIC
16	CABINA ELETTRICA DI TRASFORMAZIONE E SMISTAMENTO	32	DEPOSITO GPL

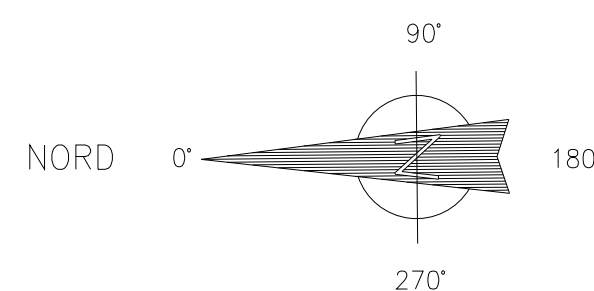

LEGENDA	
	DELIMITAZIONE AREE FUNZIONALI
	VOLUME EDIFICATO ESISTENTE
	SUPERFICIE OCCUPATA DA APPARECCHIATURE, STRUTTURE "ESISTENTE"
	SUPERFICIE SISTEMATA A VERDE - BARRIERA VERDE ANTIPOLVERE E ANTIRUMORE
	SUPERFICIE DESTINATA A PARCHEGGI
	SUPERFICIE DESTINATA A PARCHEGGI (COPERTI)
	SUPERFICIE DESTINATA A STRADE E PIAZZALI DI MANOVRA
	VIABILITA' FUTURA
	CAPANNONE DI STOCKAGGIO MATERIE PRIME (IN CORSO DI COSTRUZIONE) - MODIFICA A.I.A. 2020 N°5
	CAPANNONE DI STOCKAGGIO SOLFATO DI CALCO (AUTORIZZATO) - MODIFICA A.I.A. 2020 N° 5
	AMPLIAMENTO E REVAMPING IMPIANTO TRATTAMENTO ACQUE (AUTORIZZATO) - MODIFICA A.I.A. 2020 N°17/20
	NUOVE AREE DEPOSITO TEMPORANEO RIFIUTI (AUTORIZZATO) - MODIFICA A.I.A. 2020 N°19
	SERBATOI DI STOCKAGGIO ACIDO SOLFORICO DISMESSI
	SERBATOI DI STOCKAGGIO ACIDO SOLFORICO (AUTORIZZATO) - MODIFICA A.I.A. 2020 N°15

AREE DEPOSITO TEMPORANEO RIFIUTI		
Identificazione area	Descrizione	Coordinate Gauss Boaga
	OLIO ESAUSTO	E 1489063.5261 N 4342665.5652
	MATERIALE DA COSTRUZIONE A BASE DI GESSO	E 1489125.0768 N 4343037.5259
	MATERIALE DA COSTRUZIONE A BASE DI GESSO	E 1489944.2219 N 4342888.1646
	FERRO E ACCIAIO	E 1489113.1643 N 4343000.3007
	MATERIALI REFRATTARI PERICOLOSI	E 1489103.5274 N 4343022.6750
	MATERIALI REFRATTARI NON PERICOLOSI	E 1489120.6352 N 4343002.5424
	IMBALLAGGI METALLICI	E 1489128.2389 N 4343030.0899
	FILTRI OLIO	E 1489112.1477 N 4343025.2616
	FILTRI ARIA	E 1489129.2634 N 4343013.7016
	PLASTICA	E 1489118.1340 N 4343010.3534
	PLASTICA (IMBALLAGGI)	E 1489195.8319 N 4342972.3228
	TELE IMBALLAGGI E BIG BAGS (IMBALLAGGI PLASTICI)	E 1489131.1711 N 4343005.1038
	RIFIUTI INDEGRANDI FUORI SPECIFICA	E 1489102.1528 N 4343030.3850
	IMBALLAGGI CONTAMINATI	E 1489108.3164 N 4343024.1120
	RIFIUTI DA COSTRUZIONE E DEMOLIZIONE	E 1489113.3564 N 4343033.9669
	MISCUE BITUMINOSE	E 1489046.9540 N 4343079.6660
	MISCUE BITUMINOSE	E 1489119.6393 N 4343035.7732
	RIFIUTI DA COSTRUZIONE E DEMOLIZIONE	E 1489049.6861 N 4342969.9673
	RIFIUTI TERRE E ROCCIA	E 1489109.2943 N 4343032.8025
	RIFIUTI TERRE E ROCCIA	E 1489052.4192 N 4342960.9897
	TONER ESAURITO	E 1489110.1850 N 4343007.9679
	CARTA E CARTONE (IMBALLAGGI)	E 1489133.9035 N 4343014.9949
	CARTA E CARTONE	- -
	PEDANE IN LEGNO E LEGNO DA IMBALLAGGI	E 1489110.1851 N 4343007.9679
	BATTERIE AL PLOMB	E 1489119.9102 N 4343027.5608
	BATTERIE ALCALINE	E 1489100.4080 N 4343034.7578
	STRACCO, MATERIALI ASSORBENTI, MATERIALI FILTRANTI	E 1489114.0533 N 4343025.6564
	CAYI ELETTRICI RESIDUI	E 1489123.8917 N 4343005.6076
	LANA DI ROCCIA	E 1489124.9832 N 4343012.4083
	TUBI FLUORESCENTI	E 1489115.9789 N 4343026.4112
	FANGHI FOSSE SETTICHE	- -
	CATALIZZATORI	E 1489123.6414 N 4343028.7104
	STRUMENTAZIONE ELETTRICHE DISMESSE PERICOLOSE	E 1489117.8945 N 4343026.9860
	STRUMENTAZIONE ELETTRICHE DISMESSE NON PERICOLOSE	E 1489121.9760 N 4343005.0328
	RIFIUTI SOLIDI URBANI (Assimilabili)	- -
	RIFIUTI DA LABORATORIO	E 1489121.2469 N 4343027.9915
	RIFIUTI IN ATTESA DI CARATTERIZZAZIONE	E 1489123.3108 N 4342991.3395
	NUOVA AREA DEPOSITO RIFIUTI PERICOLOSI E NON PERICOLOSI	E 1489149.1360 N 4343039.0650
	RIFIUTI VARI (COMPRESI RIFIUTI IN FASE DI CARATTERIZZAZIONE)	E 1489126.9150 N 4343030.5580
	STOCKAGGIO PROVVISORIO ACQUE DI LAVAGGIO E MORCHIE	- -

04	29.03.2022	Aggiornamenti	Geom. G. Enri	Dr. ASQ. Dott. Ing. A.A. Mantoni	Dott. Ing. D. Tocco
03	27.09.2021	Aggiornamenti	Geom. G. Enri	Dr. ASQ. Dott. Ing. A.A. Mantoni	Dott. Ing. D. Tocco
02	15.12.2020	NUOVA A.I.A.	Geom. G. Enri	Dr. ASQ. Dott. Ing. A.A. Mantoni	Dott. Ing. D. Tocco
01	15.01.2018	Riesame e Istanza Nuova Domanda di A.I.A.	SARTEC	SARTEC	FLUORSID
00	20.12.2017	Riesame e Istanza Nuova Domanda di A.I.A.	SESA	SARTEC	FLUORSID
Revisione	Data	Motivo della Revisione	Disegnato	Verificato	Approvato

FLUORSID S.p.A.

Area industriale di Capigliari,  
2<sup>a</sup> strada Macchiarèdolu  
09032 Assemini (CA)

Titolo:

ALLEGATO C 11 c:

Scala:

1:1000

Nome del file:

FL\_AMBI\_RIFIUTI\_Rev.04

OGGETTO:

DISLOCAZIONE RACCOLTA RIFIUTI










