




INQUADRAMENTO

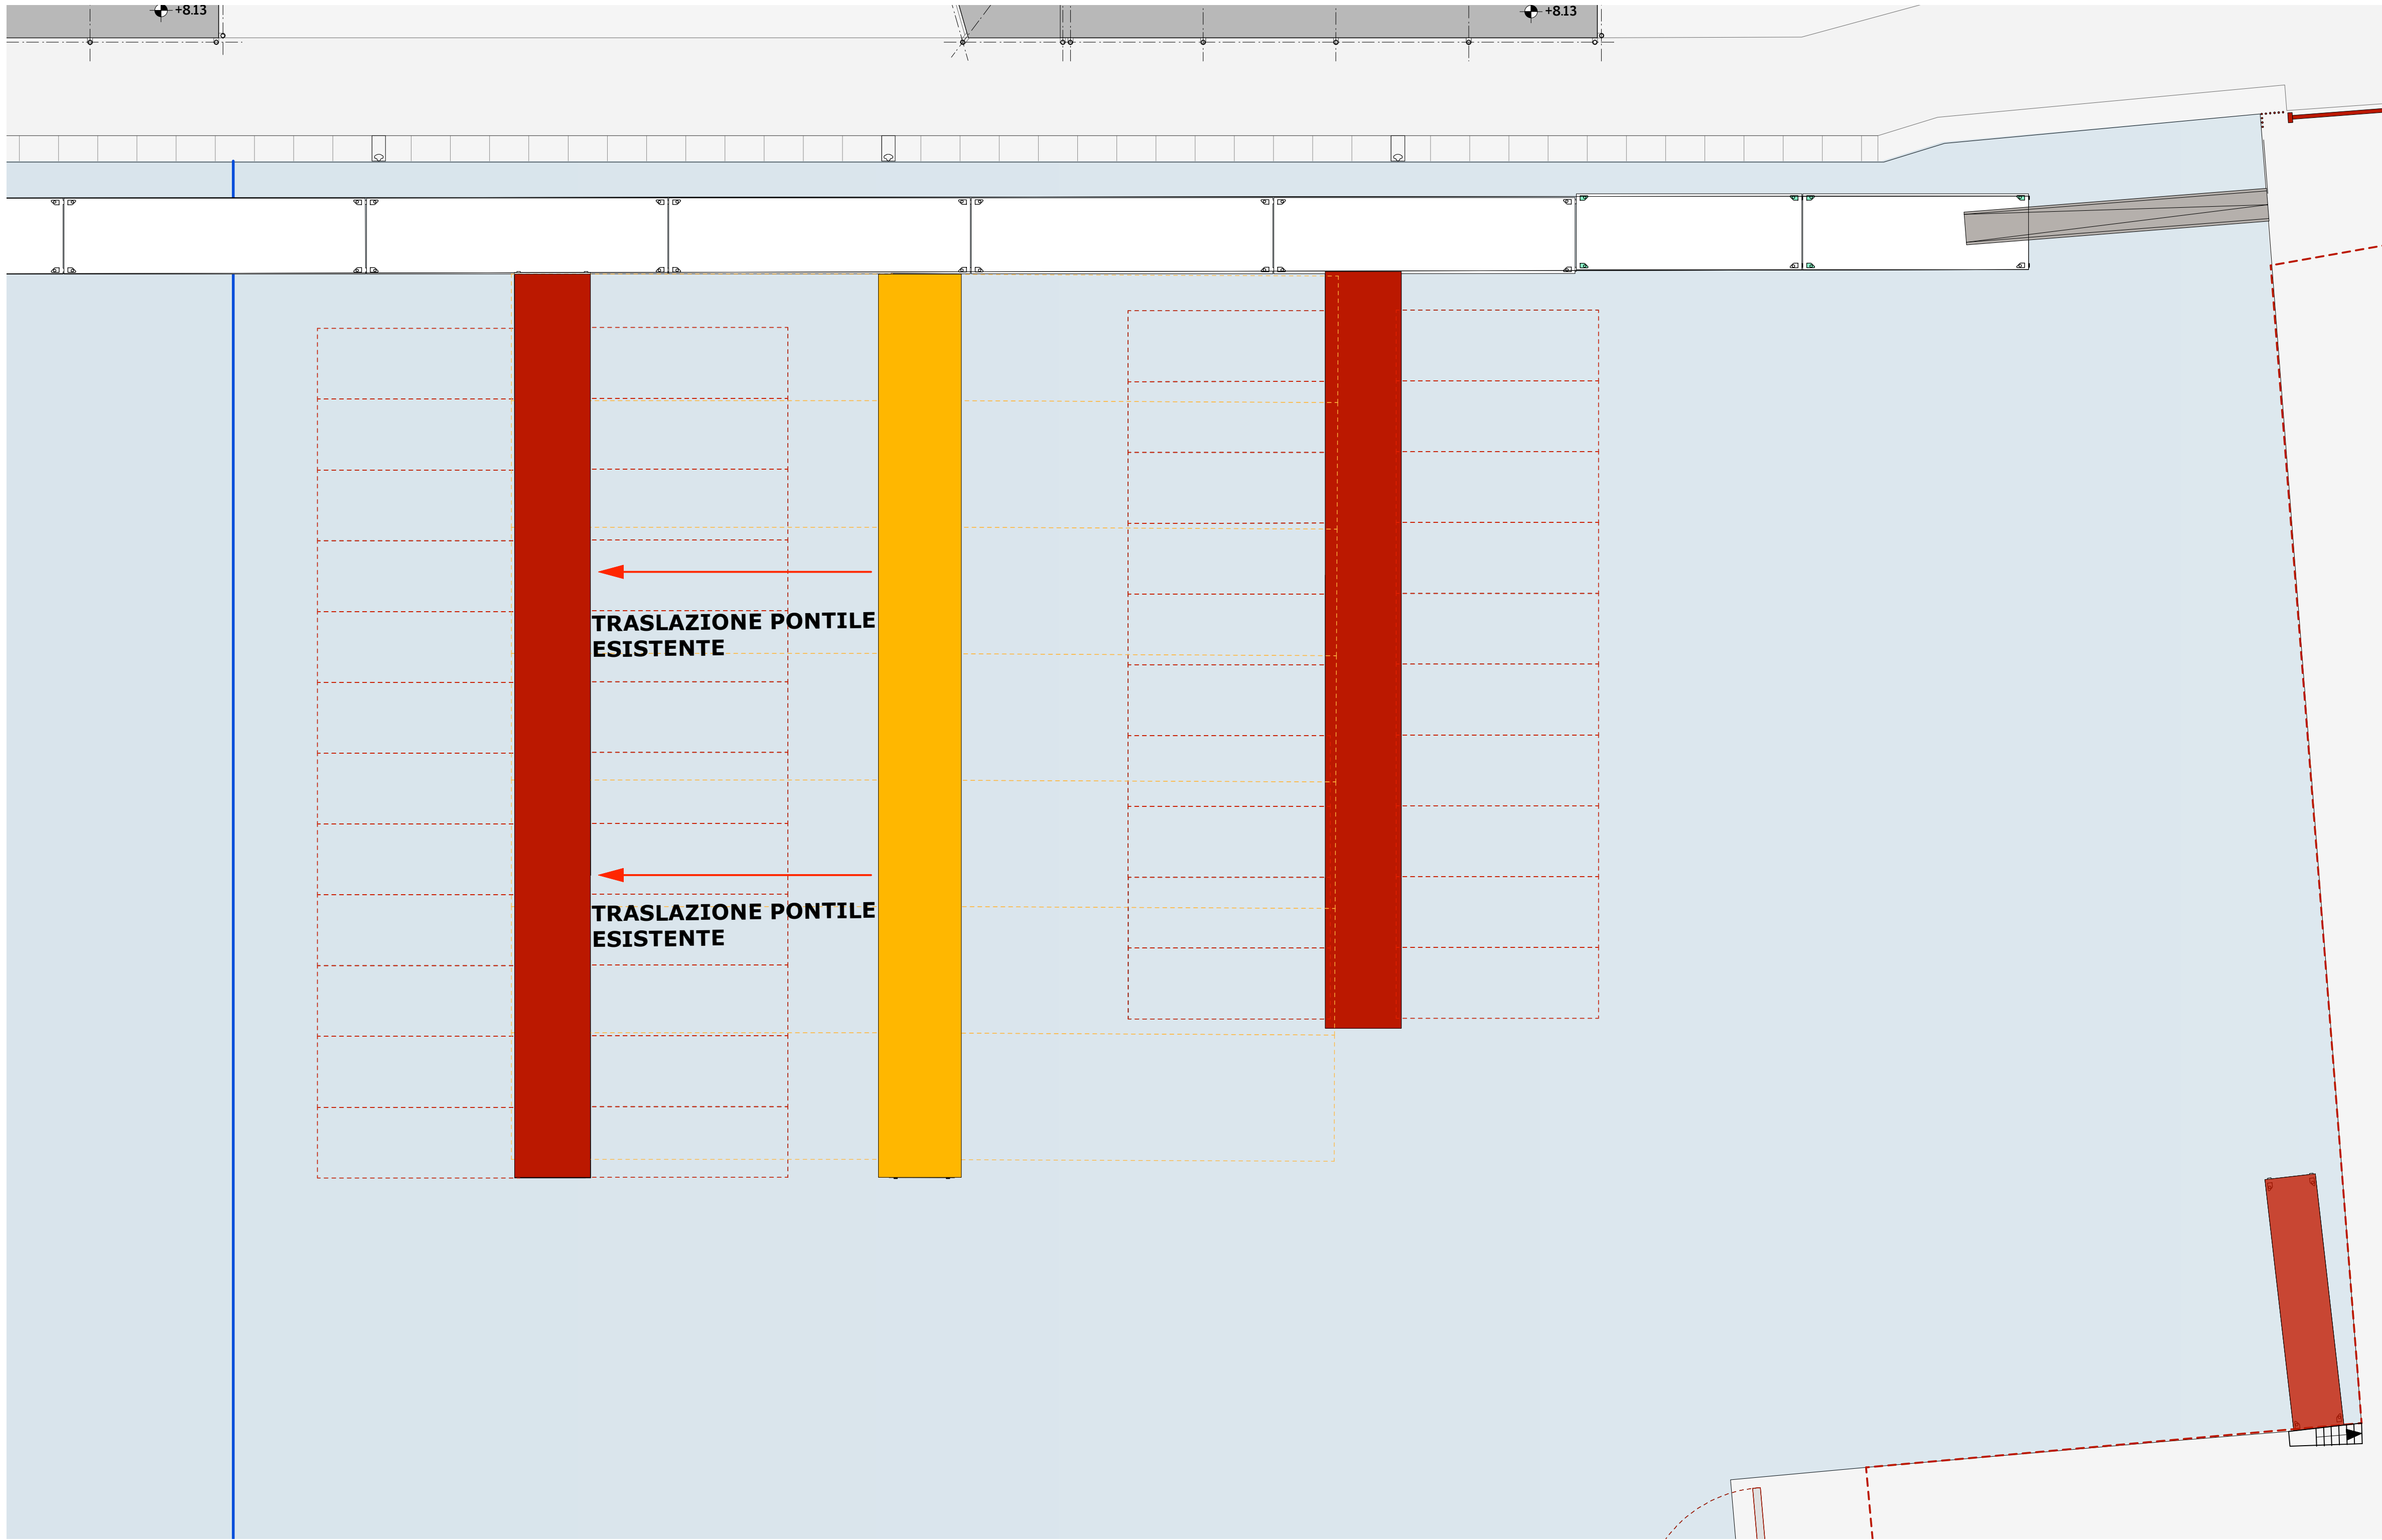

LEGENDA

- Costruzioni
- Demolizioni
- Area di intervento

AREA EX-INTERMARINE

Ricollocazione temporanea l'Approdo Consorzio

AUTORITA' DI SISTEMA PORTUALE DEL MAR LIGURE ORIENTALE

PORTO DI LA SPEZIA

COMUNE DELLA SPEZIA

Valutazione preliminare All. 04 - Raffronto - Planimetria	Per accettazione:	TAV 03	scala 1:150 Maggio 2022
COMMITTENTE: SANLORENZO	Procuratore Speciale FERRUCCIO ROSSI		rpr. M. Manfroni pro. P. Burlando S.Grillo A.Chilosi G.Sola E.De Ruggiero
STUDIO DI PROGETTAZIONE: MMAA Studio Manfroni & Associati Srl	Progettista MARIO MANFRONI		rif.int. M_172/2021 rev. rev. 01-20/05/2022

Questo elaborato è di proprietà dello Studio Manfroni. La proprietà intellettuale ed i relativi diritti d'autore del presente progetto sono riservati al professionista firmatario a norma degli artt. 2075, 2076, 2077, 2078 del CC e della L. 633/41. Ai termini di legge ne è vietata la riproduzione, e comunicazione a terzi, la divulgazione, la riproduzione e l'uso anche parziale, se non autorizzati. I trasgressori saranno perseguitati a norma di legge.