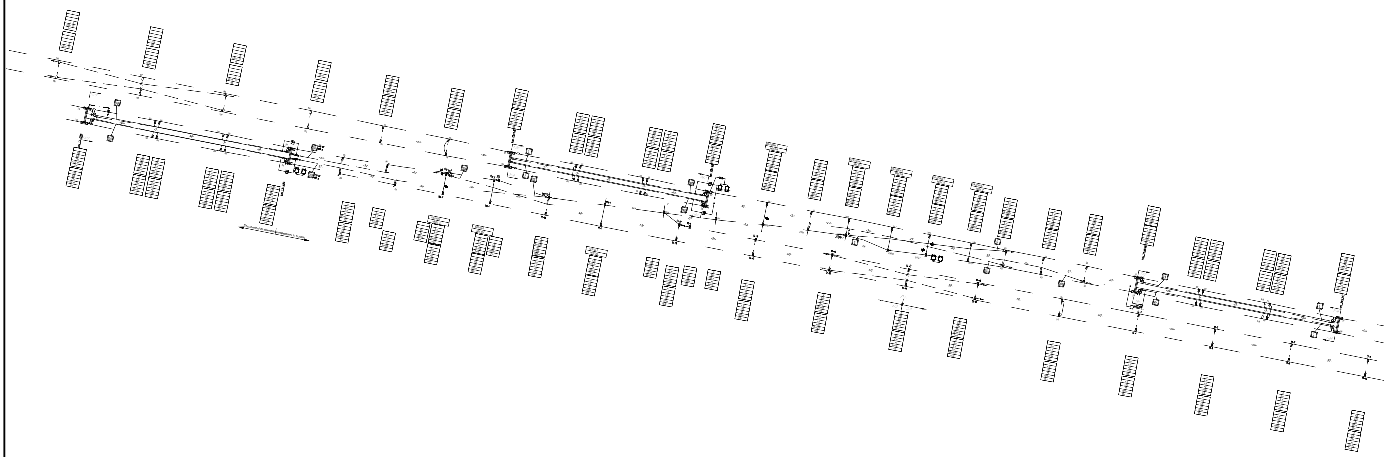
-37-
Sospensioni in alluminio
Sospensioni in acciaio

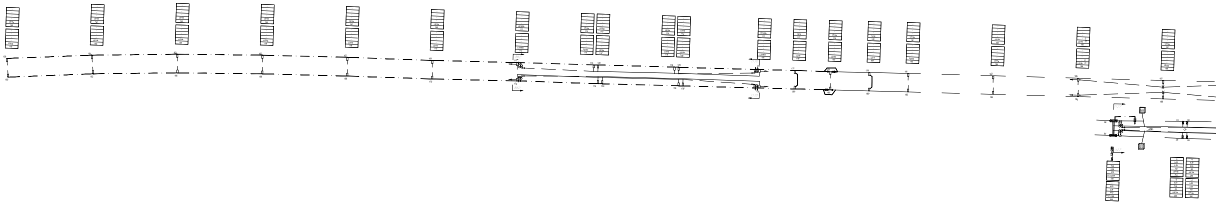

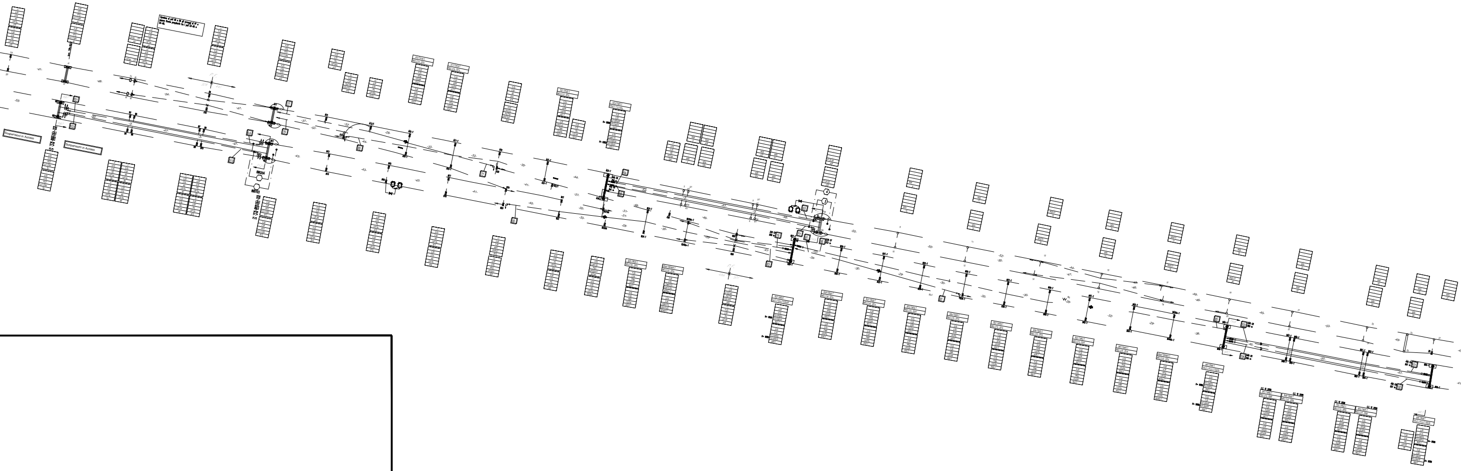
Sospensioni in Acciaio
Sospensioni in Acciaio
P.F.
-41-
-48-
-55-
-54-
-47-
-3-

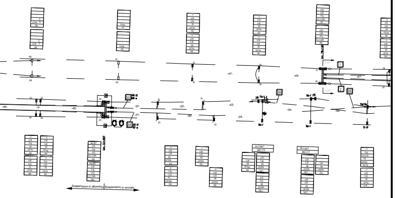
Sospensioni in alluminio
Sospensioni in acciaio
-37-

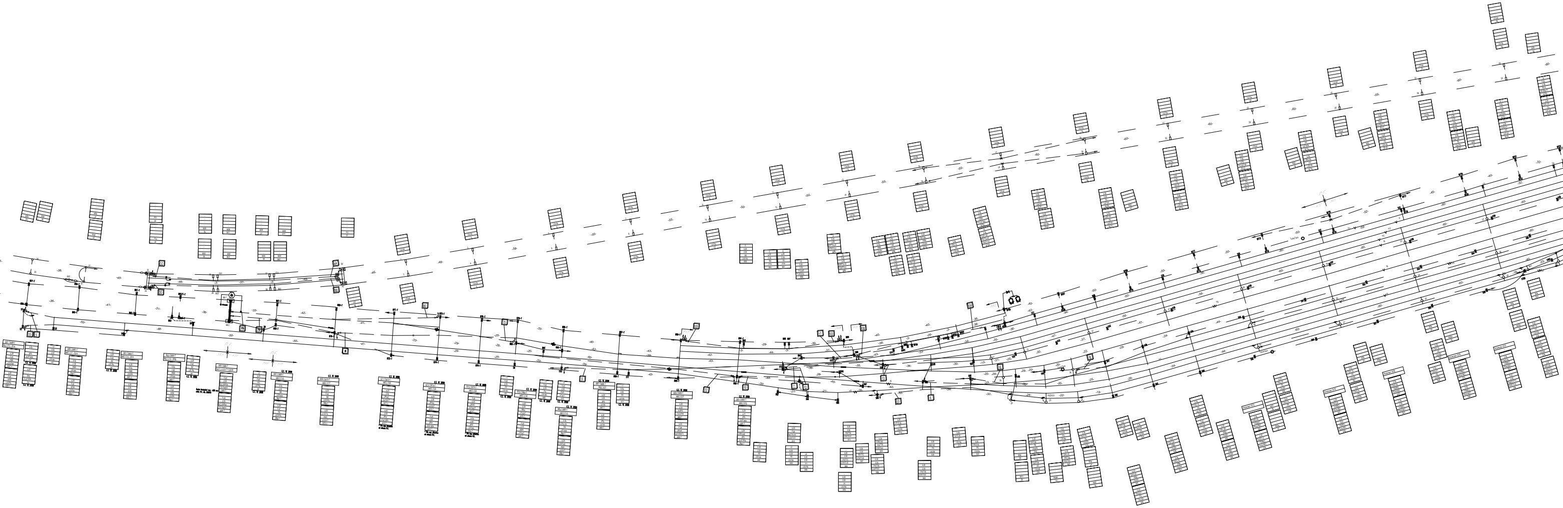

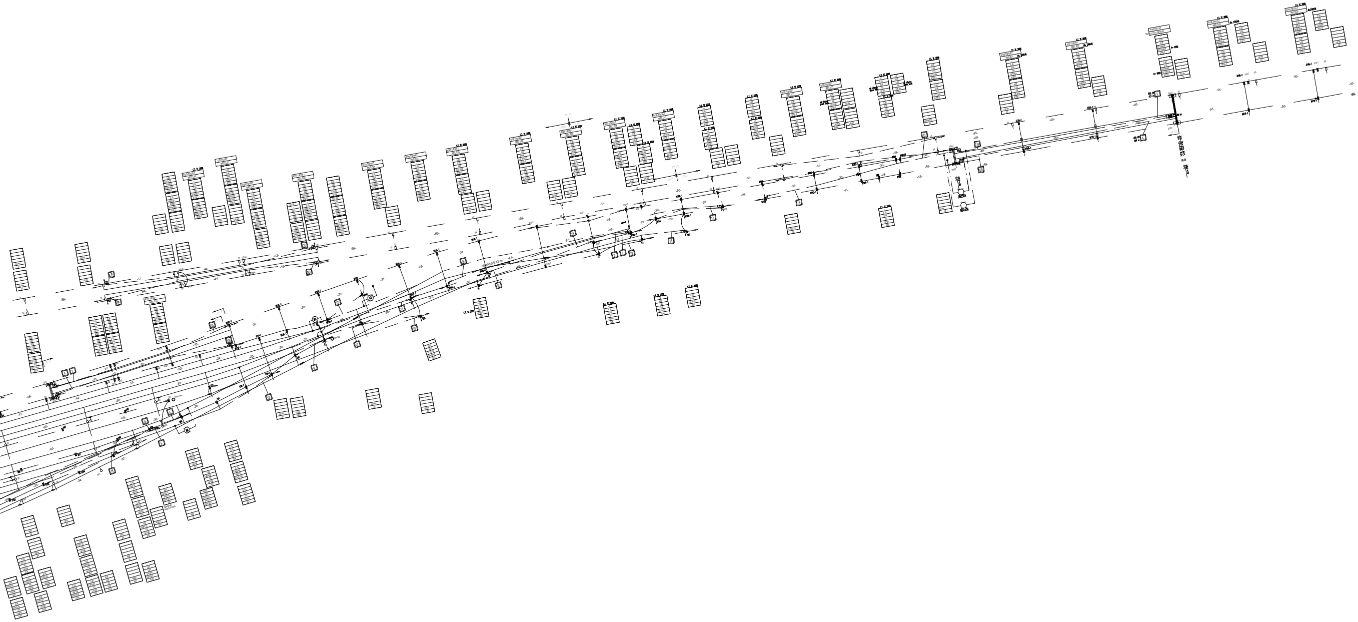

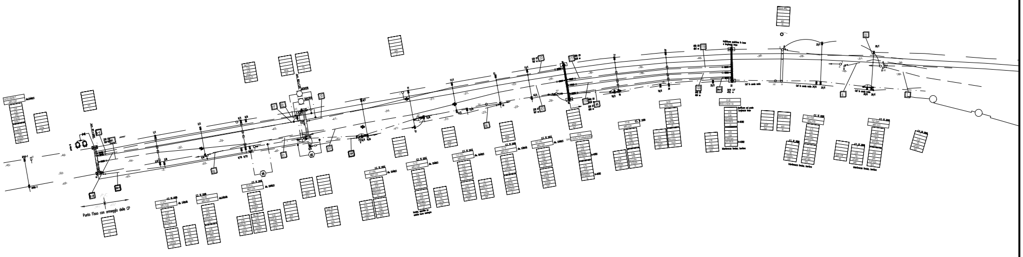
P.F.
Punto Fisso con ormeggio delle CP

COMMITTENTE:

PROGETTAZIONE:

CUP J84C19000370009

U.O. Energia e impianti di trazione elettrica

PROGETTO DEFINITIVO

LINEA A.V./A.C. MILANO-VERONA
NODO DI BRESCIA
POTENZIAMENTO INFRASTRUTTURALE DELLO SCALO DI BRESCIA

LINEA DI CONTATTO

Scalo merci di Brescia
Piano di elettrificazione Stato di Fatto

SCALA:
1:1000

COMMESSA	LOTTO	FASE	ENTE	TIPO DOC.	OPERA/DISCIPLINA	PROGR.	REV.
IN1M	11	D	18	P7	LC0100	003	A

Rev.	Descrizione	Redatto	Data	Verificato	Data	Approvato	Data	Autorizzato Data
A	Emissione Esecutiva	M. Colombo	Novembre 2021	A. Sperduto	Novembre 2021	L. Barchi	Novembre 2021	G. Guidi Buffarini Novembre 2021

File: CARTIGLIO.DWG
n. Elab.: X