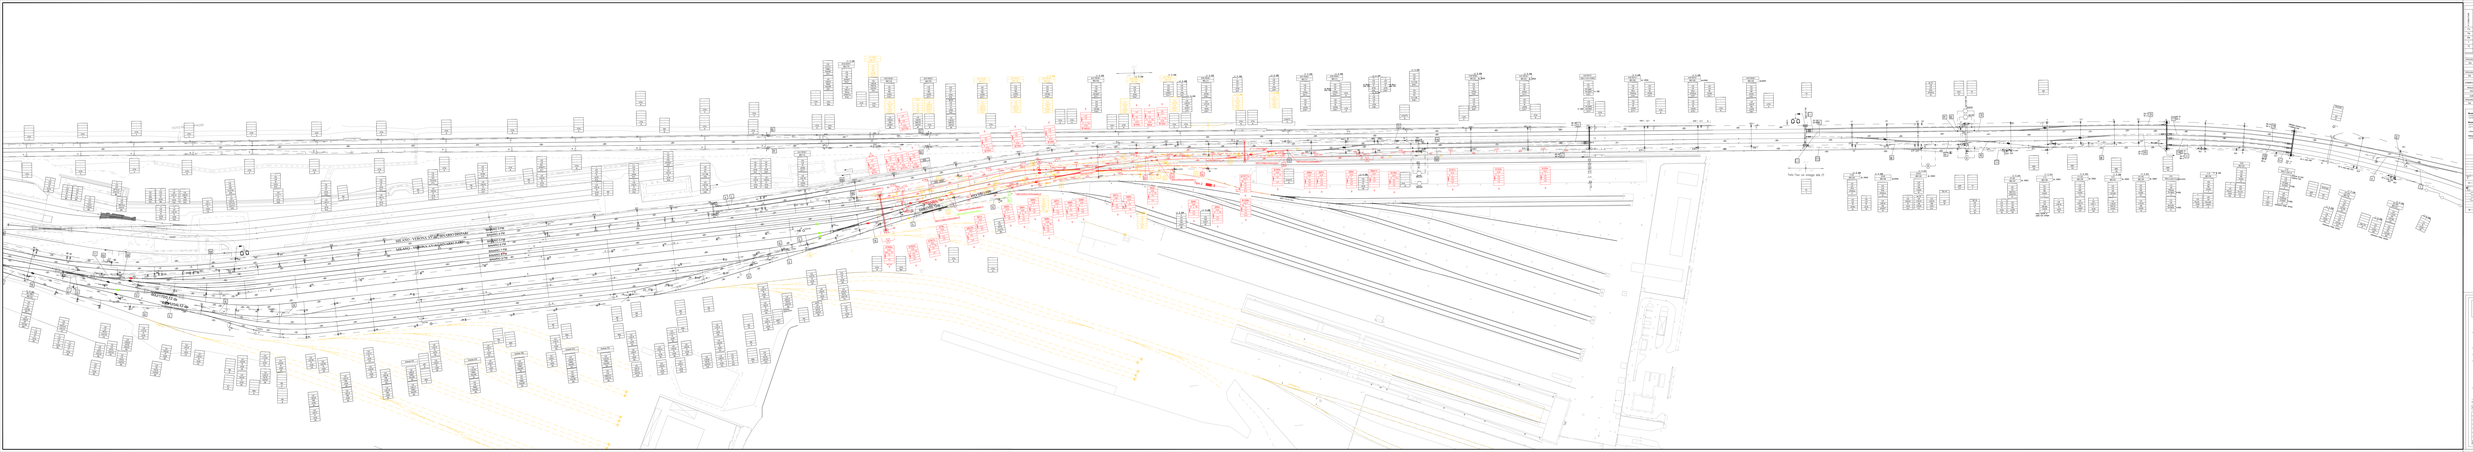

TABELLA STABILITÀ

| | | |