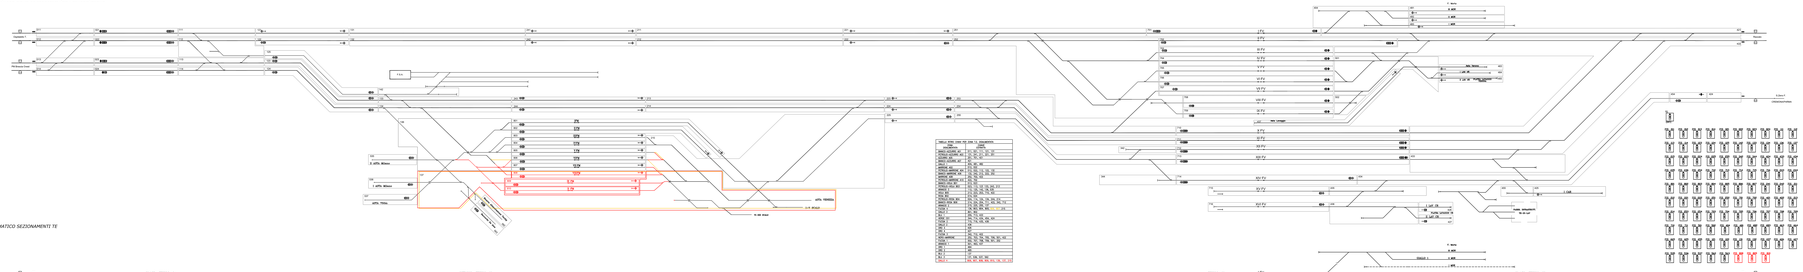PIANO SCHEMATICO ZONE ESCLUDIBILI ALLA CIRCOLAZIONE