PIANO SCHEMATICO ZONE ESCLUDIBILI ALLA CIRCOLAZIONE

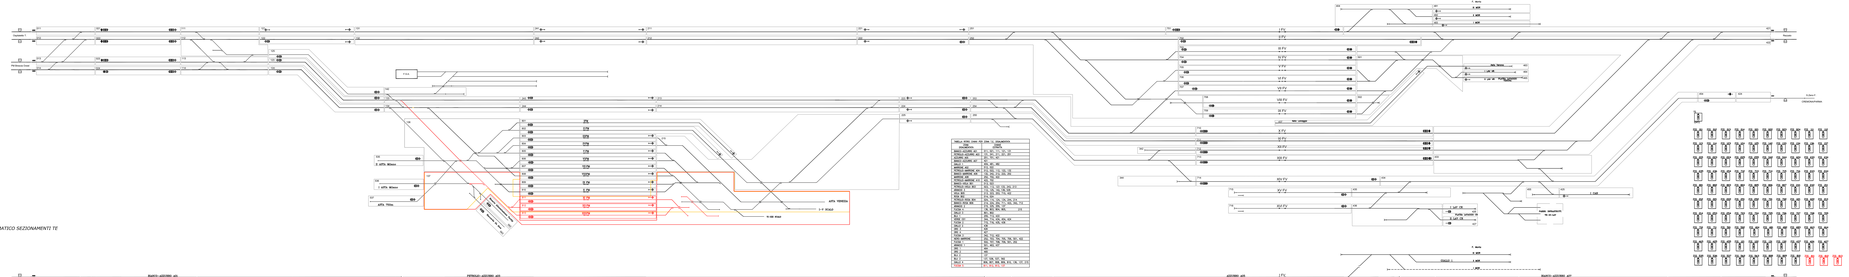
Verona
Milano
Verona
Milano
Verona
Milano