GA2

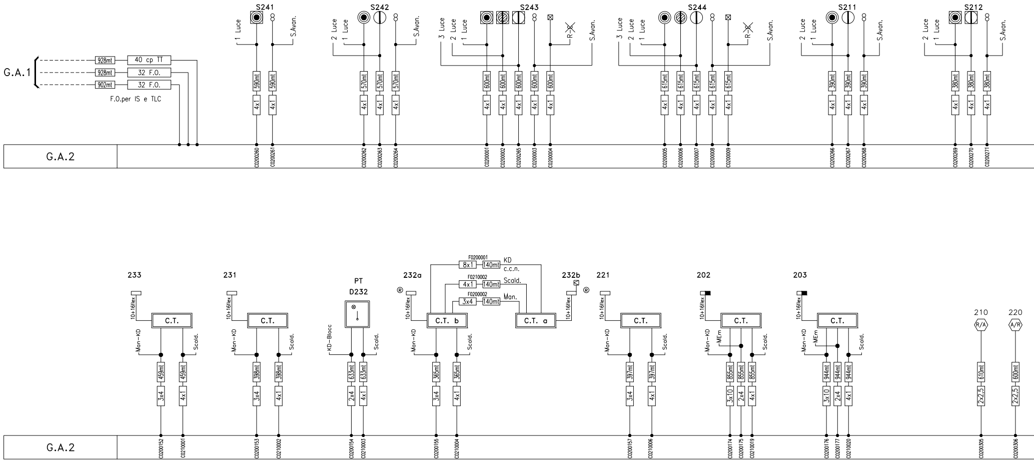
G.A.1
928mt
40 cp TT
928mt
32 F.O.
902mt
32 F.O.
F.O.per IS e TLC
S241
1 Luce
S.Avan.
590mt
590mt
4x1
4x1
S242
2 Luce
1 Luce
S.Avan.
570mt
570mt
570mt
4x1
4x1
4x1
S243
3 Luce
2 Luce
1 Luce
R
S.Avan.
600mt
600mt
600mt
600mt
600mt
4x1
4x1
4x1
4x1
4x1
S244
3 Luce
2 Luce
1 Luce
R
S.Avan.
615mt
615mt
615mt
615mt
615mt
4x1
4x1
4x1
4x1
4x1
S211
2 Luce
1 Luce
S.Avan.
390mt
390mt
390mt
4x1
4x1
4x1
S212
2 Luce
1 Luce
S.Avan.
380mt
380mt
380mt
4x1
4x1
4x1
G.A.2
C0200260
C0200261
C0200262
C0200263
C0200264
C0200001
C0200002
C0200265
C0200003
C0200004
C0200005
C0200006
C0200007
C0200008
C0200009
C0200266
C0200267
C0200268
C0200269
C0200270
C0200271
233
10+16flex
C.T.
Man-KD
Scald.
459mt
459mt
3x4
4x1
231
10+16flex
C.T.
Man-KD
Scald.
398mt
398mt
3x4
4x1
PT
D232
KD-Blocc
Scald.
633mt
633mt
2x4
4x1
232a
®
10+16flex
C.T. b
Man-KD
Scald.
365mt
365mt
3x4
4x1
F0200001
8x1
140mt
KD
c.c.n.
F0210002
4x1
140mt
Scald.
F0200002
3x4
140mt
Man.
232b
®
10+16flex
C.T. a
221
10+16flex
C.T.
Man-KD
Scald.
397mt
397mt
3x4
4x1
202
10+16flex
C.T.
Man-KD
MEm
Scald.
855mt
855mt
855mt
3x10
2x4
4x1
203
10+16flex
C.T.
Man-KD
MEm
Scald.
944mt
944mt
944mt
3x10
2x4
4x1
210
R/A
610mt
2x2,5
220
A/R
600mt
2x2,5
G.A.2
C0200152
C0210001
C0200153
C0210002
C0200154
C0210003
C0200155
C0210004
C0200157
C0210006
C0200174
C0200175
C0210019
C0200176
C0200177
C0210020
C0200305
C0200306

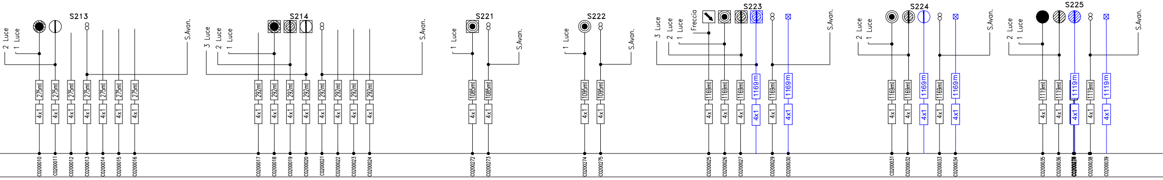
2 Luce
1 Luce
S213
S.Avan.
275mt
4x1
C0200010
C0200011
C0200012
C0200013
C0200014
C0200015
C0200016
3 Luce
2 Luce
1 Luce
S214
S.Avan.
292mt
4x1
C0200017
C0200018
C0200019
C0200020
C0200021
C0200022
C0200023
C0200024
1 Luce
S221
S.Avan.
1085mt
4x1
C0200272
C0200273
1 Luce
S222
S.Avan.
1095mt
4x1
C0200274
C0200275
3 Luce
2 Luce
1 Luce
Freccia
S223
S.Avan.
1169mt
1169m
4x1
C0200025
C0200026
C0200027
C0200029
C0200030
2 Luce
1 Luce
S224
S.Avan.
1169mt
1169m
4x1
C0200031
C0200032
C0200033
C0200034
2 Luce
1 Luce
S225
S.Avan.
1119mt
1119m
4x1
C0200035
C0200036
C0200038
C0200039

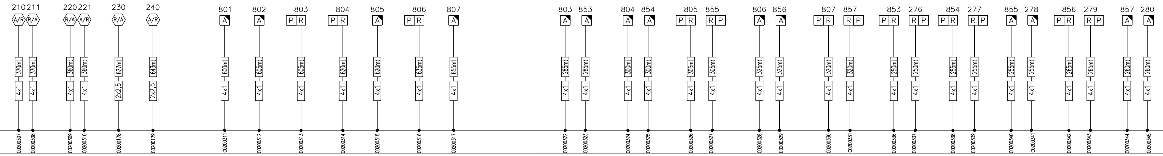
210
211
220
221
230
240
A/R
R/A
370mt
360mt
627mt
643mt
4x1
2x2,5
C0200307
C0200308
C0200309
C0200310
C0200178
C0200179
801
802
803
804
805
806
807
A
P
R
600mt
605mt
620mt
635mt
655mt
C0200311
C0200312
C0200313
C0200314
C0200315
C0200316
C0200317
803
853
804
854
805
855
806
856
807
857
853
276
854
277
855
278
856
279
857
280
285mt
300mt
305mt
325mt
320mt
250mt
255mt
265mt
260mt
C0200322
C0200323
C0200324
C0200325
C0200326
C0200327
C0200328
C0200329
C0200330
C0200331
C0200336
C0200337
C0200338
C0200339
C0200340
C0200341
C0200342
C0200343
C0200344
C0200345

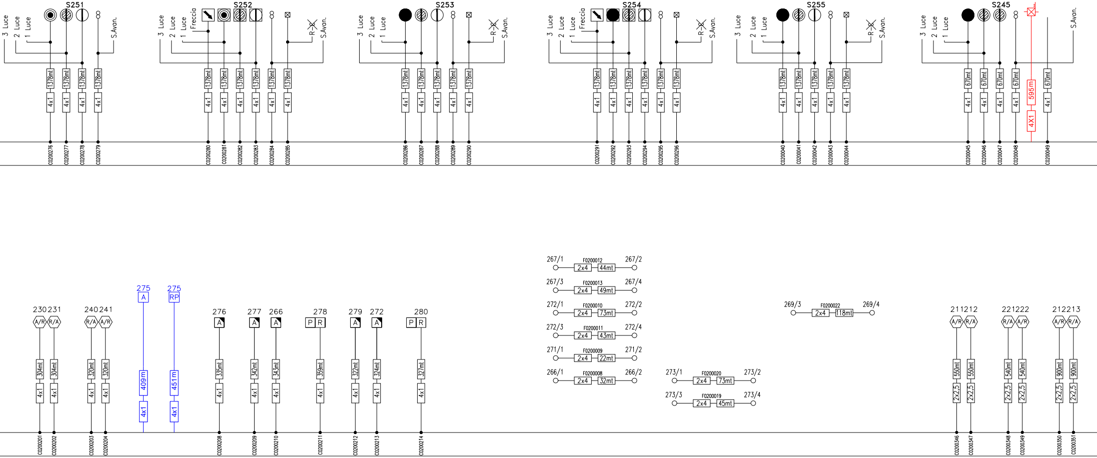
S251
3 Luce
2 Luce
1 Luce
S.Avan.
1378mt
4x1
C0200276
C0200277
C0200278
C0200279
S252
3 Luce
2 Luce
1 Luce
Freccia
R
S.Avan.
C0200280
C0200281
C0200282
C0200283
C0200284
C0200285
S253
3 Luce
2 Luce
1 Luce
R
S.Avan.
C0200286
C0200287
C0200288
C0200289
C0200290
S254
3 Luce
2 Luce
1 Luce
Freccia
R
S.Avan.
C0200291
C0200292
C0200293
C0200294
C0200295
C0200296
S255
3 Luce
2 Luce
1 Luce
R
S.Avan.
C0200040
C0200041
C0200042
C0200043
C0200044
S245
3 Luce
2 Luce
1 Luce
S.Avan.
670mt
595m
4X1
C0200045
C0200046
C0200047
C0200048
C0200049
230
231
A/R
R/A
304mt
4x1
C0200201
C0200202
240
241
R/A
A/R
320mt
C0200203
C0200204
275
A
409m
4x1
275
RP
451m
4x1
276
A
335mt
C0200208
277
A
342mt
C0200209
266
A
343mt
C0200210
278
P
R
359mt
C0200211
279
A
322mt
C0200212
272
A
324mt
C0200213
280
P
R
327mt
C0200214
267/1
F0200012
2x4
44mt
267/2
267/3
F0200013
2x4
49mt
267/4
272/1
F0200010
2x4
73mt
272/2
272/3
F0200011
2x4
43mt
272/4
271/1
F0200009
2x4
22mt
271/2
266/1
F0200008
2x4
32mt
266/2
273/1
F0200020
2x4
73mt
273/2
273/3
F0200019
2x4
45mt
273/4
269/3
F0200022
2x4
118mt
269/4
211
212
A/R
R/A
550mt
2x2,5
C0200346
C0200347
221
222
R/A
A/R
540mt
2x2,5
C0200348
C0200349
212
213
A/R
R/A
900mt
2x2,5
C0200350
C0200351

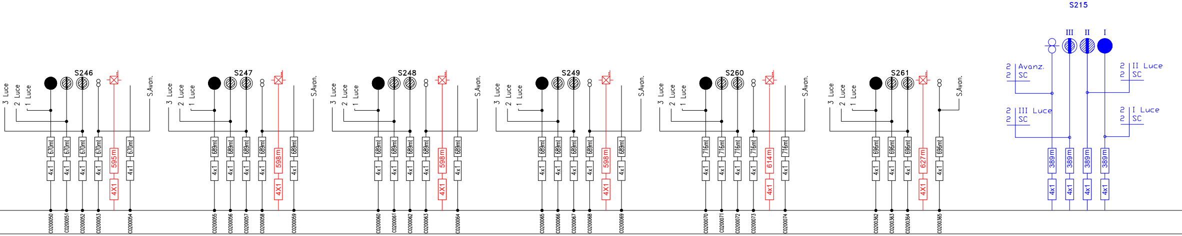
S246
S247
S248
S249
S260
S261
S215
3 Luce
2 Luce
1 Luce
S.Avan.
670ml
4x1
595m
4X1
689ml
598m
716ml
614m
696ml
627m
III
II
I
2 Avanz.
2 SC
2 II Luce
2 SC
2 III Luce
2 SC
2 I Luce
2 SC
389m
C0200050
C0200051
C0200052
C0200053
C0200054
C0200055
C0200056
C0200057
C0200058
C0200059
C0200060
C0200061
C0200062
C0200063
C0200064
C0200065
C0200066
C0200067
C0200068
C0200069
C0200070
C0200071
C0200072
C0200073
C0200074
C0200362
C0200363
C0200364
C0200365

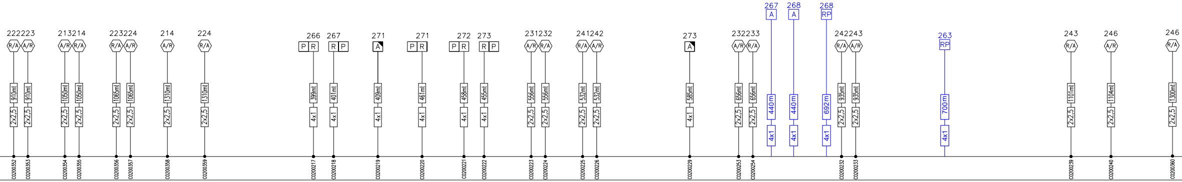
222223
213214
223224
214
224
266
267
271
271
272
273
231232
241242
273
232233
267
268
268
242243
263
243
246
246
R/A
A/R
P
R
A
RP
910ml
1050ml
1065ml
1310ml
399ml
401ml
409ml
461ml
458ml
455ml
556ml
532ml
585ml
656ml
440m
692m
935ml
700m
1101ml
1104ml
1300ml
2x2,5
4x1
C0200352
C0200353
C0200354
C0200355
C0200356
C0200357
C0200358
C0200359
C0200217
C0200218
C0200219
C0200220
C0200221
C0200222
C0200223
C0200224
C0200225
C0200226
C0200229
C0200253
C0200254
C0200232
C0200233
C0200239
C0200240
C0200360

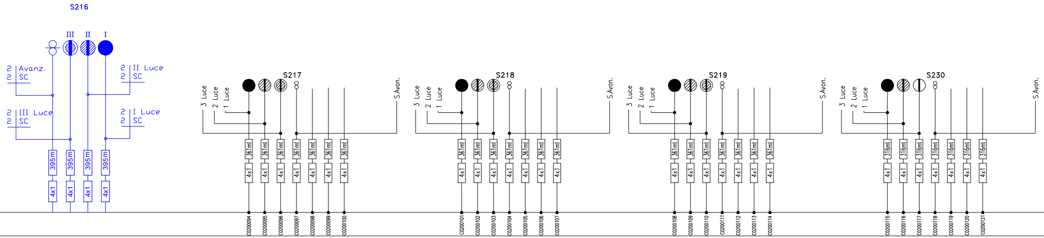
S216
III
II
I
2 Avanz.
2 SC
2 II Luce
2 SC
2 III Luce
2 SC
2 I Luce
2 SC
395m
395m
395m
395m
4x1
4x1
4x1
4x1
S217
3 Luce
2 Luce
1 Luce
S.Avan.
361mt
4x1
C0200094
C0200095
C0200096
C0200097
C0200098
C0200099
C0200100
S218
3 Luce
2 Luce
1 Luce
S.Avan.
361mt
4x1
C0200101
C0200102
C0200103
C0200104
C0200105
C0200106
C0200107
S219
3 Luce
2 Luce
1 Luce
S.Avan.
361mt
4x1
C0200108
C0200109
C0200110
C0200111
C0200112
C0200113
C0200114
S230
3 Luce
2 Luce
1 Luce
S.Avan.
316mt
4x1
C0200115
C0200116
C0200117
C0200118
C0200119
C0200120
C0200121

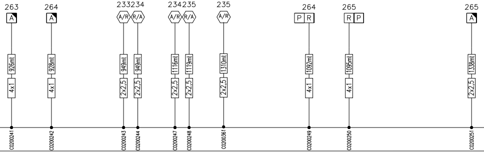
263
A
926mt
4x1
C0200241
264
A
928mt
4x1
C0200242
233234
A/R
R/A
949mt
2x2,5
C0200243
949mt
2x2,5
C0200244
234235
A/R
R/A
1116mt
2x2,5
C0200247
1119mt
2x2,5
C0200248
235
A/R
1310mt
2x2,5
C0200361
264
P
R
1092mt
4x1
C0200249
265
R
P
1095mt
4x1
C0200250
265
A
1338mt
2x2,5
C0200251

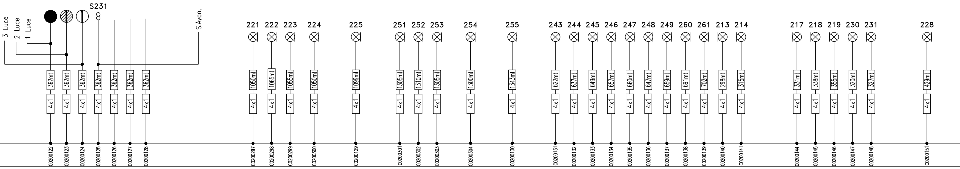
3 Luce
2 Luce
1 Luce
S231
S.Avan.
362mt
4x1
C0200122
362mt
4x1
C0200123
362mt
4x1
C0200124
362mt
4x1
C0200125
362mt
4x1
C0200126
362mt
4x1
C0200127
362mt
4x1
C0200128
221
1050mt
4x1
C0200297
222
1065mt
4x1
C0200298
223
1055mt
4x1
C0200299
224
1050mt
4x1
C0200300
225
1099mt
4x1
C0200129
251
1305mt
4x1
C0200301
252
1310mt
4x1
C0200302
253
1305mt
4x1
C0200303
254
1300mt
4x1
C0200304
255
1343mt
4x1
C0200130
243
622mt
4x1
C0200131
244
637mt
4x1
C0200132
245
649mt
4x1
C0200133
246
657mt
4x1
C0200134
247
660mt
4x1
C0200135
248
647mt
4x1
C0200136
249
659mt
4x1
C0200137
260
691mt
4x1
C0200138
261
702mt
4x1
C0200139
213
298mt
4x1
C0200140
214
315mt
4x1
C0200141
217
331mt
4x1
C0200144
218
338mt
4x1
C0200145
219
355mt
4x1
C0200146
230
320mt
4x1
C0200147
231
327mt
4x1
C0200148
228
429mt
4x1
C0200151

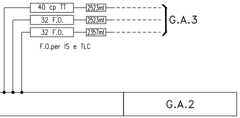
40 cp TT
2523mt
32 F.O.
2523mt
32 F.O.
2357mt
F.O.per IS e TLC
G.A.3
G.A.2

COMMITTENTE:

RFI RETE FERROVIARIA ITALIANA
GRUPPO FERROVIE DELLO STATO ITALIANE

PROGETTAZIONE:

ITALFERR
GRUPPO FERROVIE DELLO STATO ITALIANE

CUP J84C19000370009

DIREZIONE TECNICA
U.O. IMPIANTI DI SEGNALAMENTO

PROGETTO DEFINITIVO

TRATTA A.V./A.C. MILANO-VERONA
NODO DI BRESCIA
POTENZIAMENTO INFRASTRUTTURALE DELLO SCALO DI BRESCIA

IMPIANTI DI SEGNALAMENTO

GA2 - Piano cavi IS (Modifiche R/G) - Fase 2 PRG

SCALA:
:

COMMESSA	LOTTO	FASE	ENTE	TIPO DOC.	OPERA/DISCIPLINA	PROGR.	REV.
IN1M	12	D	18	PX	AS0100	015	A

Rev.	Descrizione	Redatto	Data	Verificato	Data	Approvato	Data	Autorizzato Data
A	EMISSIONE DEFINITIVA	M.Gigante	Novembre 2021	F.Bucarelli	Novembre 2021	L.Barchi	Novembre 2021	M.Gambaro Novembre 2021 Ordine degli Ingegneri Provincia di Genova n. 8052A GAMBARO MARIO

FILE: IN1M12D18PXAS0100015A.dwg

n. Elab.: XX