associazione cooperativa muratori e affini ravenna
ACMAR
Sede: Via G.Rossi,5 – 48100 RAVENNA
Tel.0544/244411 – FAX 0544/32022
Sede E-MAIL: acmar@acmar.it
Uff. Progetti E-MAIL: prg@acmar.it

COMUNE DI RAVENNA

COMPLETAMENTO IMPIANTO PER LA PRODUZIONE DI BIODIESEL A PORTO CORSINI (RA) IN VIA BAIONA N°259 UNITA' DISTILLAZIONE GLICERINA

AS BUILT

RETI IDRAULICHE

Tavola n°	Codice commessa	File	Data	Disegnatore	Scala
1			giugno 2012		1:100 1:50 1:25

Rev.	Data	Aggiornamenti	Verifica e approvazione
1	19-06-2012	Prima emissione	

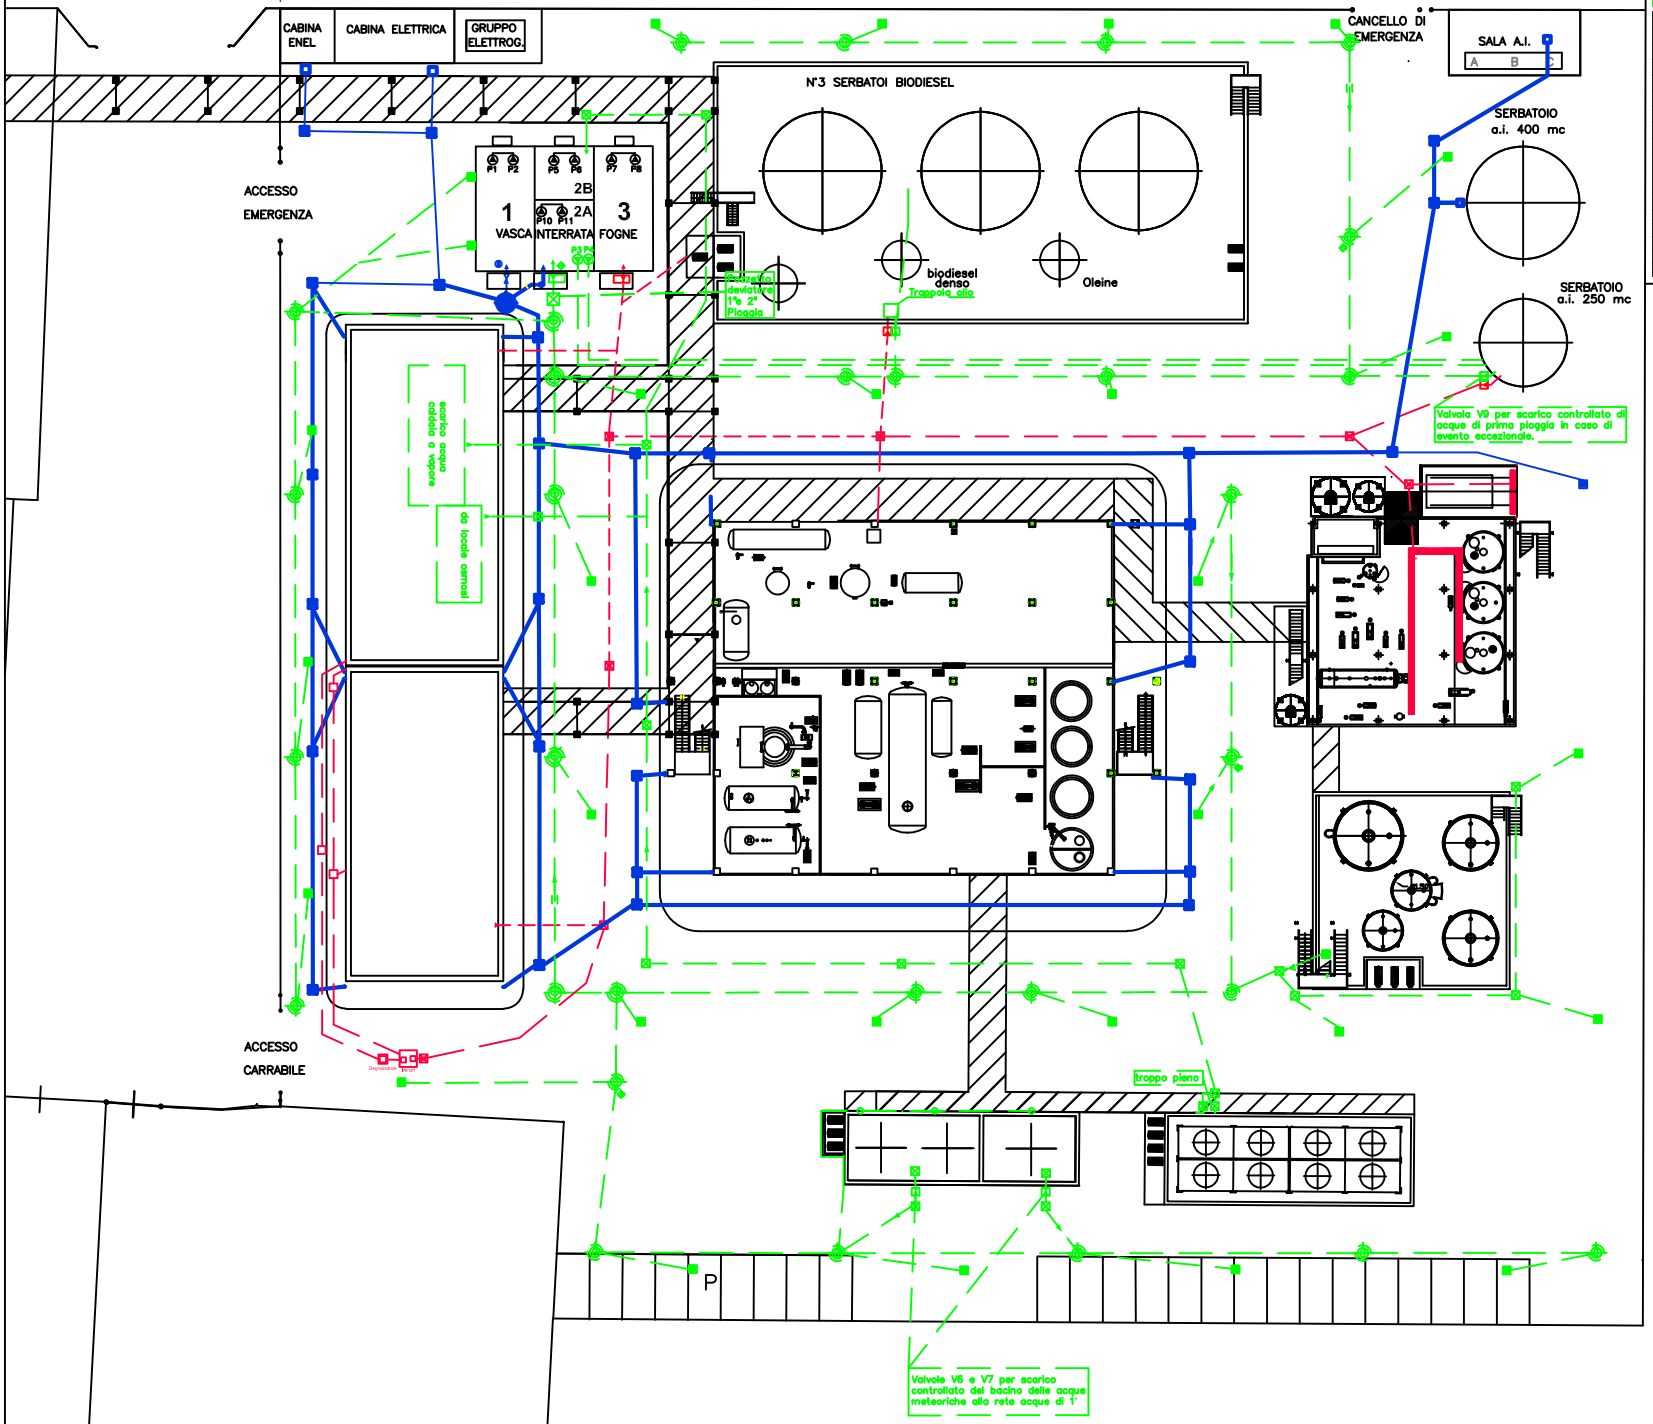

LEGENDA

- ACQUE 1° PIOGGIA
- ACQUE 2° PIOGGIA
- ACQUE DI PROCESSO