



Regione Siciliana

Assessorato dell'Agricoltura, dello Sviluppo Rurale e della Pesca Mediterranea
Dipartimento di Pesca Mediterranea

Comune di Siculiana



REGIONE SICILIA

Porto di Siculiana Marina (AG)

Finanziamento PO FEAMP 2014-2020 - Misura 1.43 (Codice Progetto 09/PP/16)

Lavori di ampliamento della banchina alla radice della diga foranea di sopraffutto da destinare all'ormeggio di imbarcazioni da pesca operativa a seguito dei lavori di dragaggio all'interno dello specchio acqueo del porto occorrenti per il ripascimento del litorale di Cattolica Eraclea Minoa (appaltato dal Commissario di Governo contro il dissesto idrogeologico della Regione Siciliana codice Re.Ndis. 19IR471/GI in corso di esecuzione)

PROGETTO ESECUTIVO

All.C.6.1 - Planimetria indicazione sezioni stato di fatto
Scala 1:500


Palermo, 06.12.2021

Il Sindaco:
Prof. Giuseppe Zambito

Progettazione:
Sigma Ingegneria S.r.l.
Capogruppo Mandataria

Il RUP:
Ing. Vincenzo Piombino

Arcotec Engineering S.r.l.
Mandante

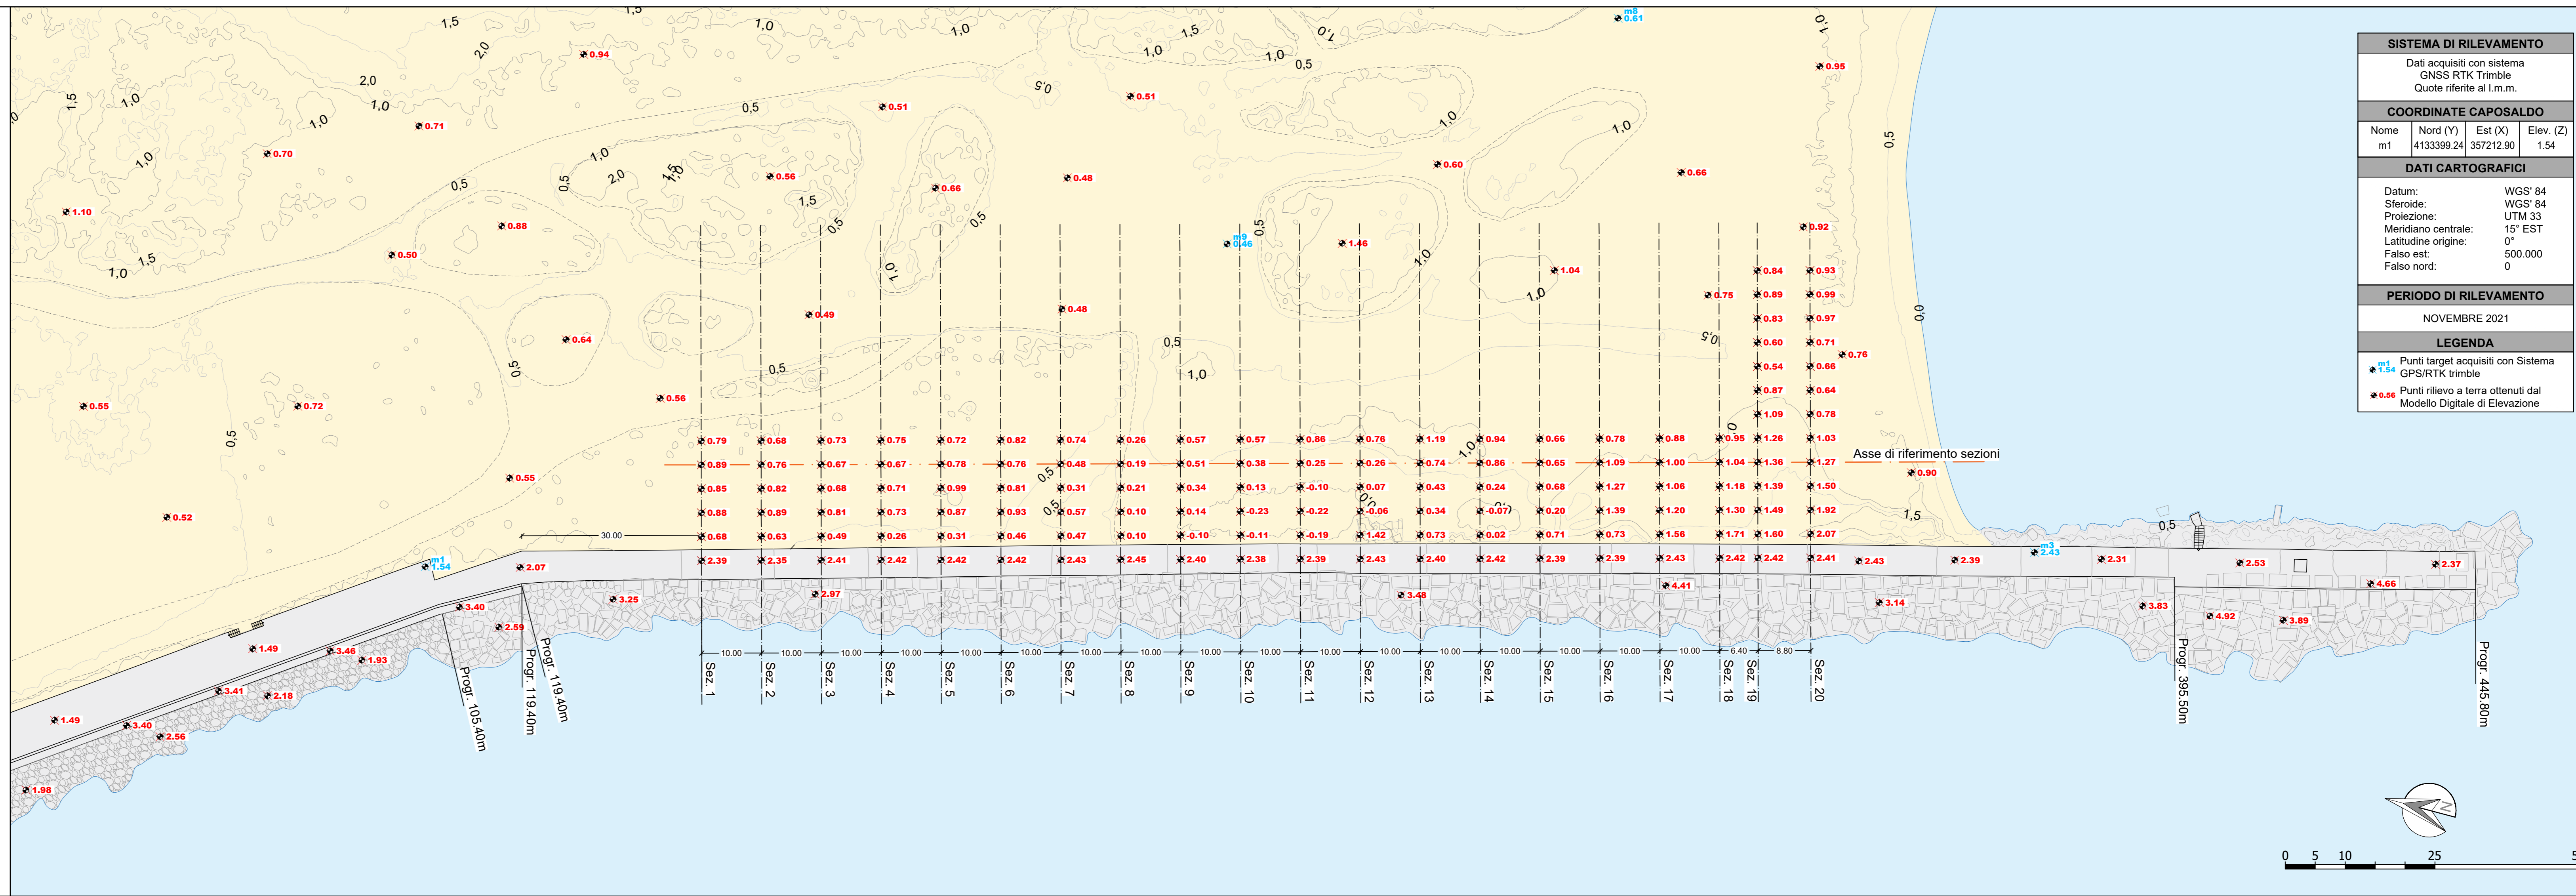

SISTEMA DI RILEVAMENTO			
Dati acquisiti con sistema GNSS RTK Trimble			
Quote riferite al l.m.m.			
COORDINATE CAPOSALDO			
Nome	Nord (Y)	Est (X)	Elev. (Z)
m1	4133399.24	357212.90	1.54
DATI CARTOGRAFICI			
Datum:	WGS' 84		
Sferoide:	WGS' 84		
Proiezione:	UTM 33		
Meridiano centrale:	15° EST		
Latitudine origine:	0°		
Falso est:	500.000		
Falso nord:	0		
PERIODO DI RILEVAMENTO			
NOVEMBRE 2021			
LEGENDA			
	Punti target acquisiti con Sistema GPS/RTK trimble		
	Punti rilievo a terra ottenuti dal Modello Digitale di Elevazione		

