


PROVINCIA : RAGUSA
 COMUNE : Ragusa

CATANIA

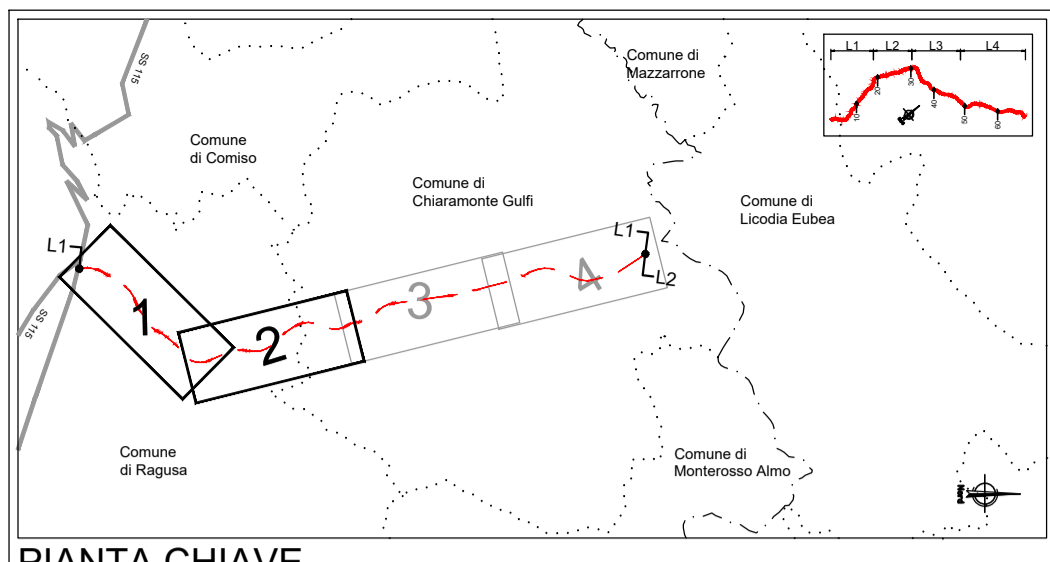

OTTEMPERENZA ALLE PRESCRIZIONI DELLA DELIBERA CIPE n. 1 del 17 Marzo 2020


ENTITÀ	CONSENSO	CONDIZIONI	
MINISTERO DELLA DIFESA	N	CONSIGLIO SUPERIORE DEI LAVORI PUBBLICI	N
MIBAC	N	COMUNI	N
MATTM	N	LIBERI CONSORZI COMUNALI	N
GENIO CIVILE SIRACUSA	N	SOPRINTENDENZA DI SIRACUSA	N
SOPRINTENDENZA DI RAGUSA	N	SOPRINTENDENZA DI CATANIA	N

- ▼ Aree protette/interventi aree di ottemperanza alle prescrizioni**
- Opere a Verde - 39
 - Aree di stoccaggio - 11, 38
 - Barriere fonoassorbenti mitigate per le aree di frantumazione - 37
 - Rinaturalizzazione tratti dismessi/aree di cantiere
 - Frane
 - Agrumeti - 51
 - Aree Boscate - 60
- ▼ Azioni di ottemperanza**
- PR - Modifiche al tracciato di progetto
 - TI - Tombini idraulici
 - MA - Mitigazione/Rinaturalizzazioni
- ▼ Opere**
- Tombino scotolare 2x2 (nel PD tombino circolare)
 - Ponticello - Attraversamento idraulico
 - Cavalcatia
 - Sottovia - 64
 - Paratia
 - Muro
 - Viadotto
 - Cavalcatia con finitura in cls pigmentato
 - Barriere anturmore in acciaio tipo Cor-Ten
 - Paratia rivestita con pannelli prefabbricati aventi finitura superficiale con matrice in pietra ad orditura regolare
 - Muro rivestito con pannelli prefabbricati aventi finitura superficiale con matrice in pietra ad orditura regolare
 - Viadotto con finitura in cls pigmentato

▼ CONFRONTO PD - PE

- Progetto Definitivo 2017
- Progetto Esecutivo

- ▼ PIANO DI MONITORAGGIO AMBIENTALE - CONFRONTO PD/PE**
- Punti di monitoraggio del PD confermati nel PE
 - Punti di monitoraggio del PD spostati nel PE
 - Punti di monitoraggio aggiunti nel PE
 - Punti di monitoraggio del PD eliminati nel PE
- Fascia di rispetto del progetto definitivo

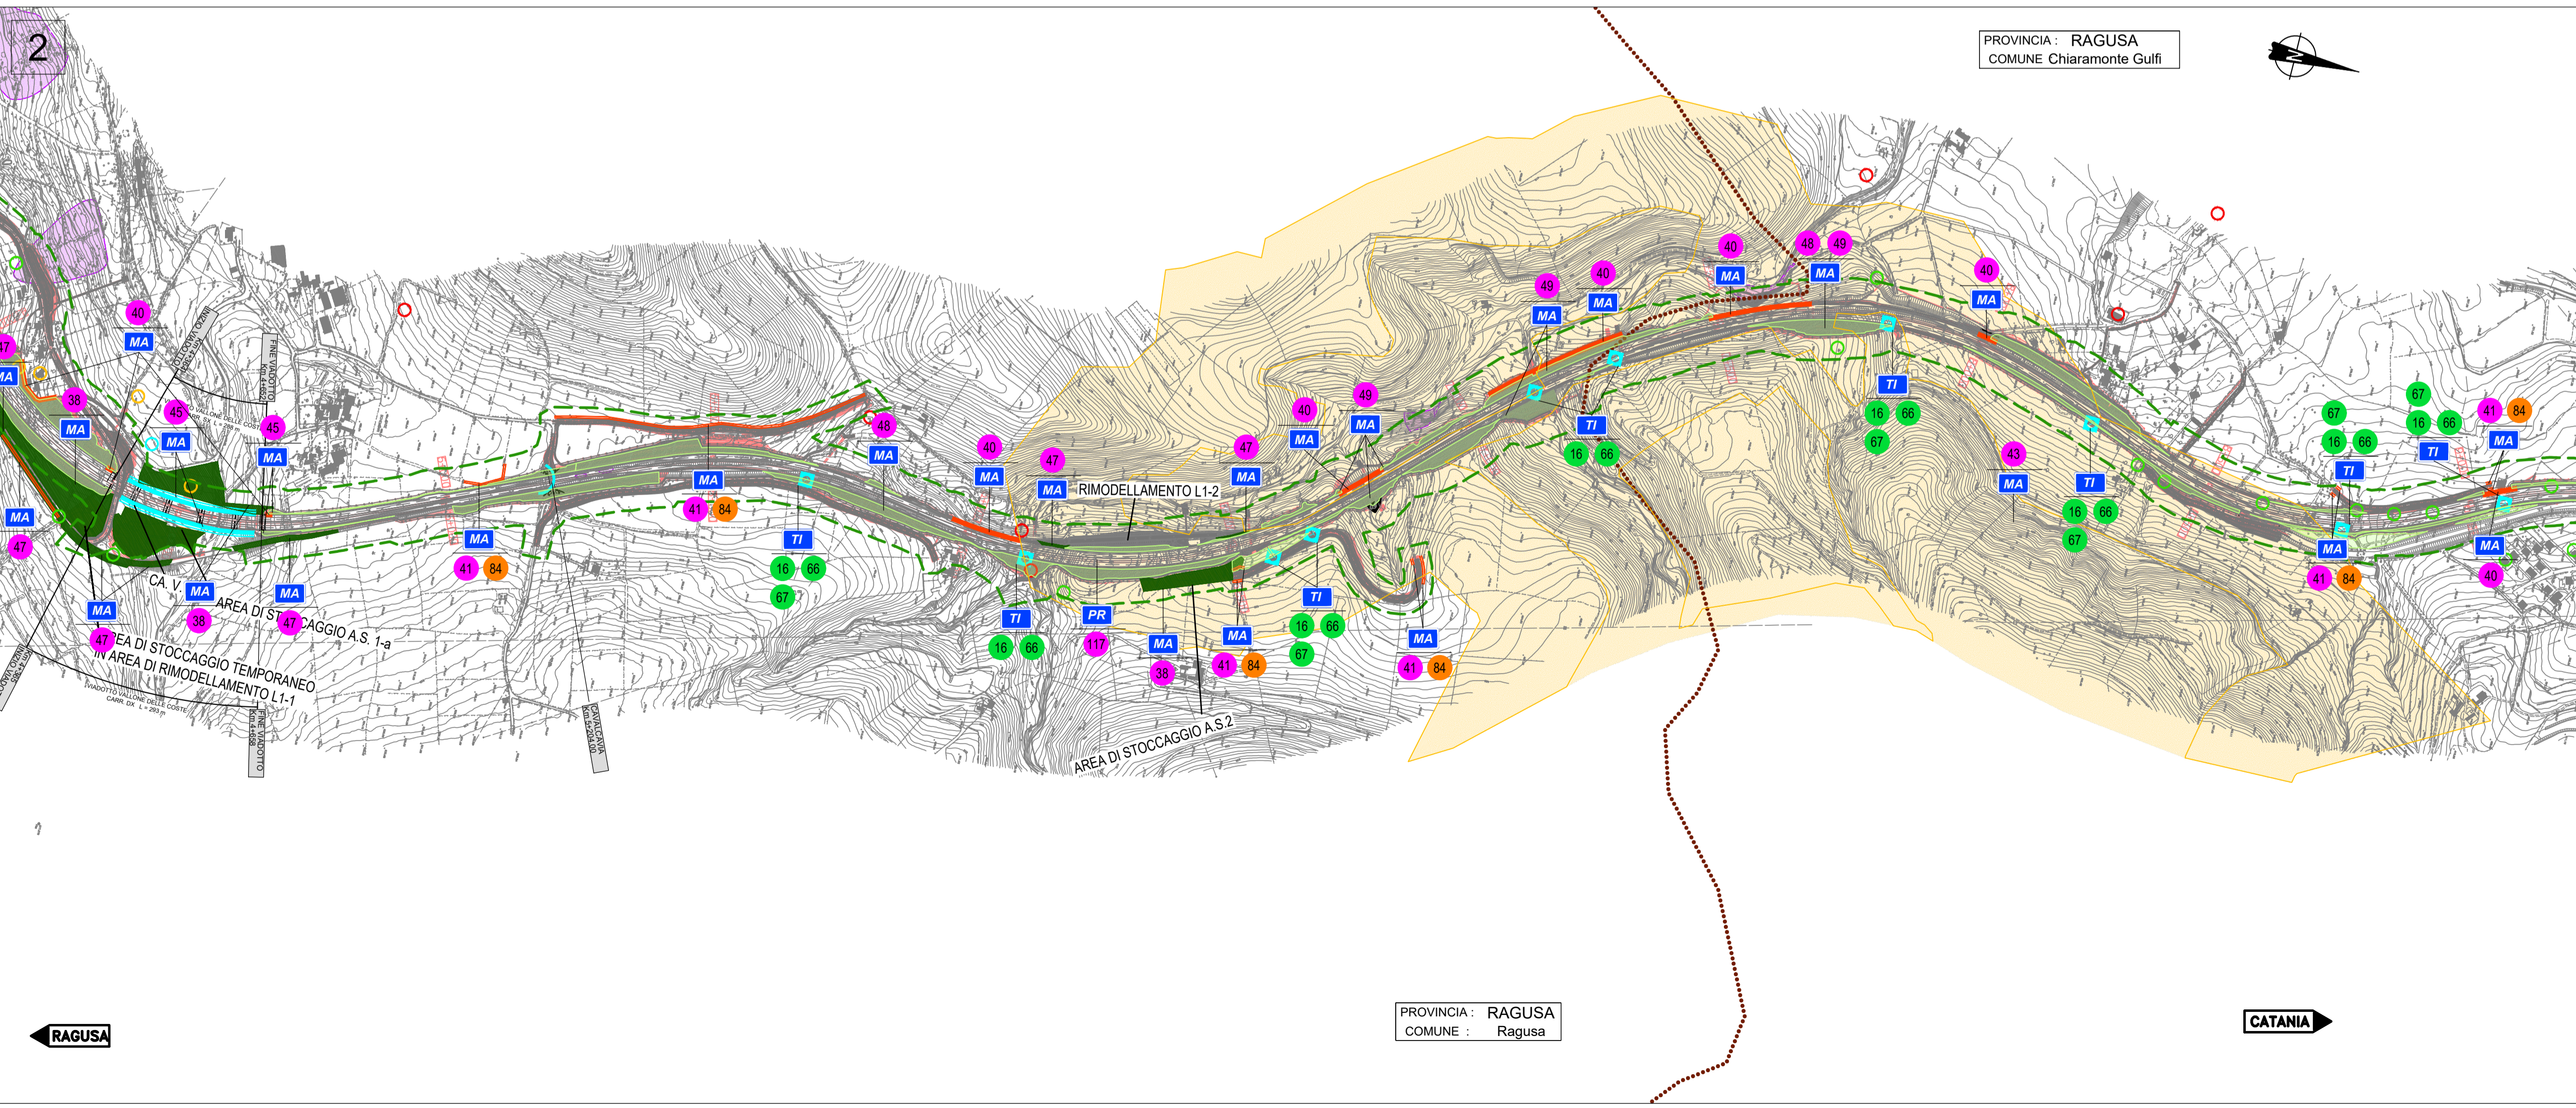

PROVINCIA : RAGUSA
 COMUNE : Chiaramonte Gulfi

CATANIA

Sanas
 GRUPPO FS ITALIANI

Direzione Progettazione e Realizzazione Lavori

ITINERARIO RAGUSA-CATANIA
 Collegamento viario compreso tra lo Svincolo della S.S. 514 "di Chiaramonte" con la S.S. 115 e lo Svincolo della S.S. 194 "Ragusana"
 LOTTO 1 - Dallo svincolo n. 1 sulla S.S. 115 (compreso) allo svincolo n. 3 sulla S.P. 5 (escluso)

PROGETTO ESECUTIVO cod. PA895

PROGETTAZIONE: ATI SINTAGMA - GP INGEGNERIA - COOPROGETTI-SDG - ICARIA - OMNISERVICE

PROGETTISTA RESPONSABILE DELL'INTEGRAZIONE DELLE PRESTAZIONI
 INGEGNERIA: SINTAGMA

PROGETTO RESPONSABILE DEL PROCEDIMENTO
 Dott. Ing. Luigi Mupo

ELABORATI GENERALI - INTERO INTERVENTO
VERIFICA DI COERENZA PE-PD E RECEPIMENTO DELLE PRESCRIZIONI
 Tavola di coerenza PE-PD e recepimento prescrizioni CIPE n. 1/2020
 Tav. 1 di 2

CODICE PROGETTO	LV. PROJ.	N. PROJ.	NOVITÀ	REVISIONE	SCALA
L04082	E	2101	1010010201018	B	1:5000
D					
C					
B	REVISIONE A SEGUITO ISTRUTTORIA ANAS		SETTEMBRE 2017	STRO	CRM
A	EMMISSIONE		GIUGNO 2017	STRO	CRM
REV.	DESCRIZIONE		DATA	REDATTO	VERIFICATO