3

4

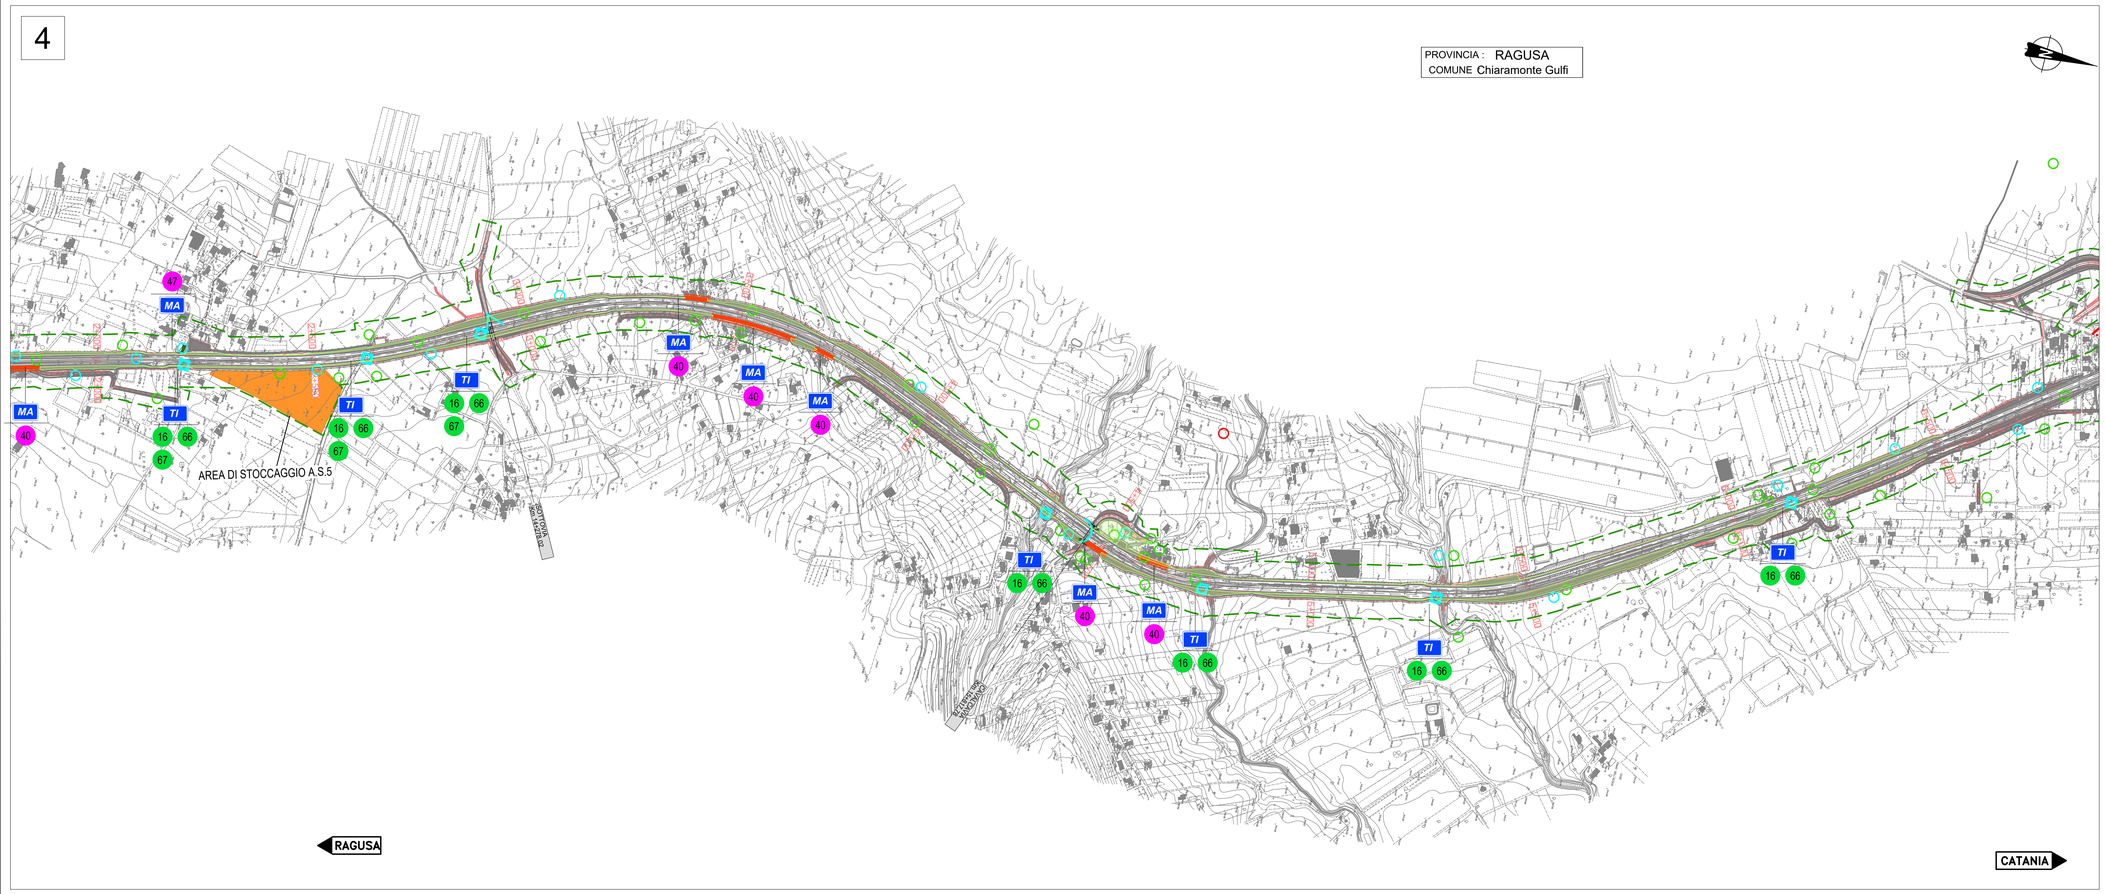

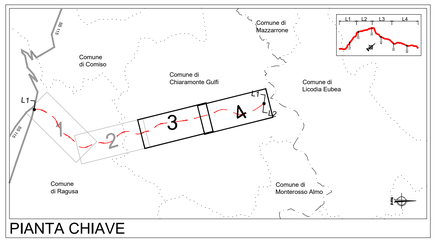

PIANTA CHIAVE

OTTEMPERENZA ALLE PRESCRIZIONI DELLA DELIBERA CIPE n. 1 del 17 Marzo 2020

ENTI			
MINISTERO DELLA DIFESA	N	CONSIGLIO SUPERIORE DEI LAVORI PUBBLICI	N
MIBAC	N	COMUNI	N
MATTM	N	LIBERI CONSORZI COMUNALI	N
GENIO CIVILE SIRACUSA	N	SOPRINTENDENZA DI SIRACUSA	N
SOPRINTENDENZA DI RAGUSA	N	SOPRINTENDENZA DI CATANIA	N

▼ Aree protette/Interventi areali di ottemperenza alle prescrizioni

- Opere a Verde - 30
- Aree di stoccaggio - 11 36
- Barriere fonoassorbenti mitigate per le aree di frantumazione - 37
- Rinaturalizzazione tratti dismessi/aree di cantiere
- Frane
- Agrumeti - 31
- Aree Boscate - 60

▼ Azioni di ottemperanza

- PR Modifiche al tracciato di progetto
- TI Tombini idraulici
- MA Mitigazioni/Rinaturalizzazioni

▼ Opere

- Tombino scatolare 2x2 (nel PD tombino circolare)
- Ponticello - Attraversamento idraulico
- Cavalcavia
- Sottovia 64
- Paratia
- Muro
- Viadotto
- Cavalcavia con finitura in cls pigmentato
- Barriere antirumore in acciaio tipo CorTen
- Paratia rivestita con pannelli prefabbricati aventi finitura superficiale con matrice in pietra ad orditura regolare
- Muro rivestita con pannelli prefabbricati aventi finitura superficiale con matrice in pietra ad orditura regolare
- Viadotto con finitura in cls pigmentato

▼ CONFRONTO PD - PE

- Progetto Definitivo 2017
- Progetto Esecutivo

▼ PIANO DI MONITORAGGIO AMBIENTALE - CONFRONTO PD/PE

- Punti di monitoraggio del PD confermati nel PE
- Punti di monitoraggio del PD spostati nel PE
- Punti di monitoraggio aggiunti nel PE
- Punti di monitoraggio del PD eliminati nel PE

19 20 26 27 28 29 34 35 69

Fascia di rispetto del progetto definitivo

anas GRUPPO FS ITALIANE

Direzione Progettazione e Realizzazione Lavori

ITINERARIO RAGUSA-CATANIA

Collegamento viario compreso tra lo Svincolo della S.S. 514 "di Chiaramonte" con la S.S. 115 e lo Svincolo della S.S. 194 "Ragusana"

LOTTO 1 - Dallo svincolo n. 1 sulla S.S. 115 (compreso) allo svincolo n. 3 sulla S.P. 5 (escluso)

PROGETTO ESECUTIVO

COD. PA895

PROGETTAZIONE: ATI SINTAGMA - GP INGEGNERIA - COOPROGETTI -GDG - ICARIA - OMNISERVICE

PROGETTISTA RESPONSABILE DELL'INTEGRAZIONE DELLE PRESTAZIONI SPECIALISTICHE:
Dott. Ing. Nando Granieri
Ordine degli Ingegneri della Prov. di Perugia n° A351

ORDINE DEGLI INGEGNERI DELLA PROVINCIA DI PERUGIA
Dott. Ing. NANDO GRANIERI
SETTORE CIVILE E AMBIENTALE
SETTORE INDUSTRIALE
SETTORE DELL'INFORMAZIONE

IL GEOLOGO:
Dott. Geol. Marco Leonardi
Ordine dei Geologi della Regione Lazio n° 1541

IL COORDINATORE PER LA SICUREZZA IN FASE DI PROGETTAZIONE:
Dott. Ing. Ambrogio Signorelli
Ordine degli Ingegneri della Provincia di Roma n° A35111

VISTO IL RESPONSABILE DEL PROCEDIMENTO
Dott. Ing. Luigi Mupo

IL GRUPPO DI PROGETTAZIONE:

MANDATARIA: Sintagma
Dott. Ing. N.Granieri, V. Truffini, A.Bracchini, L.Nani, Dott. Arch. M.Fabrizio, Dott. Ing. M.Bonifacio, M.Briganti Botta, L.Gagliardini, G.Ceraulgina, Dott. Geol. G.Ceraulgina

MANDANTI:
GP INGEGNERIA: Dott. Ing. G.Guiducci, A.Signorelli, A.Bellucci, A.Belli, Dott. Arch. E.A.E.Crimi, M.Parisi, F.Chiarelli, Dott. Ing. G.Lodiselle, G.Quadrella, G.Fiorentino, G.Parente
COOPROGETTI: Dott. Ing. S.Carlaccini, C.Consorti, Dott. Ing. L.Ragnacci, A.Grisi, Archeol. M.G.Liseno
GEOTECHNICAL DESIGN GROUP: Dott. Ing. G.Scarascia Mugnozza, Dott. Ing. F.Alaie, A.Salvemini
ICARIA società di ingegneria: Dott. Ing. V.Rotieciani, G.Puti, F.Macchioni, Dott. Ing. G.Verire Guaglio, V.Piunno, C.Sugarioni, Geom. C.Sugarioni
OMNISERVICE INGEGNERIA: Dott. Ing. P.Agnello

IL RESPONSABILE DI PROGETTO:
ORDINE DEGLI INGEGNERI DELLA PROVINCIA DI ROMA
Dott. Ing. LUIGI MUPO

ELABORATI GENERALI - INTERO INTERVENTO
VERIFICA DI COERENZA PE-PD E RECEPIMENTO DELLE PRESCRIZIONI
Tavola di coerenza PE-PD e recepimento prescrizioni CIPE 01/2020
Tav. 2 di 2

CODICE PROGETTO (PROGETTO / LIV. PROG. / N. PROG.)	NOME FILE T01EG01GENPL02B	REVISIONE	SCALA:
LO408Z E 2101	CODICE ELAB. T01EG01GENPL02	B	1:5000

REV.	DESCRIZIONE	DATA	REDATTO	VERIFICATO	APPROVATO
D					
C					
B	REVISIONE A SEGUITO ISTRUTTORIA ANAS	SETTEMBRE 2021	STRATI	CRIMI	GRANIERI
A	EMISSIONE	GIUGNO 2021	STRATI	CRIMI	GRANIERI