



LEGENDA

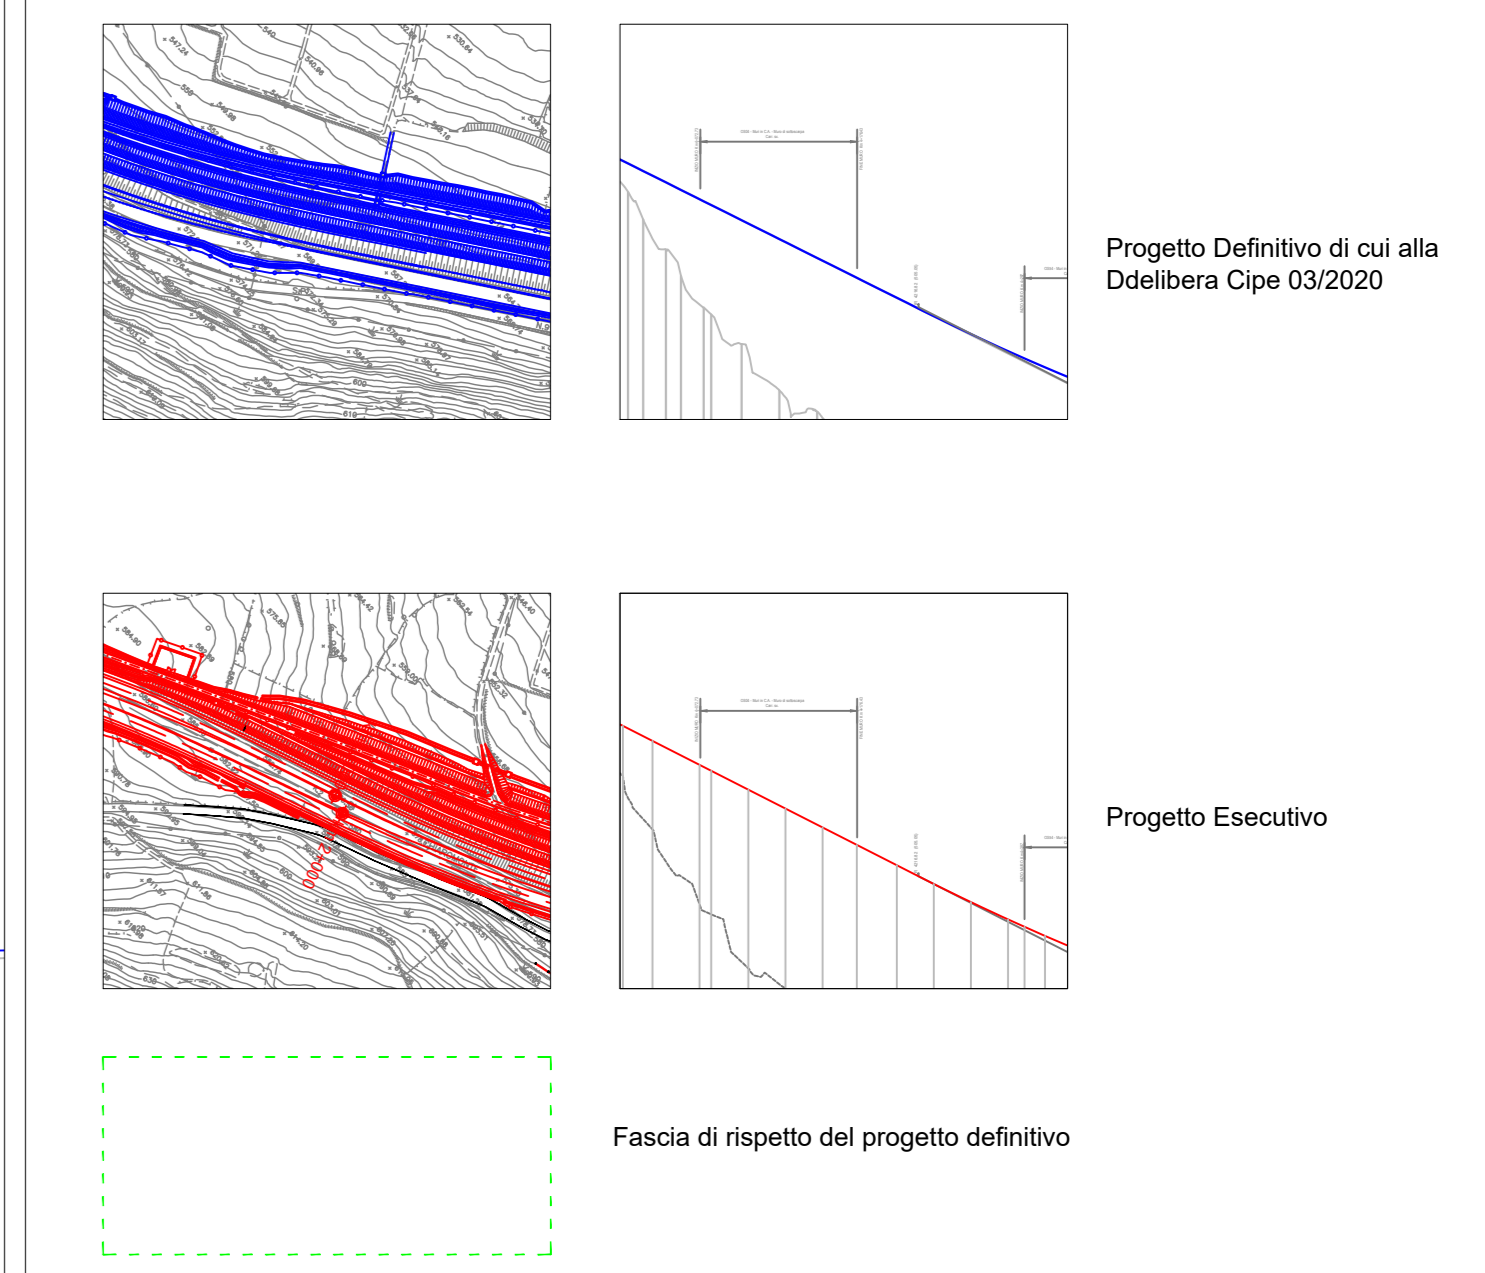

Varianti art.169 Decreto Legislativo 162/2006

- Var. 1.1** L1.RG.03 Ricicatura viabilità secondaria, prog. 1+345
- Var. 1.2** L1.RG.02 Ricicatura viabilità secondaria, prog. 1+500
- Var. 1.3** L1.RG.02 Fosso di guardia, prog. 1+075
- Var. 1.4** L1.CH.02 Inserimento viabilità secondaria SEC.14 BIS, prog. 8+425
- Var. 1.5** L1.CH.04 Fosso di guardia, prog. 1+12+250

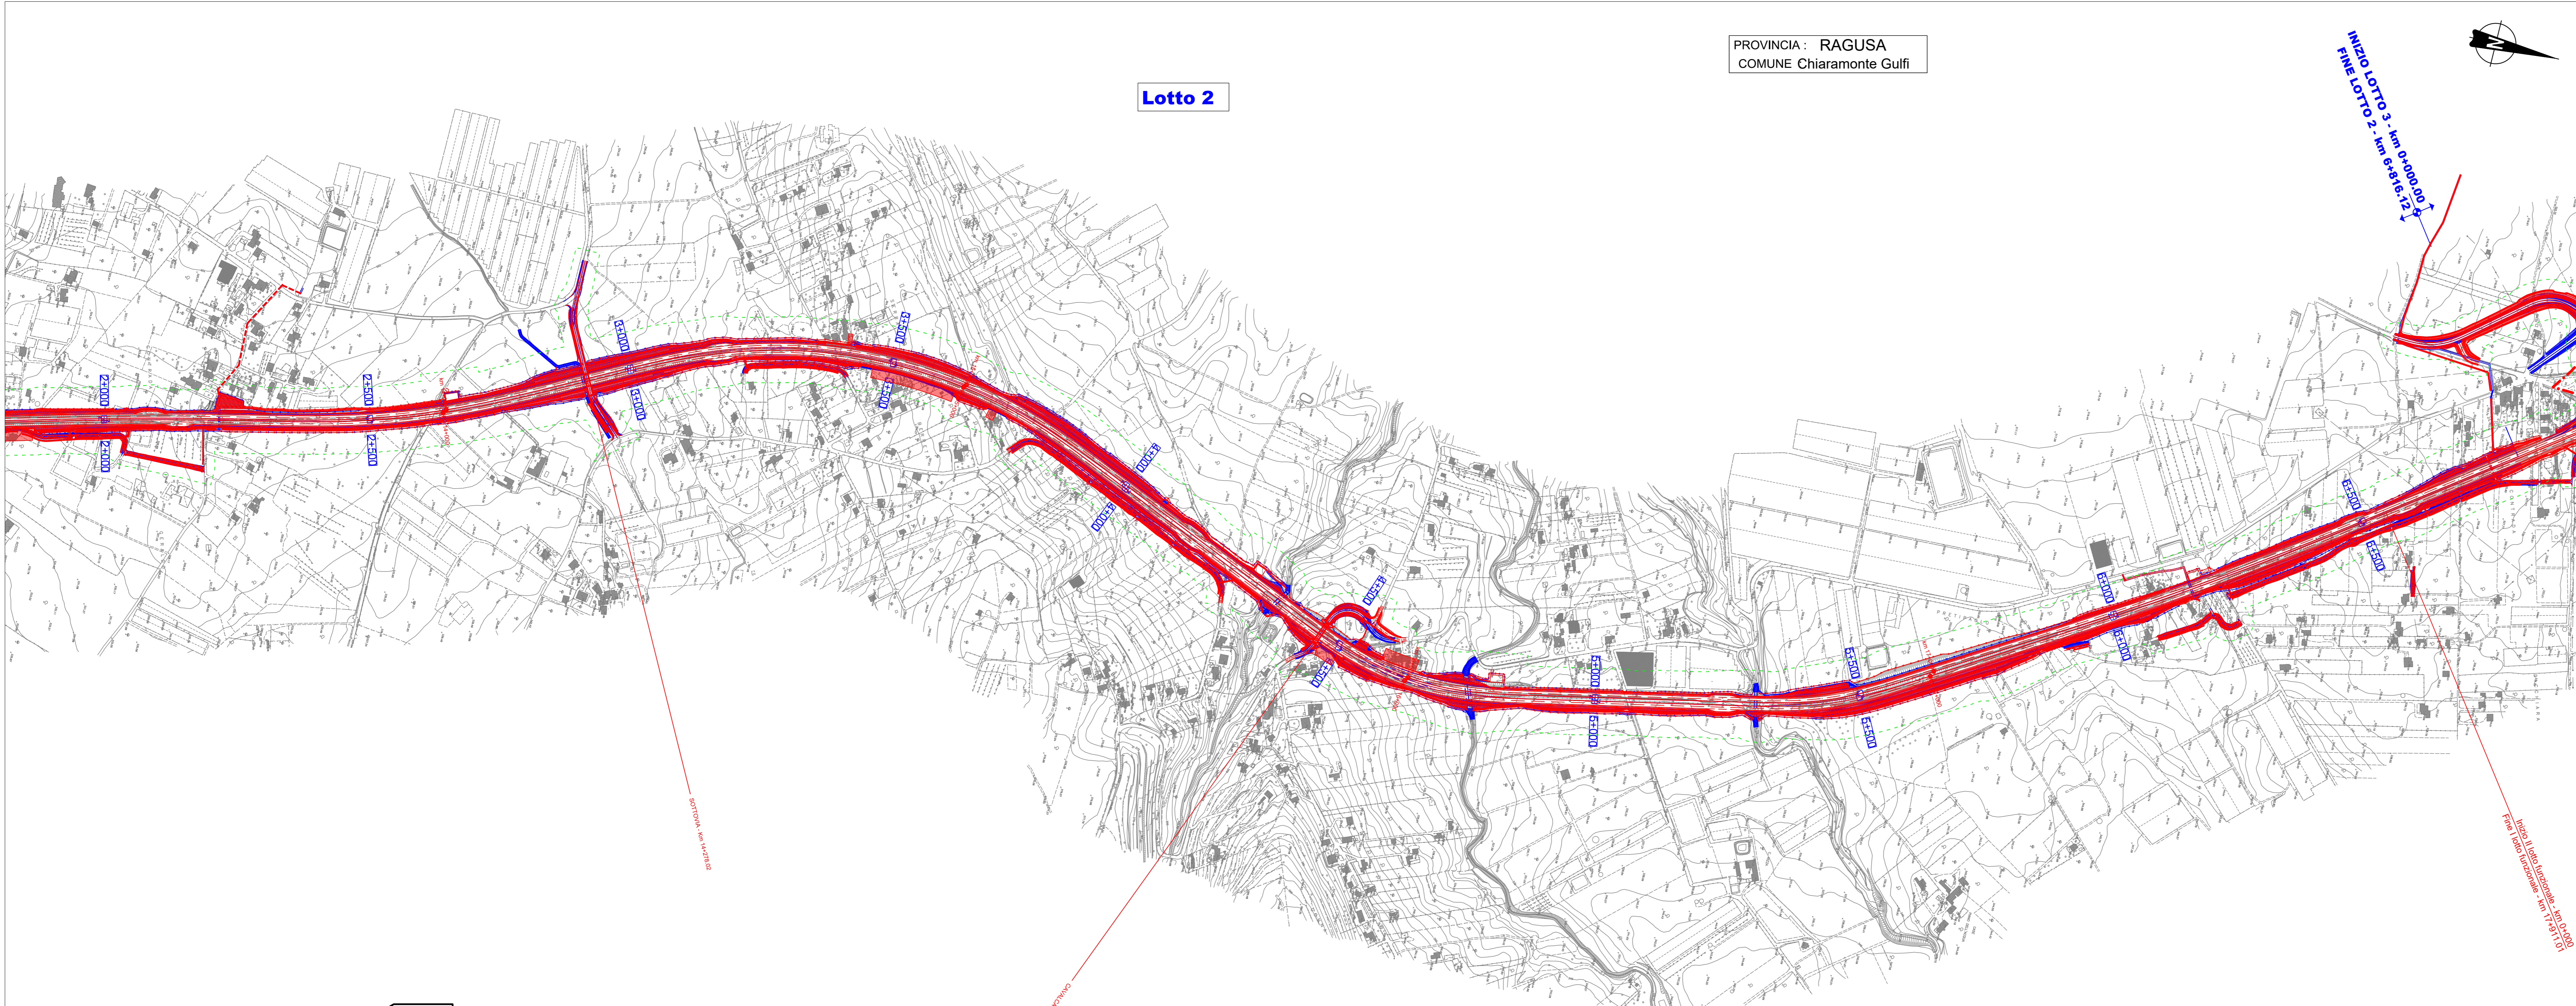

sanas
GRUPPO FS ITALIANE

Direzione Progettazione e Realizzazione Lavori

ITINERARIO RAGUSA-CATANIA
Collegamento viario compreso tra lo Svincolo della S.S. 514 "di Chiamonte" con la S.S. 115 e lo Svincolo della S.S. 194 "Ragusana"
LOTTO 1 - Dallo svincolo n. 1 sulla S.S. 115 (compreso) allo svincolo n. 3 sulla S.P. 5 (escluso)

PROGETTO ESECUTIVO COD. **PA895**

PROGETTAZIONE: ATI SINTAGMA - GP INGEGNERIA - COOPROGETTI - GDG - ICARIA - OMNISERVICE

PROGETTISTA RESPONSABILE DELL'INTEGRAZIONE DELLE PRESTAZIONI SPECIFICAZIONE:
Dot. Ing. Mario Granieri
Ordine degli Ingegneri della Prov. di Perugia n° 4351

GRUPPO DI PROGETTAZIONE:
MANDATARI:
Sintagma
Mandanti:
Sintagma

IL GEOLOGO:
Dot. Geol. Marco Leonardi
Ordine dei Geologi della Regione Lazio n° 2545

IL COORDINATORE PER LA SICUREZZA IN FASI DI PROGETTAZIONE:
Dot. Ing. Ambrogio Signorini
Ordine degli Ingegneri della Provincia di Roma n° 435111

VISTO IL RESPONSABILE DEL PROCEDIMENTO
Dot. Ing. Luigi Mupo

IL RESPONSABILE DI PROGETTO:
Dot. Ing. Mario Granieri
Ordine degli Ingegneri della Provincia di Perugia n° 4351

ELABORATI GENERALI - LOTTO 1
VARIANTI ART. 169 D.Lgs 163/2006
Plano-profilo di raffronto tra Progetto Definitivo e Progetto Esecutivo - 4/4

CODICE PROGETTO	LV. PROJ.	N. PROJ.	ITER/COGNOME/PFAC	REVISIONE	SCALA:
LQ408Z	E	2101	T01EG02GENPF04	C	1:5000/1:500
D					
C	Revisione a seguito istruttoria ANAS			Ottobre 2021	A. Signorini / G. Galbucci / M. Granieri
B	Revisione a seguito istruttoria ANAS			Settembre 2021	A. Signorini / G. Galbucci / M. Granieri
A	EMMISSIONE			GIUGNO 2021	A. Signorini / G. Galbucci / M. Granieri
REV.	DESCRIZIONE	DATA	REDATTO	VERIFICATO	APPROVATO

RAGUSA

CATANIA