


PROVINCIA : RAGUSA
COMUNE : Comiso

Lotto 1

PROVINCIA : RAGUSA
COMUNE : Ragusa

CATANIA

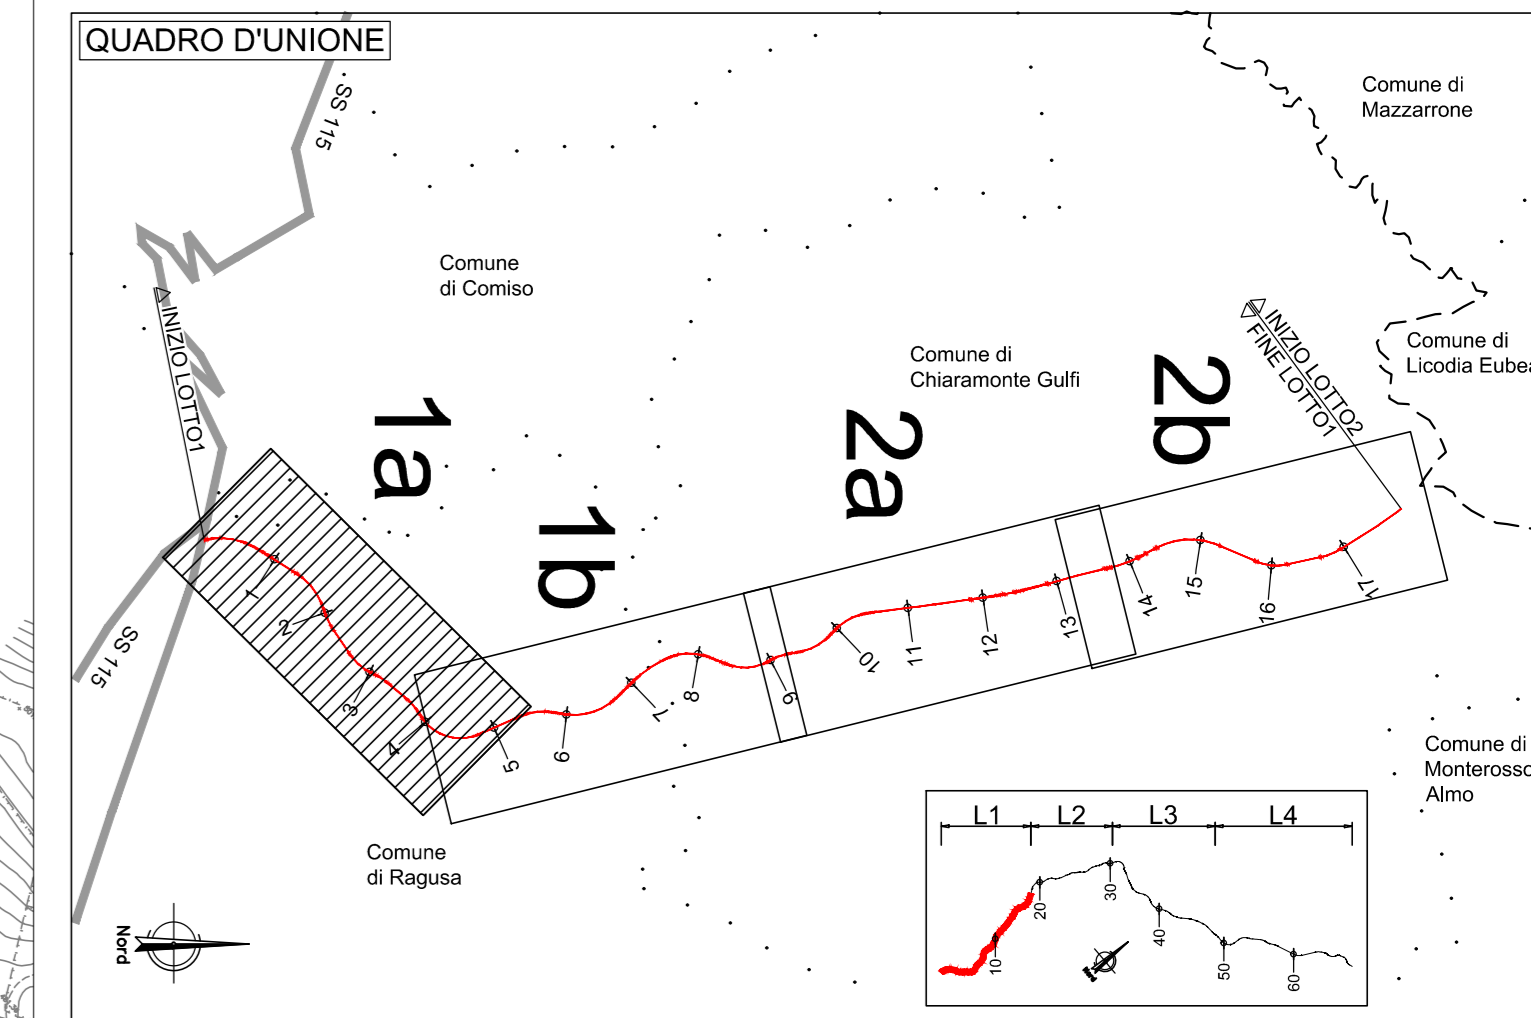


LEGENDA

- PROGETTO DEFINITIVO (Blue line)
- INTEGRAZIONI AL PROGETTO DEFINITIVO IN FASE ENDOPROCEDIMENTALE (Green line)
- PROGETTO ESECUTIVO (Red line)

FASCIA DI RISPETTO PD (Blue shaded area) FASCIA DI RISPETTO PE (Red shaded area)

Progetto Definitivo approvato con delibera CIPE n.17/2020

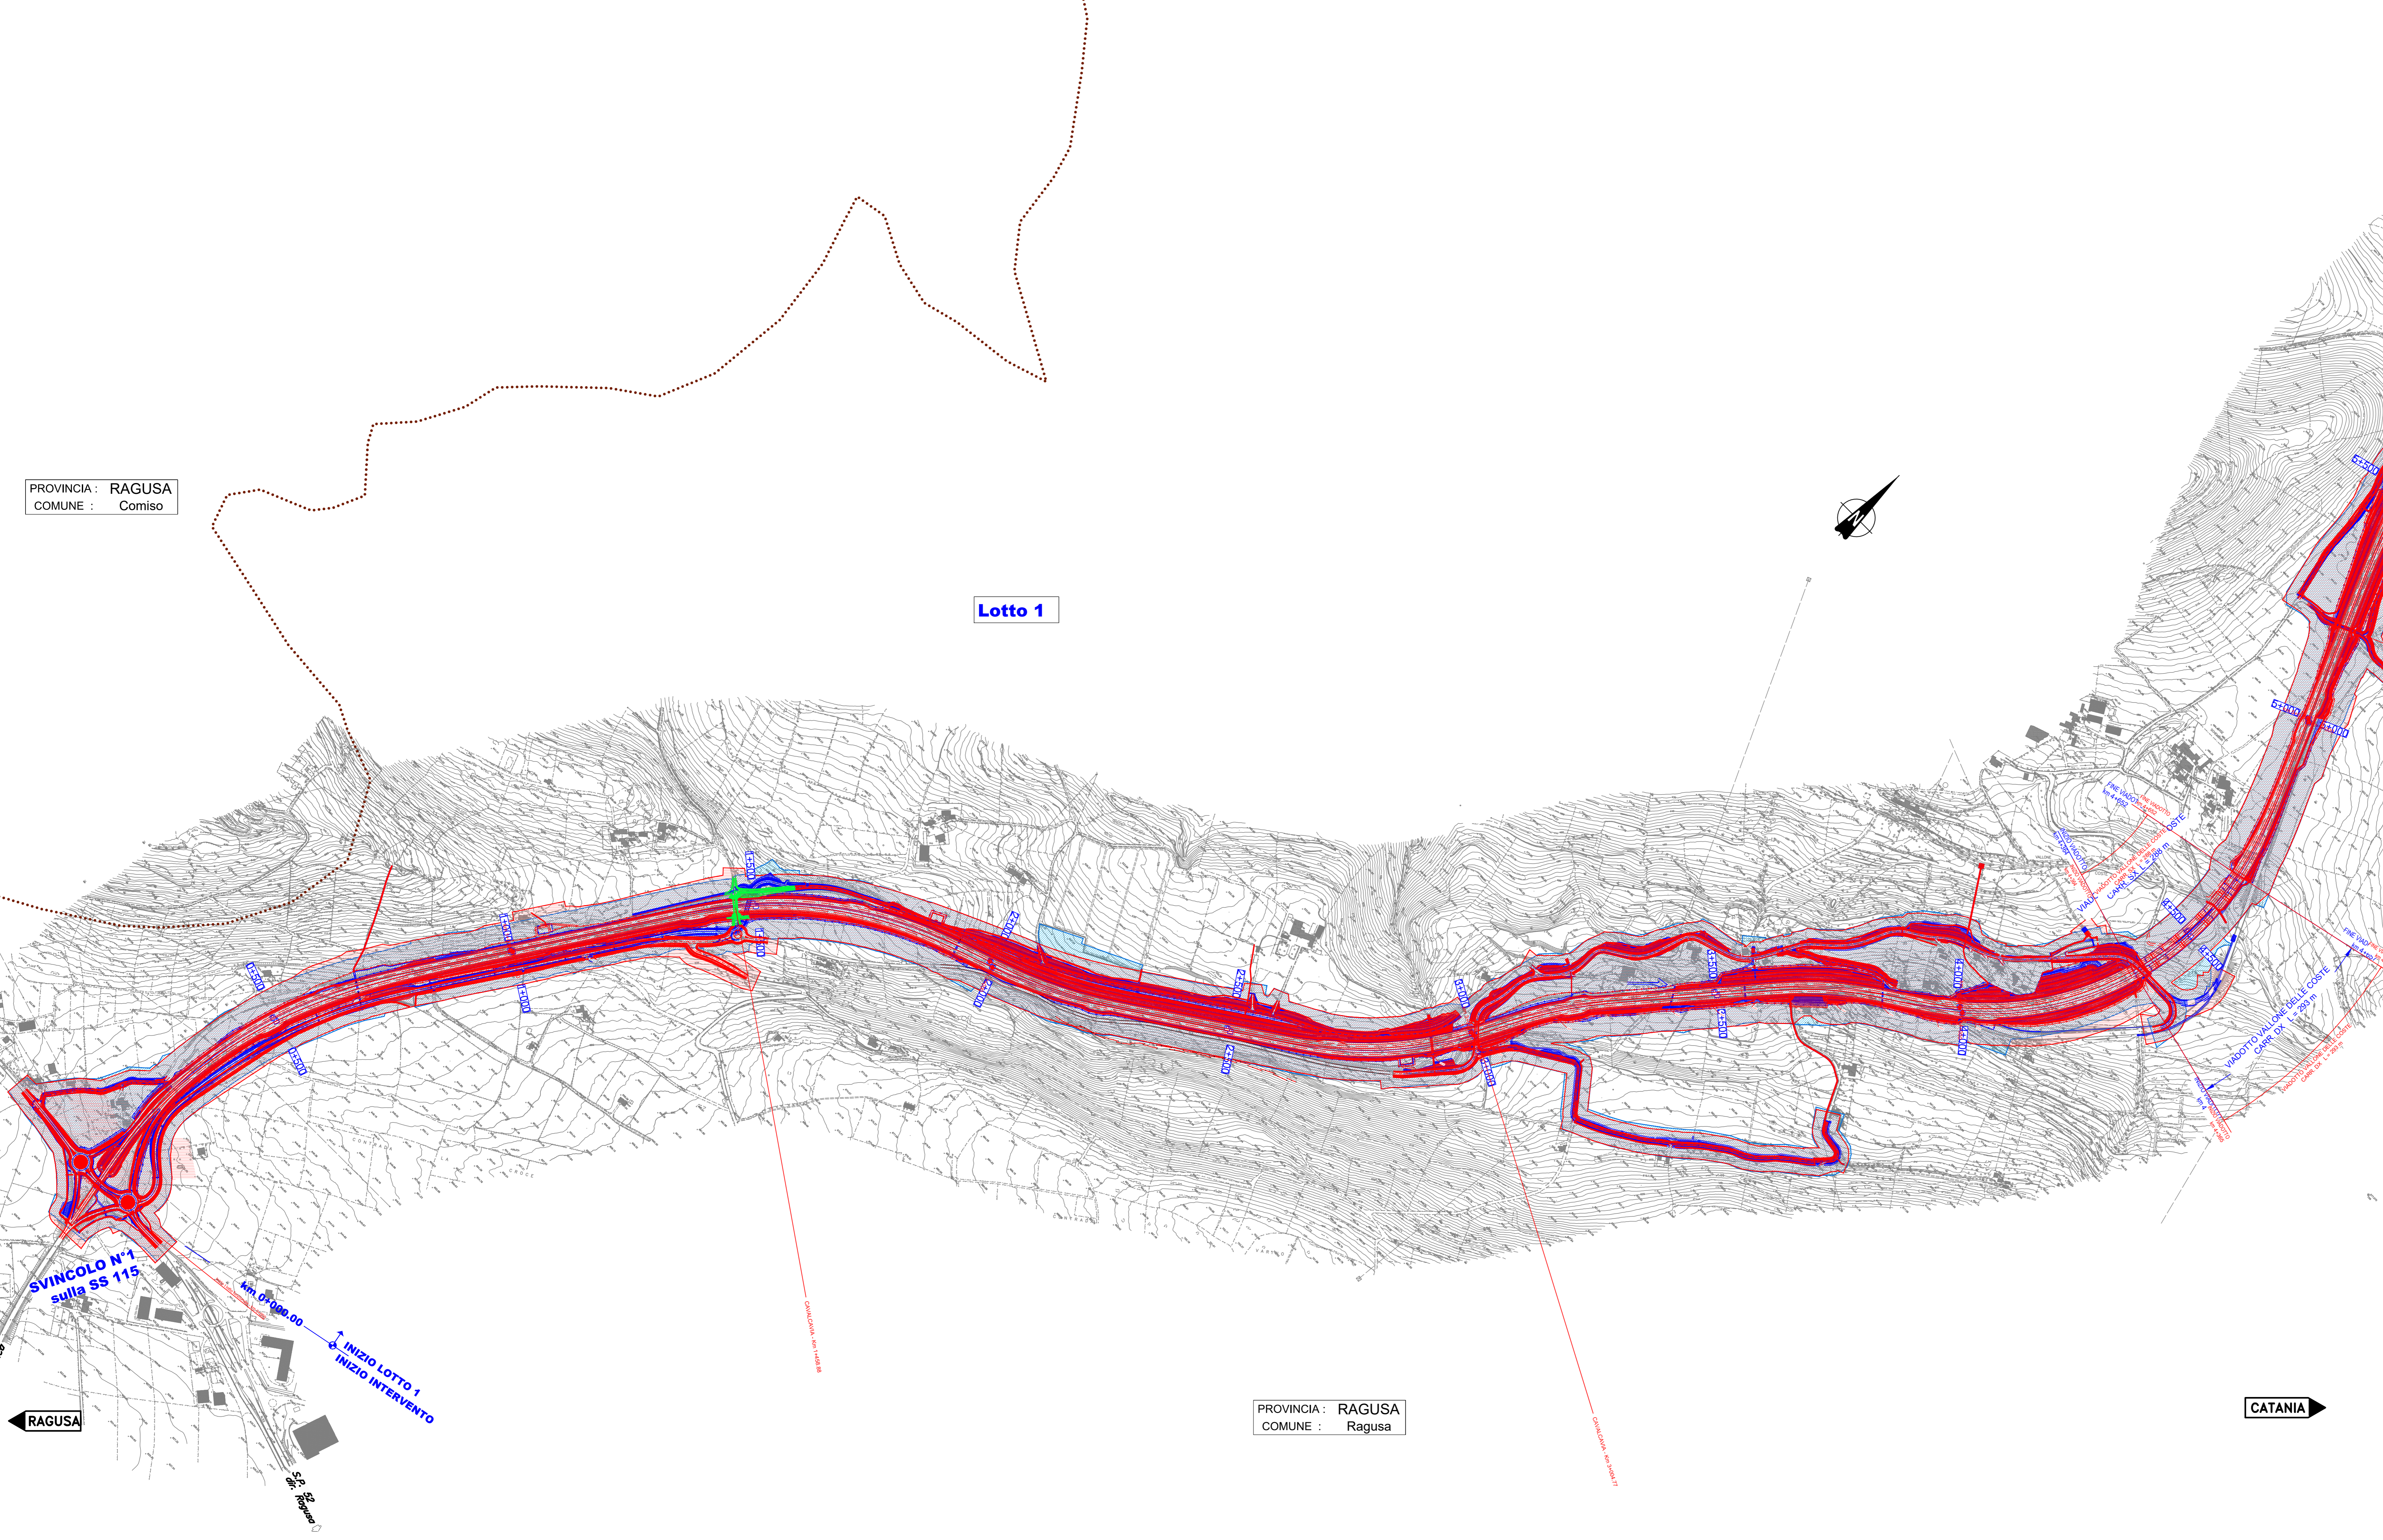

sanas
GRUPPO FS ITALIANE
Direzione Progettazione e Realizzazione Lavori

ITINERARIO RAGUSA-CATANIA
Collegamento viario compreso tra lo Svincolo della S.S. 514 "di Chiaramonte" della S.S. 115 e lo Svincolo della S.S. 194 "Ragusana"
LOTTO 1 - Dallo svincolo n. 1 sulla S.S. 115 (compreso) allo svincolo n. 3 sulla S.P. 5 (escluso)

PROGETTO ESECUTIVO COD. PA895

PROGETTAZIONE: ATI SINTAGMA - GP INGEGNERIA - COOPROGETTI - GDG - ICARIA - OMNISERVICE

PROGETTISTA RESPONSABILE DELL'INTEGRAZIONE DELLE PRESTAZIONI
SPECIFICAZIONE:
Dott. Ing. Nando Granieri
Ordine degli Ingegneri della Prov. di Perugia n° A351

GRUPPO DI PROGETTAZIONE:
MANDATARIO:
SINTAGMA
Dott. Ing. N. Granieri Dott. Ing. M. Avran
Dott. Ing. G. Scarsini Dott. Ing. P. Passarino
Dott. Ing. A. Barozzi Dott. Ing. G. Bagnato
Dott. Ing. L. Neri Dott. Ing. L. Cagnato


IL GEOLOGO:
Dott. Geol. Marco Leonardi
Ordine dei Geologi della Regione Lazio n° 1541

IL COORDINATORE PER LA SICUREZZA IN FASI DI PROGETTAZIONE:
Dott. Ing. Ambrogio Signorelli
Ordine degli Ingegneri della Provincia di Roma n° A35111

IL RESPONSABILE DEL PROCEDIMENTO:
Dott. Ing. Luigi Mupo

IL RESPONSABILE DI PROGETTO:
Dott. Ing. Nando Granieri
Ordine degli Ingegneri della Provincia di Perugia n° A351

ELABORATI GENERALI - LOTTO 1
PIANIFICAZIONE URBANISTICA
Corografia generale di insieme:
Confronto PD/Varianti Localizzate/Varianti non localizzate - Tav. 1 di 4

CODICE PROGETTO	NUM. FILE	REVISIONE	SCALA:
PROGETTO LQ408Z E 2101	FILE T01EG05GENPLO1	A	1:5000
D			
C			
B			
A			
EMISSIONE	GIUGNO 2021	DIRETTORE	CONF. OMNISERV
REV.	DESCRIZIONE	DATA	REDATTO VERIFICATO APPROVATO