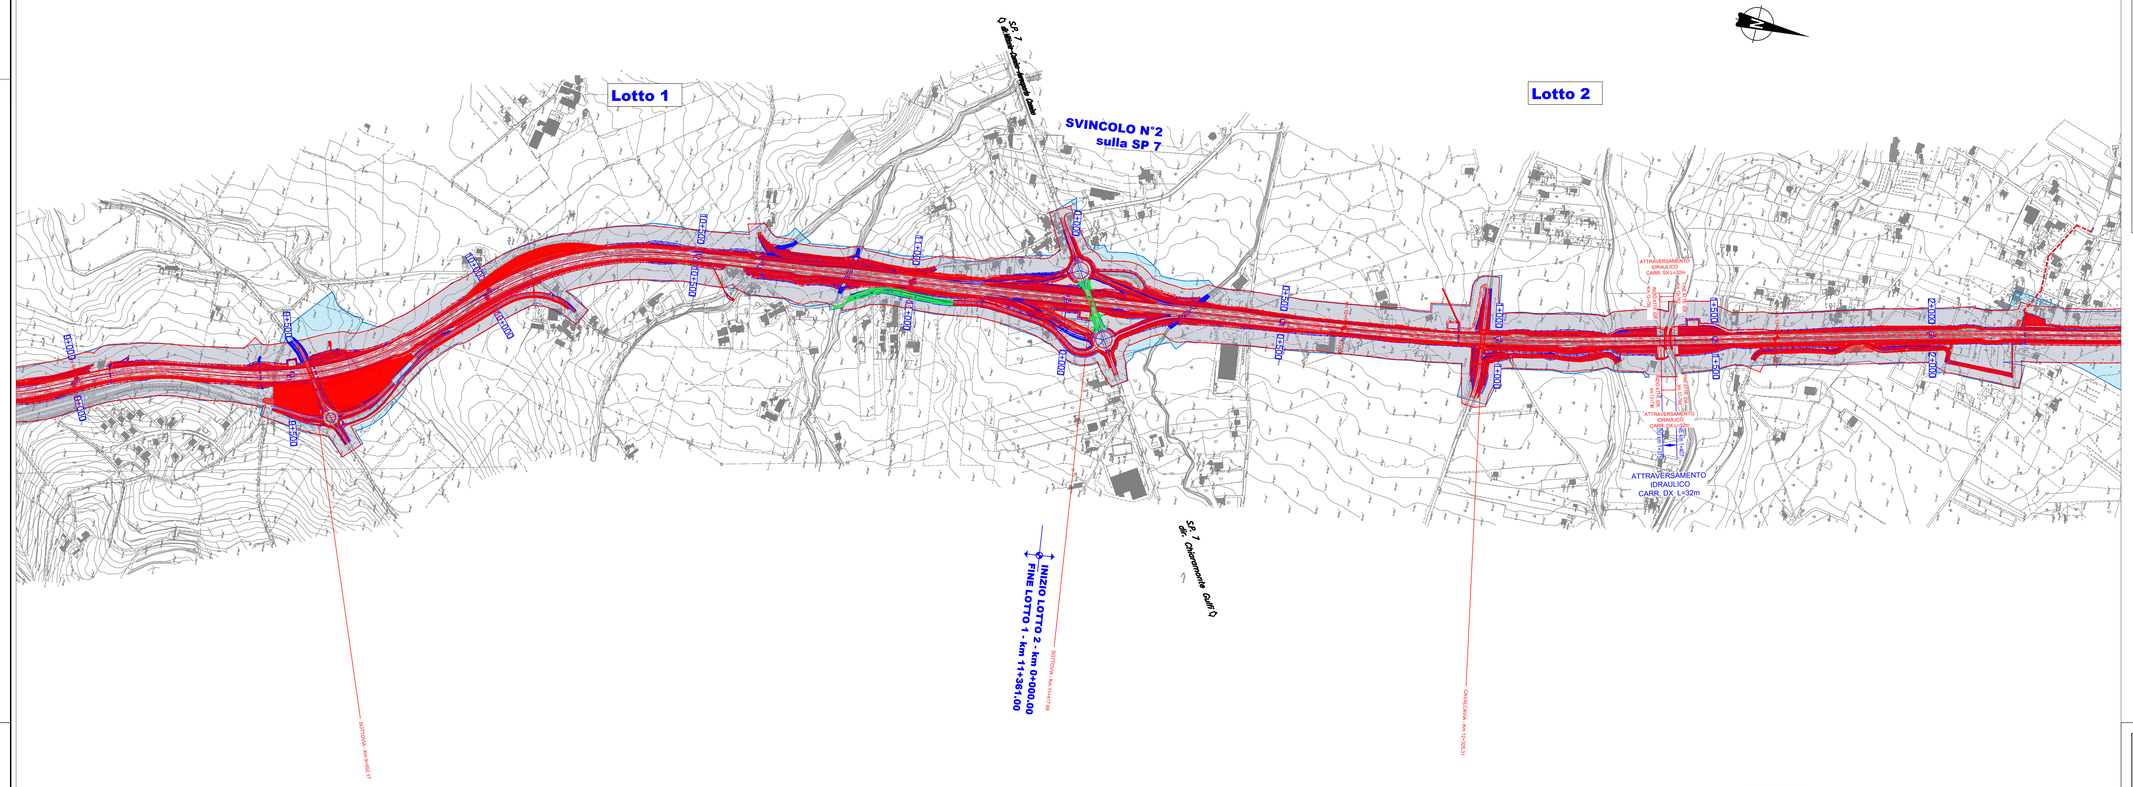

QUADRO D'UNIONE

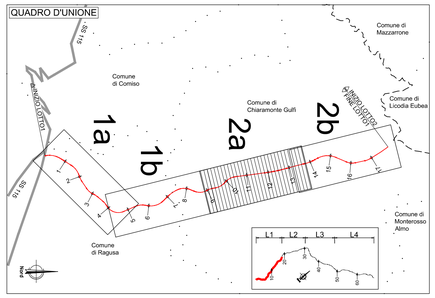

LEGENDA

- PROGETTO DEFINITIVO
- INTEGRAZIONI AL PROGETTO DEFINITIVO IN FASE ENDOPROCEDIMENTALE

Progetto Definitivo approvato con delibera CIPE n.1/2020

- PROGETTO ESECUTIVO
- FASCIA DI RISPETTO PD
- FASCIA DI RISPETTO PE

anas
GRUPPO FS ITALIANE

Direzione Progettazione e Realizzazione Lavori

ITINERARIO RAGUSA-CATANIA

Collegamento viario compreso tra lo Svincolo della S.S. 514 "di Chiaramonte" con la S.S. 115 e lo Svincolo della S.S. 194 "Ragusana"

LOTTO 1 - Dallo svincolo n. 1 sulla S.S. 115 (compreso) allo svincolo n. 3 sulla S.P. 5 (escluso)

PROGETTO ESECUTIVO

COD. PA895

PROGETTAZIONE: ATI SINTAGMA - GP INGEGNERIA - COOPROGETTI -GDG - ICARIA - OMNISERVICE

PROGETTISTA RESPONSABILE DELL'INTEGRAZIONE DELLE PRESTAZIONI SPECIALISTICHE:
Dott. Ing. Nando Granieri
Ordine degli Ingegneri della Prov. di Perugia n° A351

ORDINE DELLA PROVINCIA DI PERUGIA
Dottore Ingegnere
DOTTORE INGEGNERE
NANDO GRANIERI
SETTORE CIVILE E AMBIENTALE
SETTORE INDUSTRIALE
SETTORE DELL'INFORMAZIONE

IL GEOLOGO:
Dott. Geol. Marco Leonardi
Ordine dei Geologi della Regione Lazio n° 1541

IL COORDINATORE PER LA SICUREZZA IN FASE DI PROGETTAZIONE:
Dott. Ing. Ambrogio Signorelli
Ordine degli Ingegneri della Provincia di Roma n° A35111

VISTO IL RESPONSABILE DEL PROCEDIMENTO
Dott. Ing. Luigi Mupo

IL GRUPPO DI PROGETTAZIONE:

MANDATARIA:
Sintagma
Dott. Ing. N.Granieri — Dott. Ing. M.Abrami
Dott. Ing. A.Petrucci — Dott. Ing. G.Domenico
Dott. Ing. V. Truffini — Dott. Ing. M.Brugatti Botta
Dott. Arch. A.Bracchini — Dott. Ing. L.Gagliardini
Dott. Ing. L.Nani — Dott. Geol. G.Ceraulgini

MANDANTI:
GP INGEGNERIA
Dott. Ing. G.Guiducci — Dott. Ing. G.Lodivello
Dott. Ing. A.Signorelli — Dott. Arch. G.Guastella
Dott. Ing. M.Bernardini — Dott. Ing. A.Gentile
Dott. Ing. A.Bava — Dott. Ing. G.Parente
COOPROGETTI
Dott. Arch. E.A.E.Crimi — Dott. Ing. L.Ragnacci
Dott. Ing. M.Parrilli — Dott. Arch. A.Strati
Dott. Arch. P.Chiarelli — Archeol. M.G.Liseno
GEOTECHNICAL DESIGN GROUP
Dott. Ing. D.Carbonari — Dott. Ing. F.Aiwi
Dott. Ing. A.Pascuzzi — Dott. Ing. A.Salvemini
Dott. Ing. C.Consorti
ICARIA società di ingegneria
Dott. Ing. V.Rotisciani — Dott. Ing. G.Verre Supplizi
Dott. Ing. G.Puli — Dott. Ing. V.Piunno
Dott. Ing. F.Macchioni — Geom. C.Sugaroni
OMNISERVICE INGEGNERIA
Dott. Ing. P.Agnello

IL RESPONSABILE DI PROGETTO:
ORDINE DEGLI INGEGNERI DELLA PROVINCIA DI PERUGIA
DOTTORE INGEGNERE
N. Sez. A 1 Sez. B
NANDO GRANIERI

ELABORATI GENERALI - LOTTO 1
PIANIFICAZIONE URBANISTICA
Corografia generale di insieme:
Confronto PD/Varianti Localizzate/Varianti non localizzate - Tav. 3 di 4

CODICE PROGETTO (PROGETTO / LIV. PROG. / N. PROG.)	NOME FILE T01EG05GENPL03A (CODICE ELAB.)	REVISIONE	SCALA:
LO408Z E 2101	T01EG05GENPL03	A	1:5000

REV.	DESCRIZIONE	DATA	REDATTO	VERIFICATO	APPROVATO
D					
C					
B					
A	EMISSIONE	GIUGNO 2021	GHIRELLI	CRIMI	GRANIERI