


PIANTA FONDAZIONI E SPALLE IMPALCATO

Scala 1:100

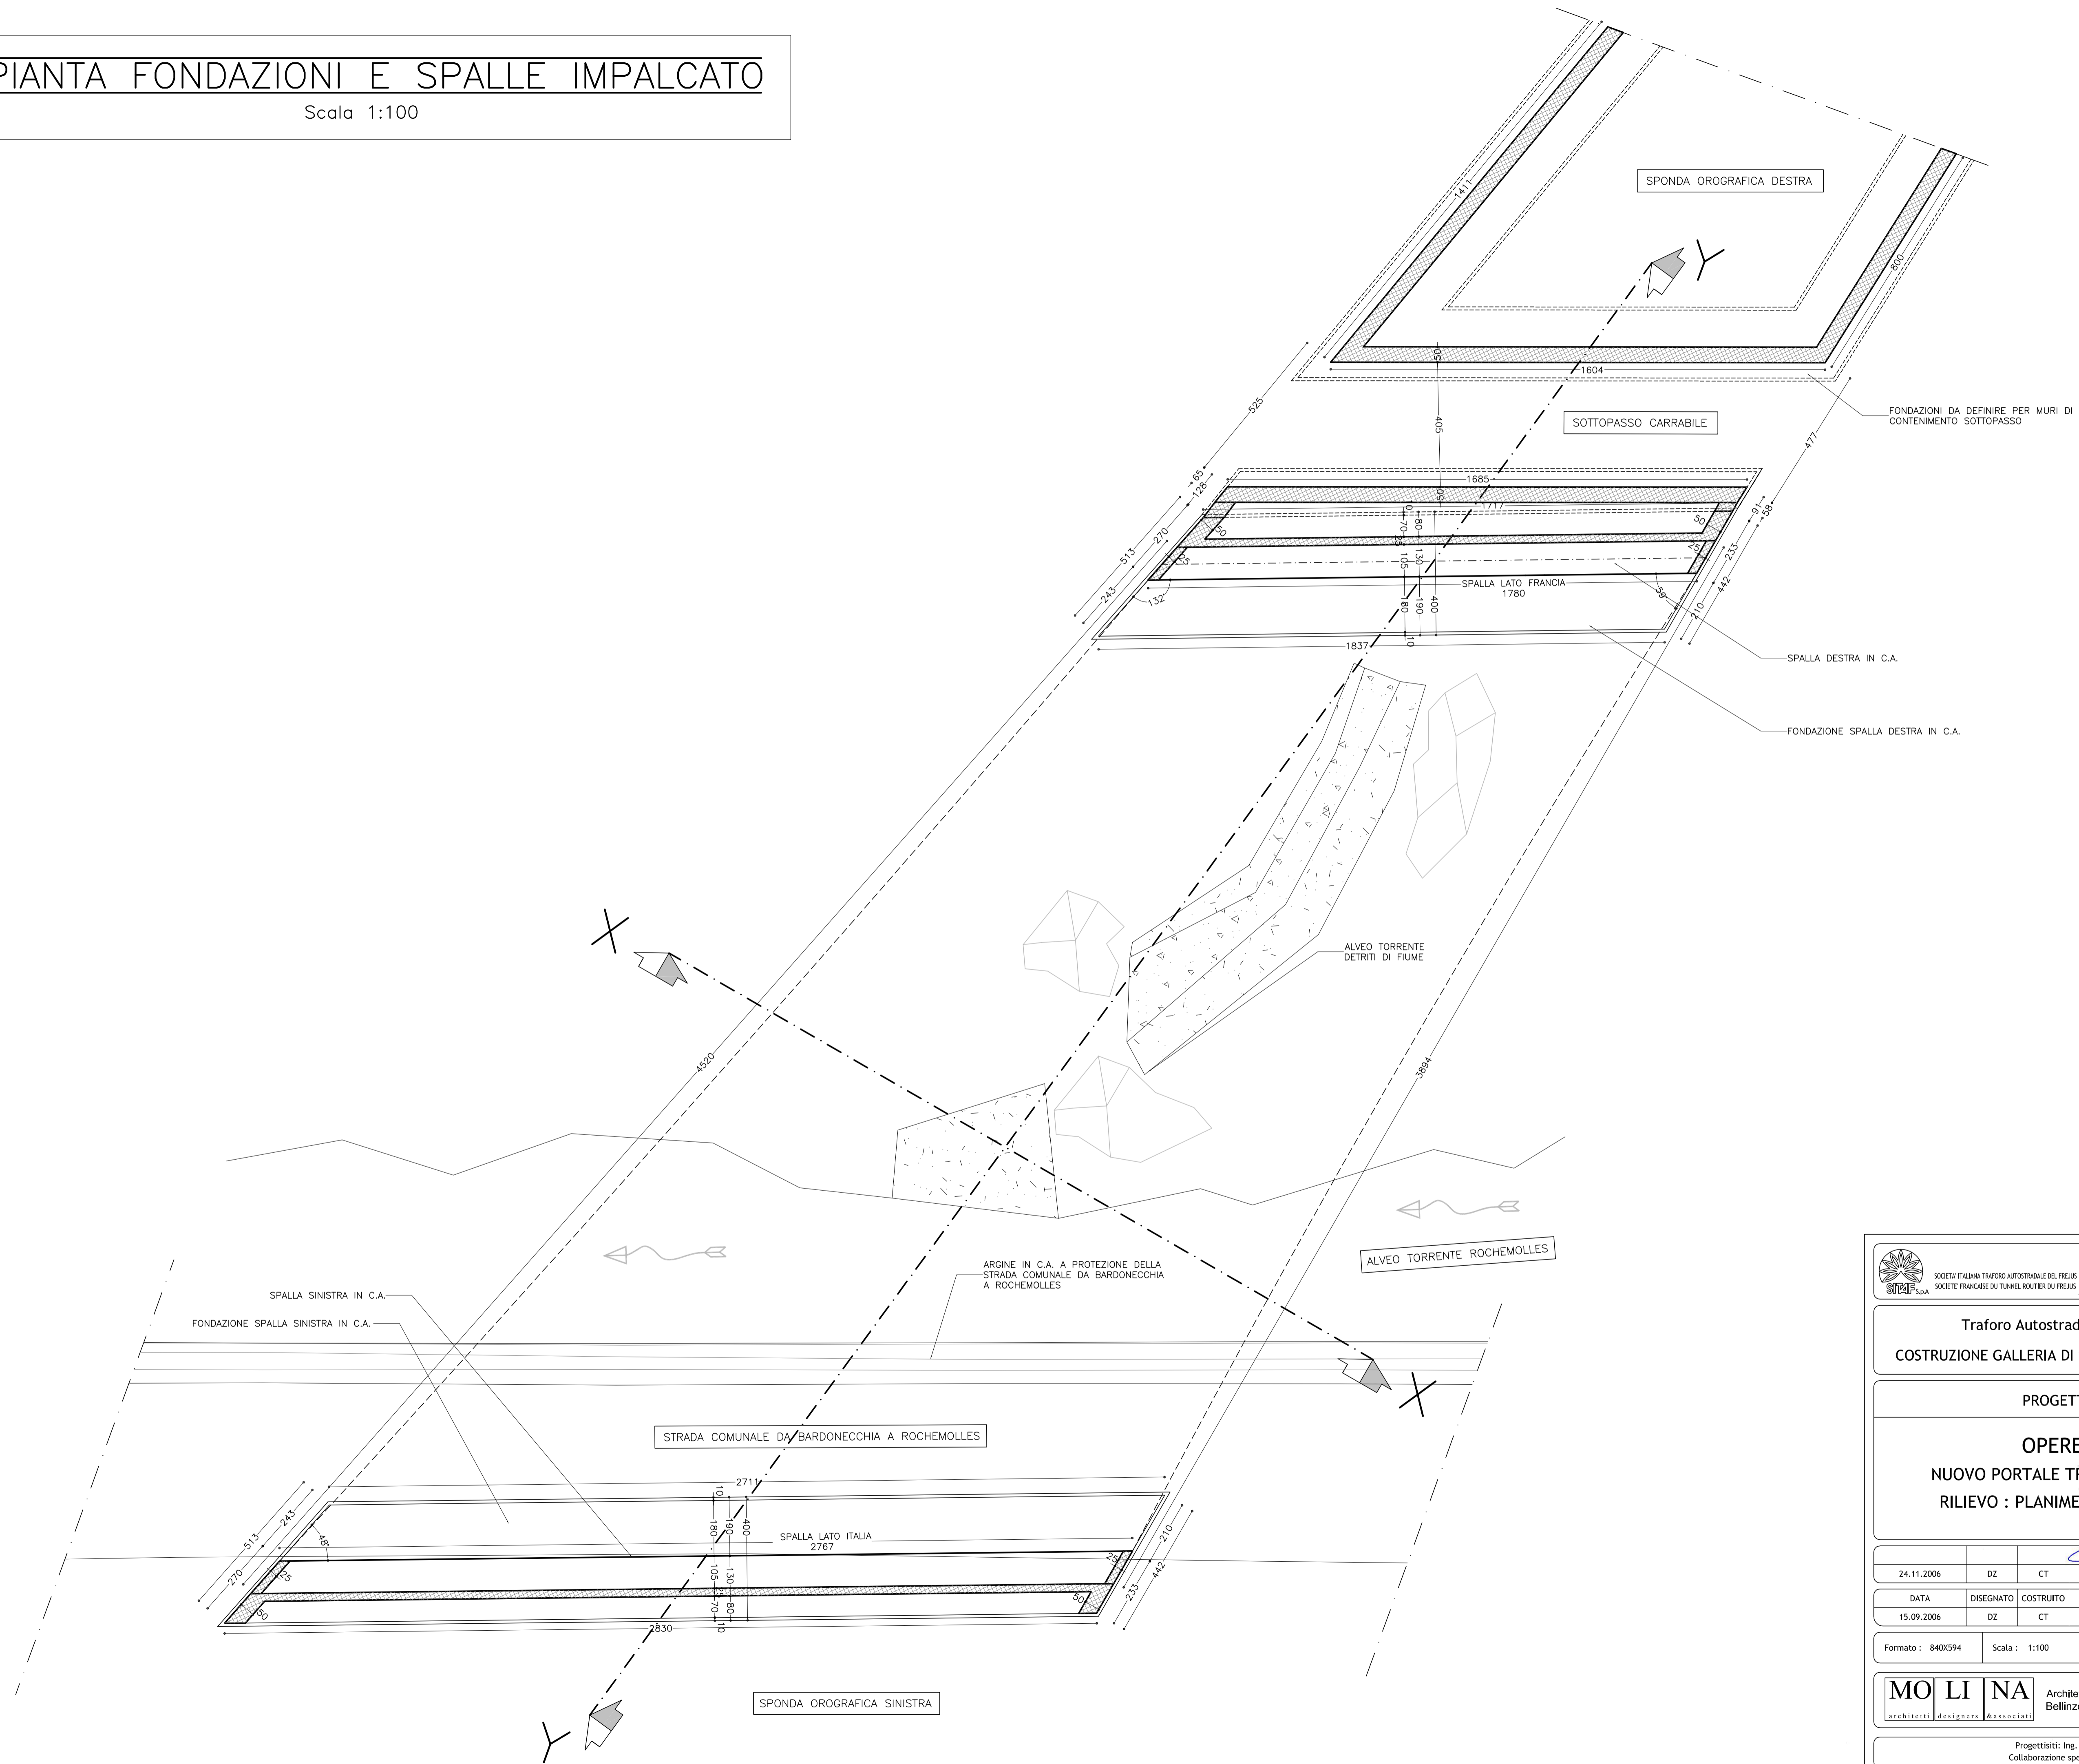

| | | | | | |
|--|---------------|---|-----|----------------------------------|--------|
| | | | | | |
| SOCIETA' ITALIANA TRAFORO AUTOSTRADALE DEL FREJUS / SOCIETE FRANCAISE DU TUNNEL ROUTIER DU FREJUS | | | | | |
| Traforo Autostradale del Fréjus / Tunnel Routier du Fréjus COSTRUZIONE GALLERIA DI SICUREZZA / CONSTRUCTION GALERIE DE SECURITE | | | | | |
| PROGETTO DEFINITIVO 2006 / PROJET 2006 | | | | | |
| OPERE ESTERNE LATO ITALIA NUOVO PORTALE TRAFORO CON ALLARGAMENTO VIADOTTO RILIEVO : PLANIMETRIA FONDAZIONI E SPALLE IMPALCATO | | | | | |
| 24.11.2006 | DZ | CT | MO | Nome file : 6145.2-P-352A.dwg | B A |
| 15.09.2006 | DZ | CT | MO | Nome file : 6145.2-P-352A.dwg | A |
| Formato : 840x594 | Scala : 1:100 | No. | No. | No. Com. | |
| | | Architetti & Designers Bellinzona - Svizzera | | | |
| Progettisti: Ing. Andrea Mordasini, Dott. Ing. Marco Russo - Lombardi SA Collaborazione specialistica: Arch. Renzo Molina, Dott. Ing. Corrado Trasino | | | | | |