


PIANTA INTRADOSSO IMPALCATO

Scala 1:100

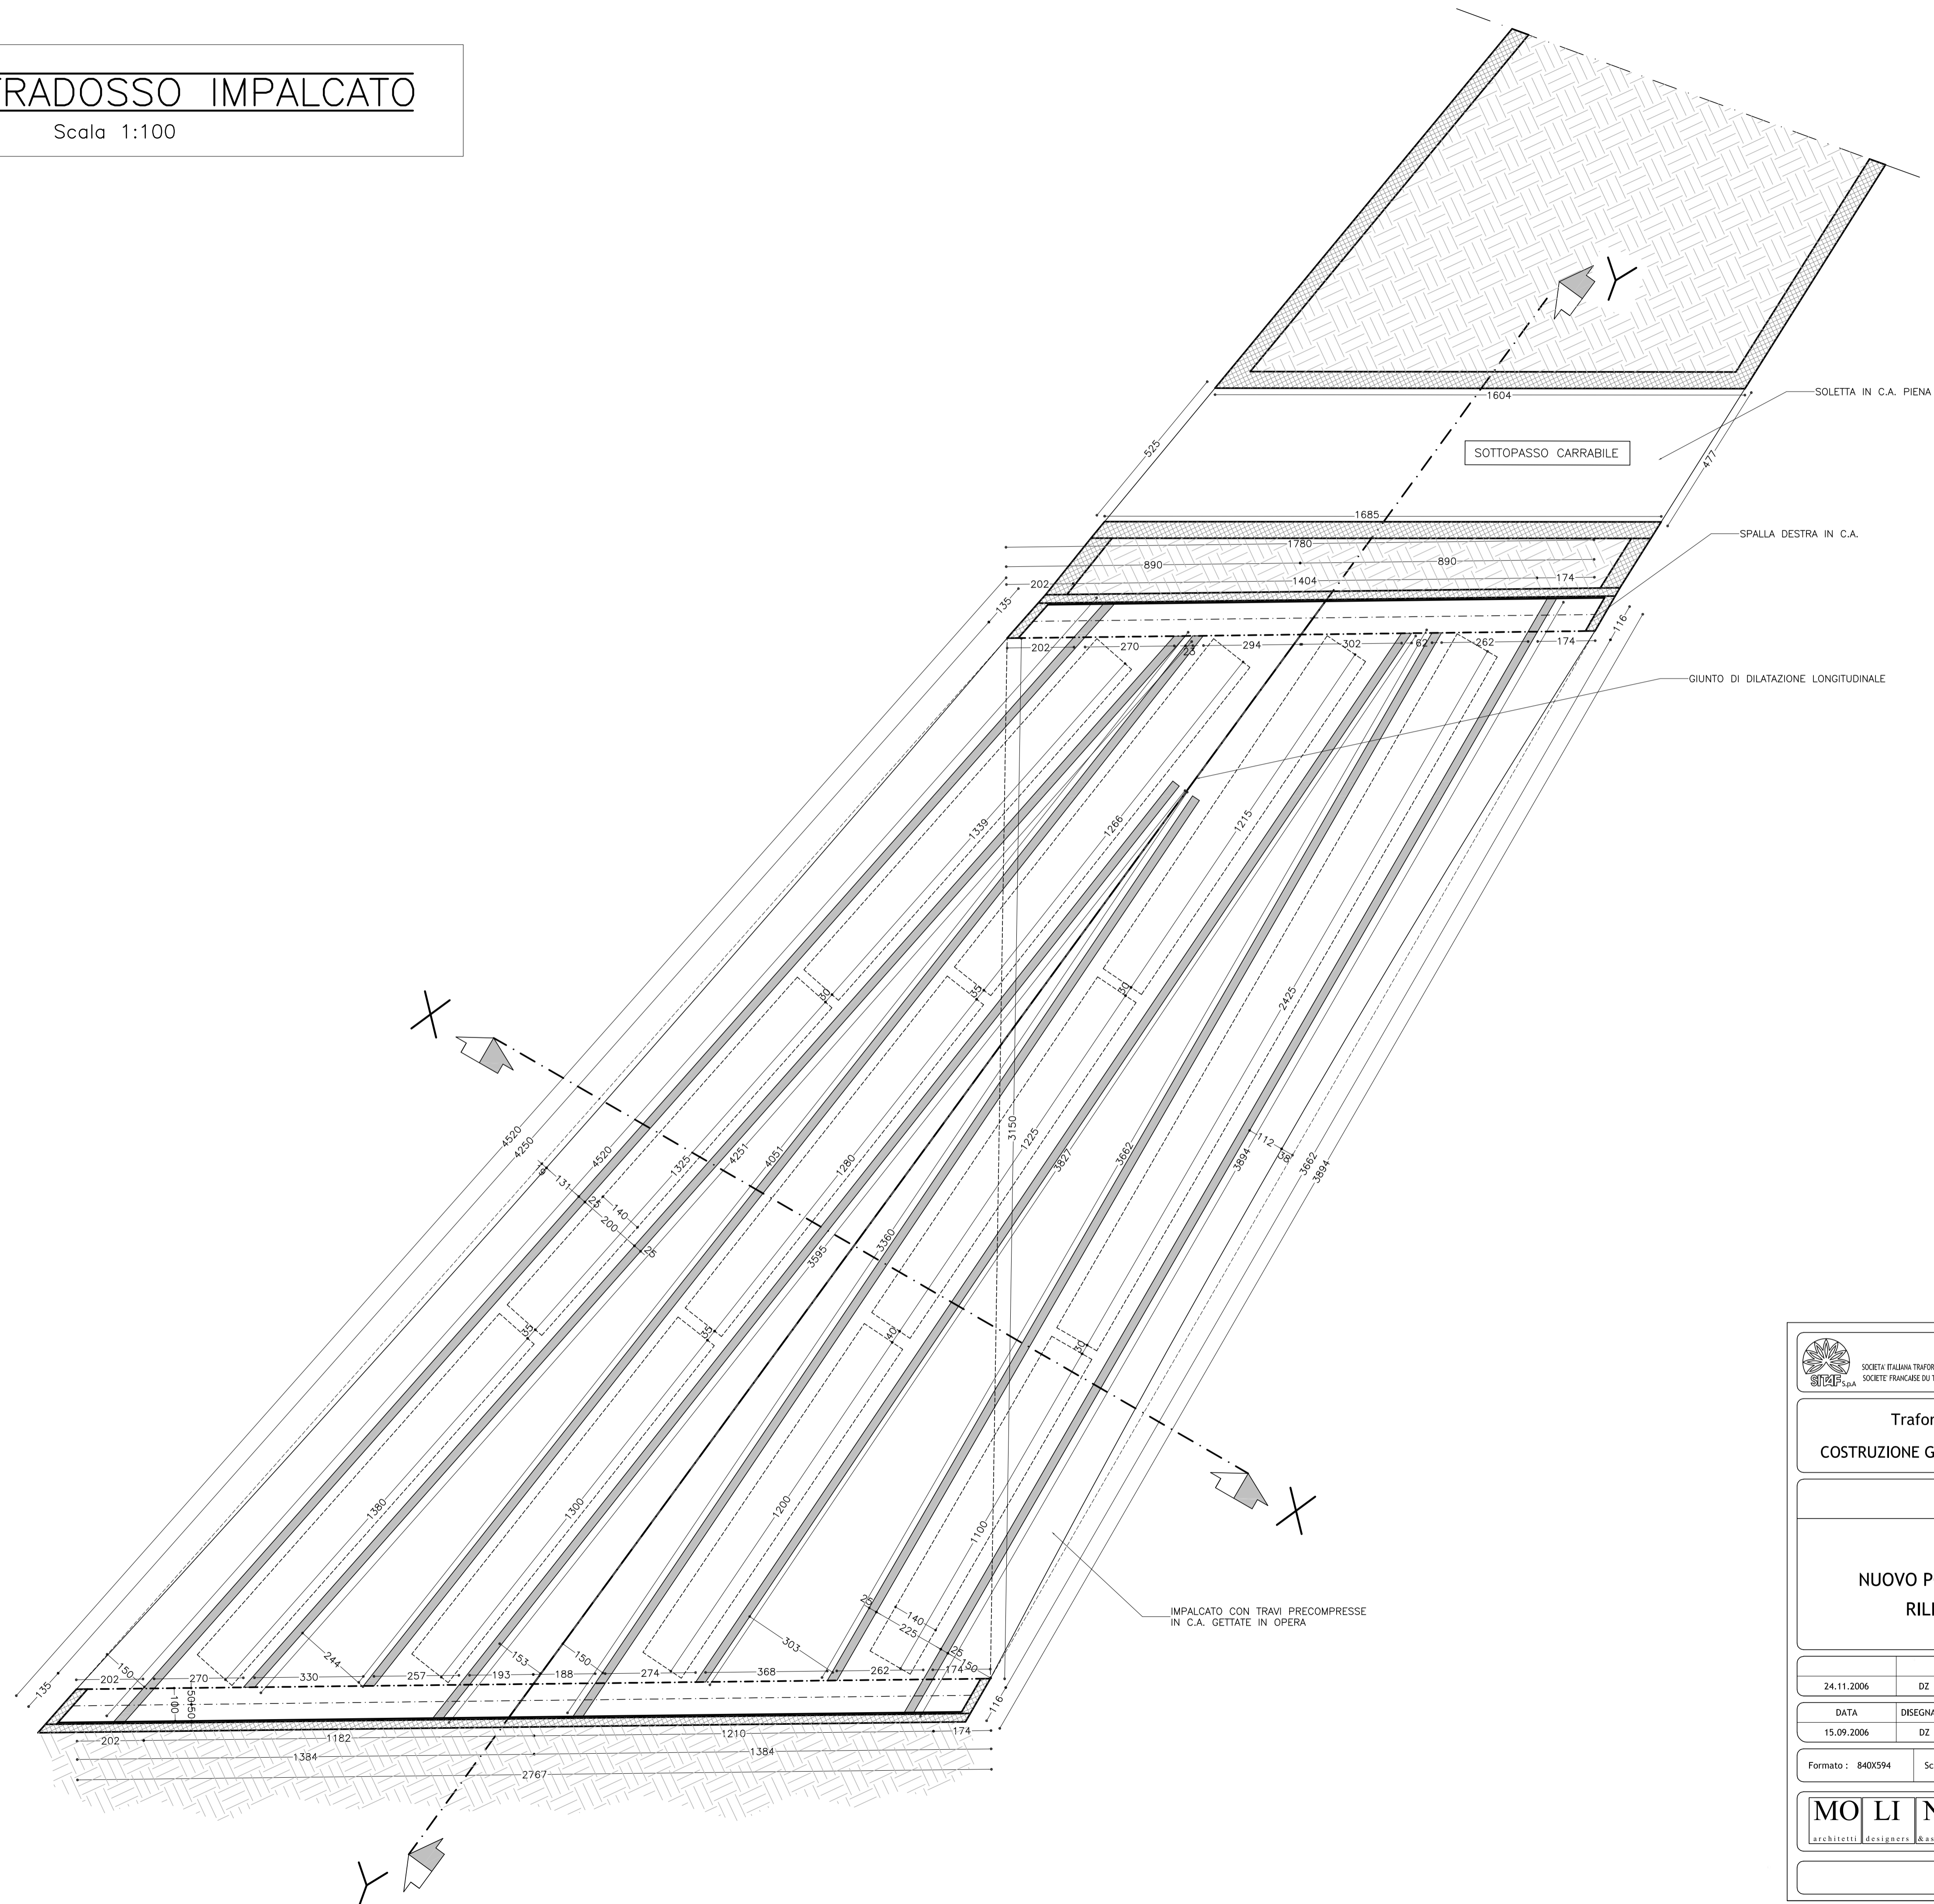

SOCIETA' ITALIANA TRAFORO AUTOSTRADALE DEL FREJUS / SOCIETE FRANCAISE DU TUNNEL ROUTIER DU FREJUS					
Traforo Autostradale del Fréjus / Tunnel Routier du Fréjus COSTRUZIONE GALLERIA DI SICUREZZA / CONSTRUCTION GALERIE DE SECURITE					
PROGETTO DEFINITIVO 2006 / PROJET 2006					
OPERE ESTERNE LATO ITALIA NUOVO PORTALE TRAFORO CON ALLARGAMENTO VIADOTTO RILIEVO : PLANIMETRIA INTRADOSSO IMPALCATO					
24.11.2006	DZ	CT	MO	Assi	B
15.09.2006	DZ	CT	MO	6145.2-P-353A.dwg	A
Formato : 840x594	Scala : 1:100	No.	No. Com.		
		Architetti & Designers Bellinzona - Svizzera			
Progettisti: Ing. Andrea Mordasini, Dott. Ing. Marco Russo - Lombardi SA Collaborazione specialistica: Arch. Renzo Molina, Dott. Ing. Corrado Trasino					