

Contrassegno

- | | | |
|---|--|---|
| <input type="checkbox"/> Prelievo per calcestruzzi | <input type="checkbox"/> Prelievo malte | <input type="checkbox"/> Prelievo per acciai per c.a.p. |
| <input checked="" type="checkbox"/> Prelievo generico | <input type="checkbox"/> Prelievo boiaccia | <input type="checkbox"/> Prelievo per acciai per c.a. |

Ufficio _____ Lotto / Appalto TRATTA C - LOTTI 7,8

Data 9/12/2015 WBS _____
Ora _____ Opera _____
Parte d'opera _____
Provenienza materiale OSTIA NORD

Confezionati N° _____ cubi di _____ di lato _____ da rompersi a _____ giorni
Conglomerato classe Rck _____ Getto _____
Temperatura ambiente _____ Temperatura CLS _____
Impianto _____ Bolla _____
Codice Mix _____ Contenuto di aria _____
Abbassamento cono di ABRAMS: 1/5 cm _____ 4/5 cm _____

N° <u>P4 - 0,5 M P.C.</u>	spezzoni L= _____	diametro _____
N° <u>P1 - 1 M P.C.</u>	spezzoni L= _____	diametro _____
N° <u>P2 - 0,5 M P.C.</u>	spezzoni L= _____	diametro _____
N° <u>P2 - 1,5 M P.C.</u>	spezzoni L= _____	diametro _____
N° <u>P3 - 0,5 M P.C.</u>	spezzoni L= _____	diametro _____
N° <u>P3 - 1 M P.C.</u>	spezzoni L= _____	diametro _____
N° _____	spezzoni L= _____	diametro _____


Tipo materiale TERRENO IN SITU

Descrizione prelievo / Osservazioni
UBICAZIONE COME DA PLANIMETRIA ALLEGATA VERBOP-A

IL DIRETTORE LAVORI _____
DOF. ING. CORRADO COSOLO
DOF. ARCH. DOMENICO ARENA
DOF. ARCH. MIRA PALAZZINI
PAVIMENTAL SPA
DOF. ING. ALFREDO COLUCCI


Direzione Lavori	Nome <u>FRANCESCA</u>	Cognome <u>MAGNIZZI</u>	Firma <u>[Signature]</u>
Impresa esecutrice	<u>FRANCESCA</u>	<u>IANNICIELLO</u>	<u>[Signature]</u>
Laboratorio	_____	_____	_____

PARCHEGGIO SCAMBIATORE DI OSMANNORO

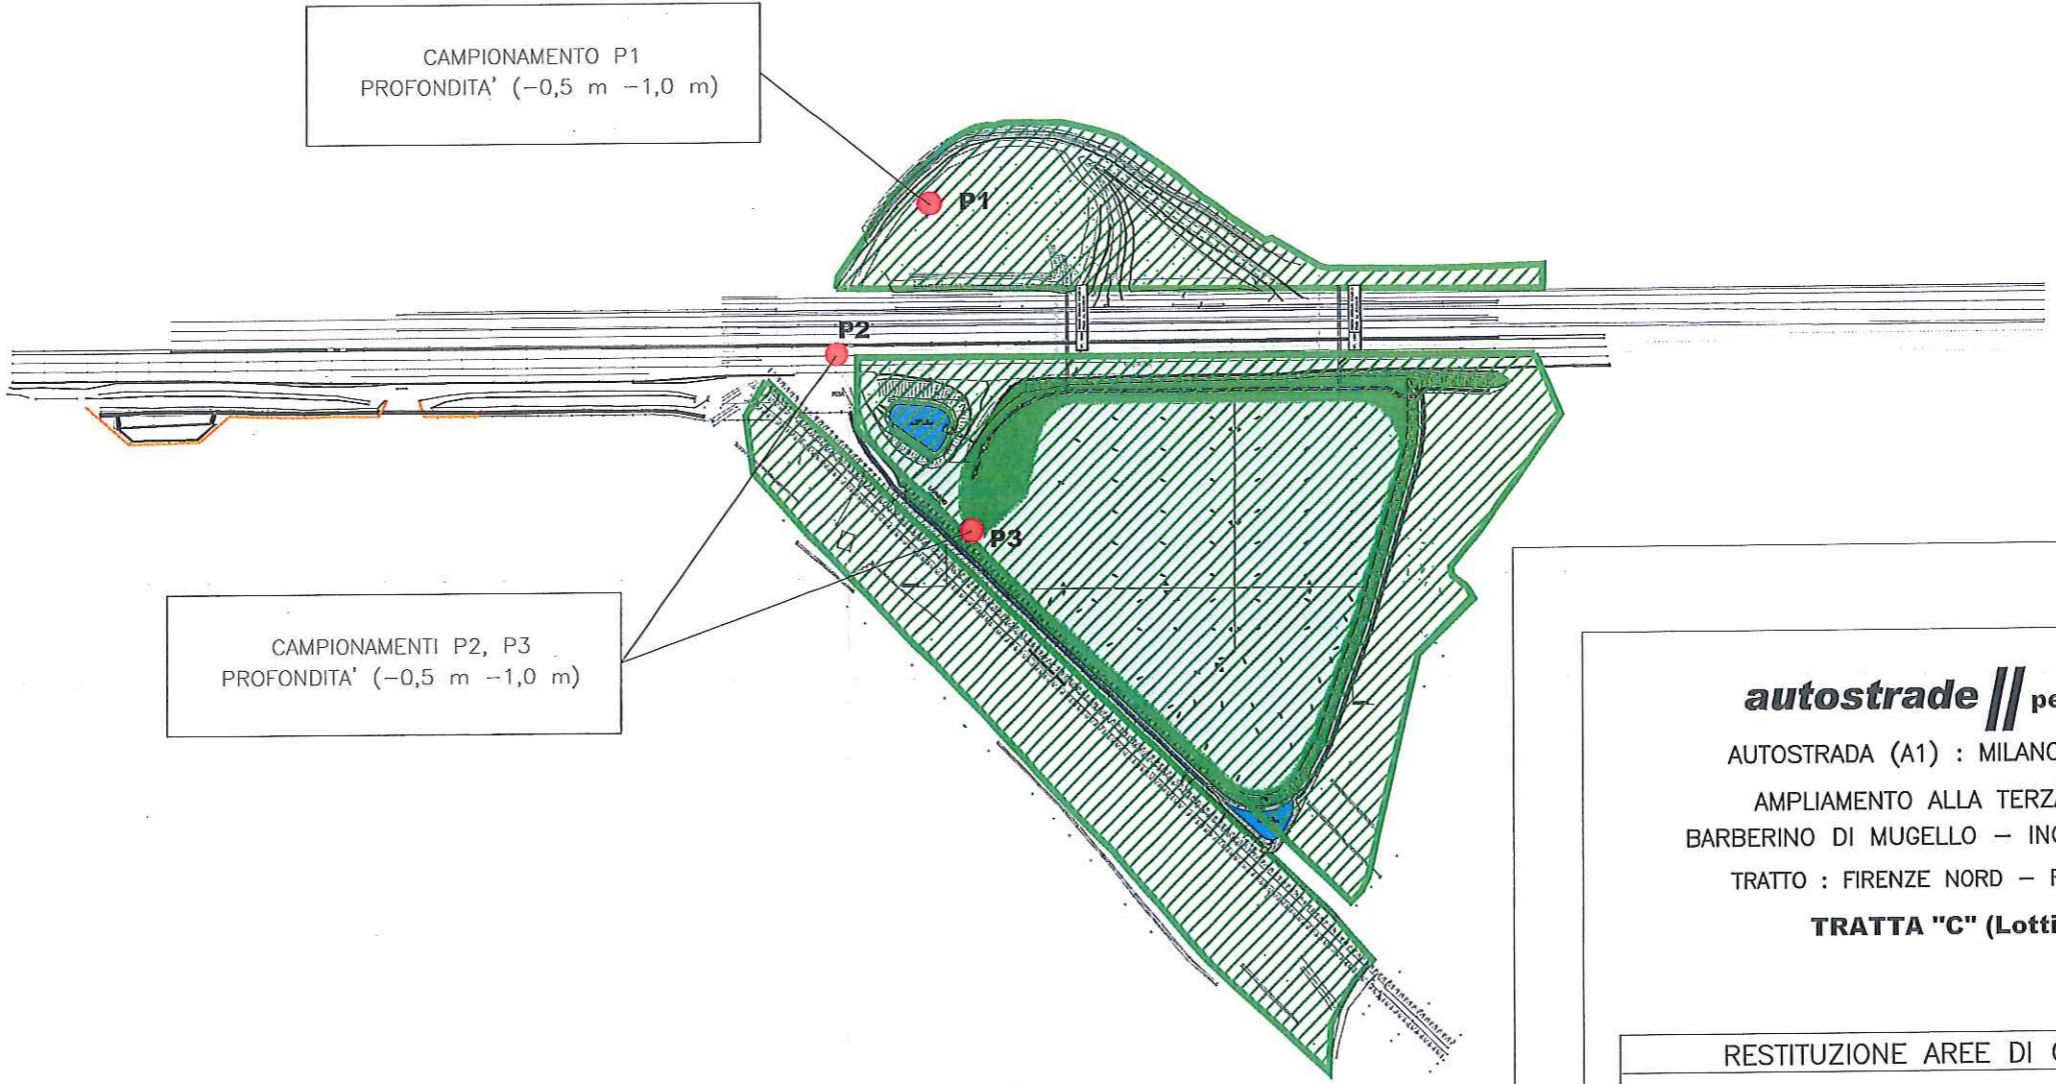

CAMPIONAMENTO P1
PROFONDITA' (-0,5 m -1,0 m)

CAMPIONAMENTI P2, P3
PROFONDITA' (-0,5 m -1,0 m)

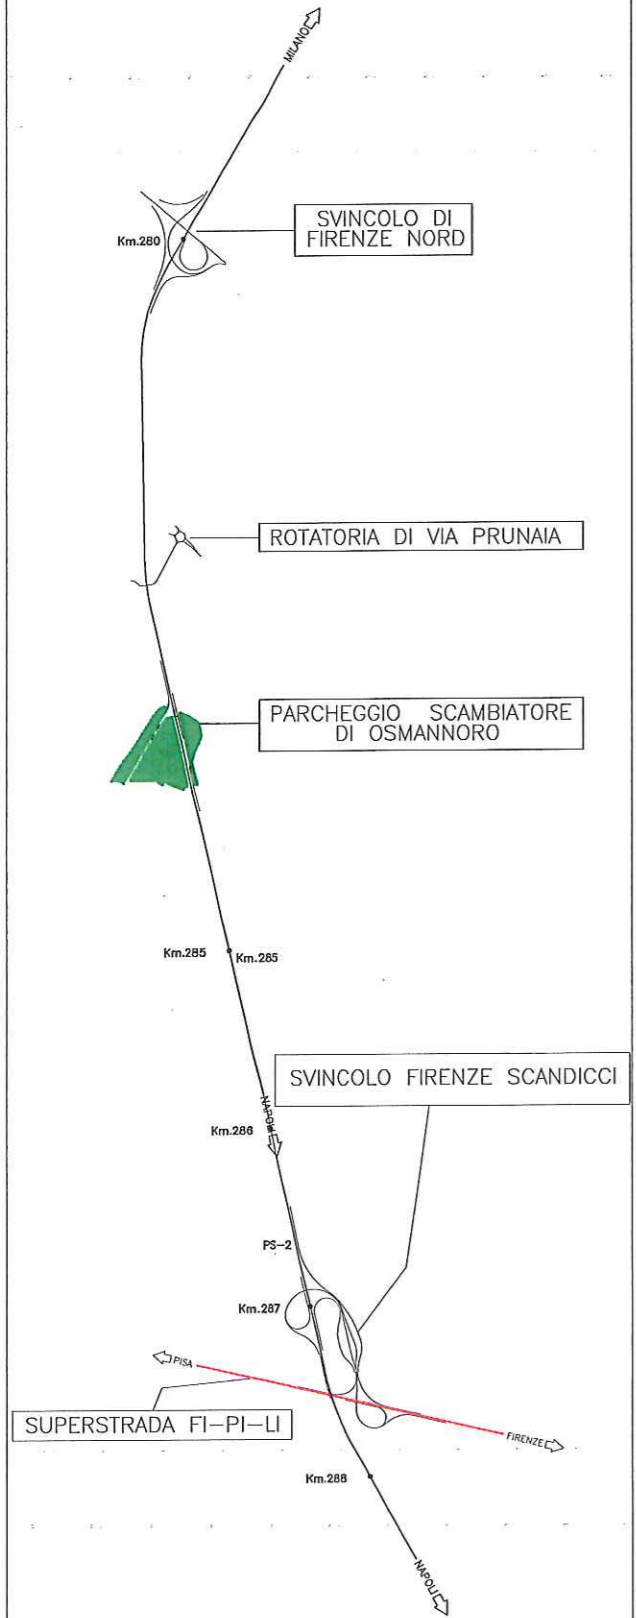

NOTE:
CAMPIONAMENTO P2 UBICATO SULLA VIABILITA' DI TRANSITO SOTTO L'OPERA AUTOSTRADALE LATO ROMA

autostrade // per l'italia
 AUTOSTRADA (A1) : MILANO - NAPOLI
 AMPLIAMENTO ALLA TERZA CORSIA
 BARBERINO DI MUGELLO - INCISA VALDARNO
 TRATTO : FIRENZE NORD - FIRENZE SUD
TRATTA "C" (Lotti 7-8)

RESTITUZIONE AREE DI CANTIERE
ALLEGATO N°4 AL VERBALE DI RESTITUZIONE N°9
PLANIMETRIA UBICAZIONE PRELIEVI

PER LA DIREZIONE LAVORI DIRETTORE DEI LAVORI Dott. Ing. Corrado Cosolo Ord. Ingg. Roma N. 22041		PER L'IMPRESA IMPRESA S.P.A.		I TESTIMONI Dott. Arch. Domenico Mengi Dott. Arch. Marco Polozzini Marta Polozzini	
REFERIMENTO ELABORATO DL33		FILE		DATA DICEMBRE 2015	
Code commessa	Lettera	Argomento	Sub Arg.	prog.	W B S
3101150719	PE				
ELABORAZIONE GRAFICA A CURA DI :				REVISIONE	
ELABORAZIONE PROCEDURALE A CURA DI :				n. 2	
CONSULENZA A CURA DI :				DATA	
				SCALA: VARIE	
spea ENGINEERING per Atlantia				PER PAVIMENTAL SPA DOTT. ING. A. COLLAGGI B.T.	
				autostrade // per l'italia	

