
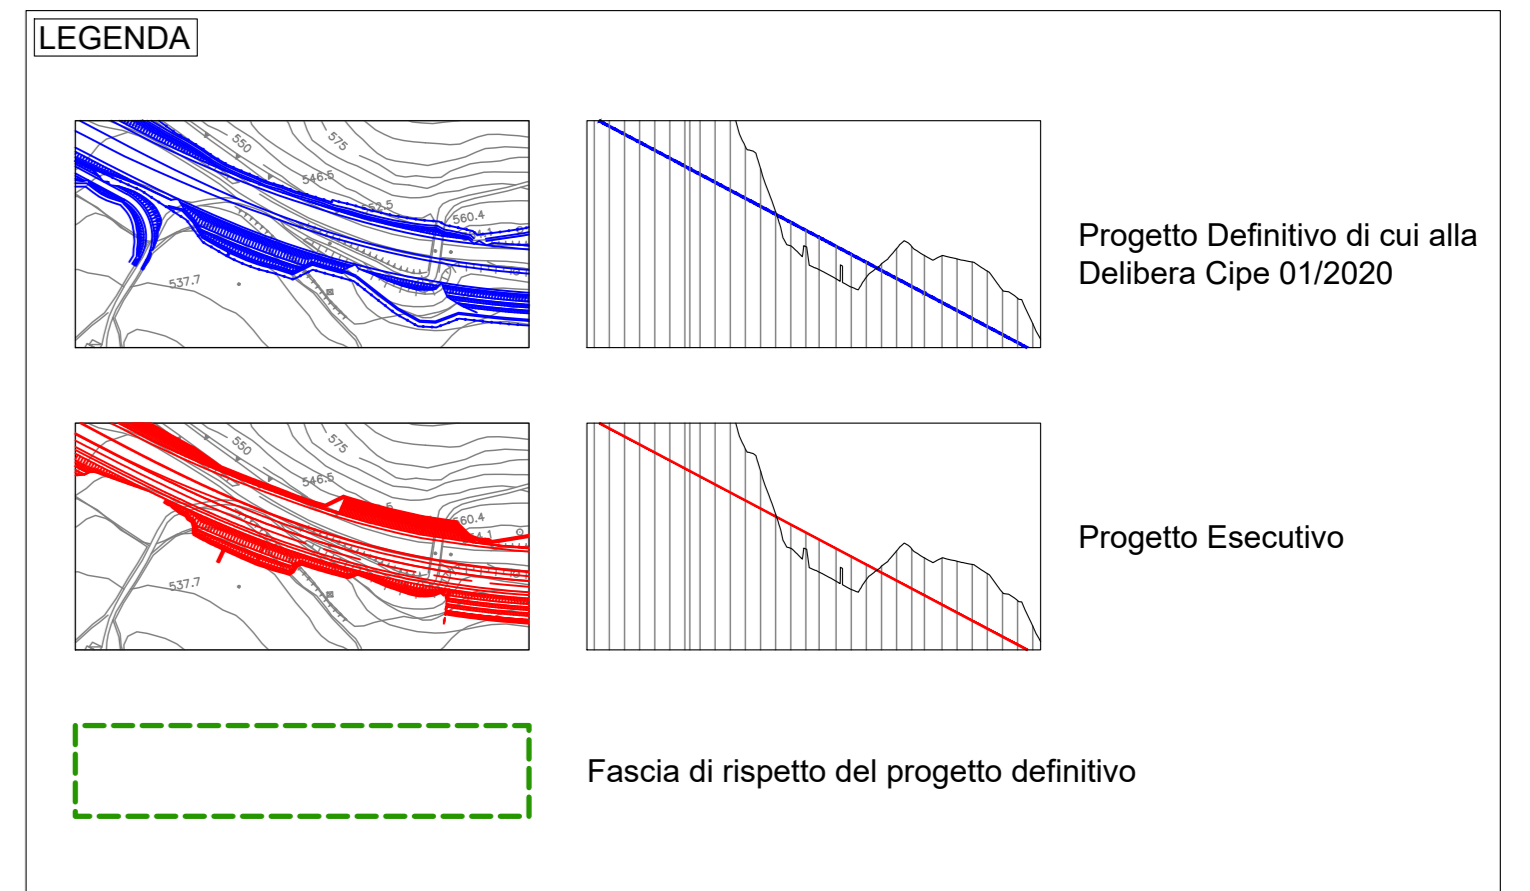


PROVINCIA
COMUNE

LIVELLETTA	D=11,58 L=455,98 P=2,50%	D=14,83 L=229,41 P=2,50%	D=5,81 L=457,16 P=2,50%	D=1,71 L=415,46 P=2,50%	D=8,19 L=327,40 P=2,50%	D=2,38 L=476,06 P=2,50%	D=4,81 L=220,72 P=2,50%	D=5,37 L=228,81 P=2,50%	D=2,49 L=177,82 P=1,40%
------------	-----------------------------	-----------------------------	----------------------------	----------------------------	----------------------------	----------------------------	----------------------------	----------------------------	----------------------------

PROG.	Q.	R.	T1	T2	F.	SV	P1	P2	DP
16172.11	41.08	9000.00	302.74	302.31	5.98	804.57	5.4800%	-1.2374%	-6.7174%
17168.09	29.90	20000.00	156.39	156.44	6.81	312.75	-1.2374%	-2.8812%	-1.5638%
17937.50	14.67	17500.00	303.23	303.12	2.63	281.25	0.8620%	0.8620%	3.4641%
18184.66	11.83	20000.00	25.05	25.04	0.02	200.00	-0.8620%	0.4125%	-0.2504%
18603.58	18.30	10000.00	145.63	145.67	1.08	157.50	-0.8620%	-2.5000%	-2.8125%
19827.82	19.76	10000.00	100.03	100.00	0.56	100.00	-0.8620%	-2.5000%	2.0000%
19803.58	9.44	10000.00	157.50	157.56	1.34	315.00	-0.8620%	2.8500%	3.1500%
19623.64	15.28	20000.00	61.88	61.87	0.10	61.88	2.0314%	2.0314%	-0.6186%
19844.36	19.76	50000.00	78.91	78.91	0.08	157.78	2.0314%	2.0314%	0.3156%
20073.17	25.13	15000.00	71.84	71.03	0.17	71.03	1.4000%	1.4000%	-0.9470%
20550.98	27.62	30000.00	142.04	142.04	0.00	142.04	0.0000%	0.0000%	0.0000%

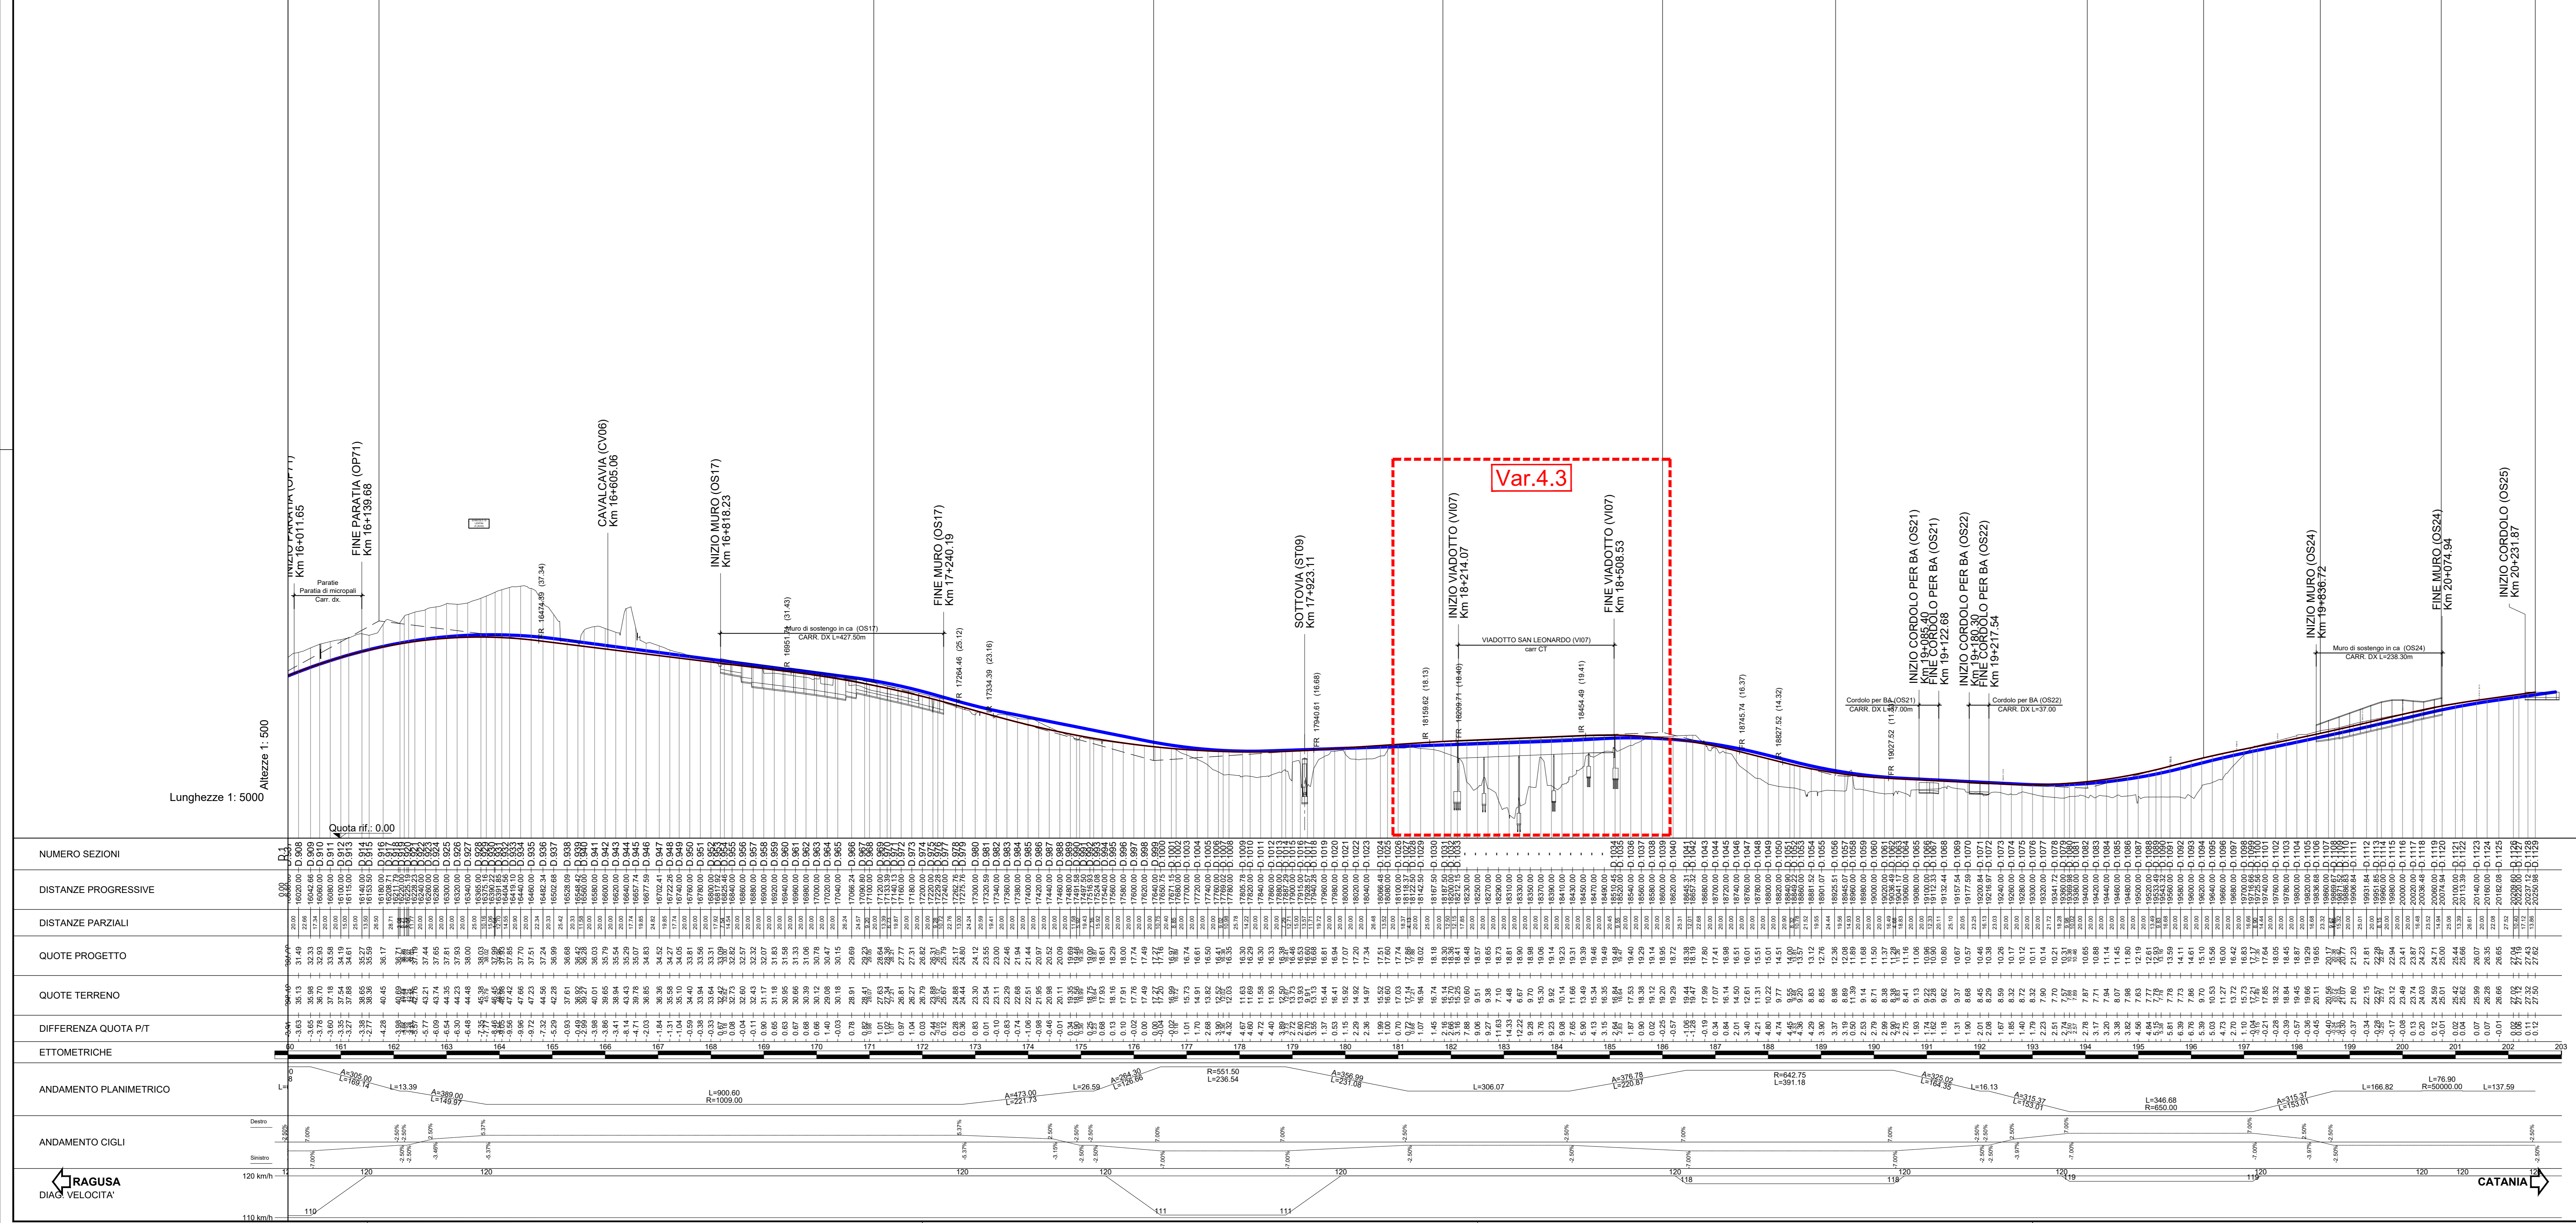

Varianti art. 169 Decreto Legislativo 163/2006

Var.4.1 LOTTO 4 - MODIFICHE SEC. 98 AL KM 6+880 E KM 6+950

Var.4.2 LOTTO 4 - SVINCOLO 8 FRANCONFONTE LATO OVEST

Var.4.3 LOTTO 4 - VIADOTTO SAN LEONARDO/Inciolo 8 Francfonte lato Ovest

sanas
GRUPPO FS ITALIANE

Direzione Progettazione e Realizzazione Lavori

ITINERARIO RAGUSA-CATANIA
Collegamento viario compreso tra lo Svincolo della S.S. 514 "di Chiaramonte" con la S.S. 115 e lo Svincolo della S.S. 194 "Ragusana"
LOTTO 4 - Dallo svincolo n. 8 "Francfonte" (compreso) allo svincolo della "Ragusana" (escluso)

PROGETTO ESECUTIVO COD: PA898

PROGETTAZIONE: ATI SINTAGMA - GP INGEGNERIA - COOPROGETTI-GDG - ICARIA - OMNISERVICE

PROGETTISTA RESPONSABILE DELL'INTEGRAZIONE DELLE PRESTAZIONI SPECIALISTICHE:
Dot. Ing. Mando Granieri
Ordine degli Ingegneri della Prov. di Perugia n° A351

GRUPPO DI PROGETTAZIONE:
SINTAGMA


IL COORDINATORE PER LA SICUREZZA IN FASE DI PROGETTAZIONE:
Dot. Ing. Filippo Pambiano
Ordine degli Ingegneri della Provincia di Perugia n° A1373

VISTO IL RESPONSABILE DEL PROCEDIMENTO
Dot. Ing. Luigi Mupo

ELABORATI GENERALI - INTERO INTERVENTO
VARIANTI ART. 169 D.Lgs 163/2006
Plano-profilo di raffronto tra Progetto Definitivo e Progetto Esecutivo - Tav. 6 di 6

CODICE PROGETTO: LQ408Z E 2101
REVISIONE: B
SCALA: 1:5000/1:500

REVISIONE: A
Descrizione: Revisione a seguito istruttoria Anas
Data: Ott 2021
Redatto: M.Cao
Verificato: F. Durantoni
Approvato: A.Granieri