


PROVINCIA : SIRACUSA
 COMUNE : Francofonte

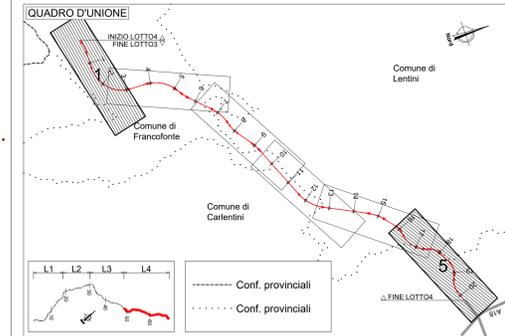


LEGENDA

- PROGETTO DEFINITIVO
- INTEGRAZIONI AL PROGETTO DEFINITIVO IN FASE ENDOPROCEDIMENTALE
- PROGETTO ESECUTIVO

FASCIA DI RISPETTO PD (blue)

FASCIA DI RISPETTO PE (red)

Progetto Definitivo approvato con delibera CIPE n. 19/2020

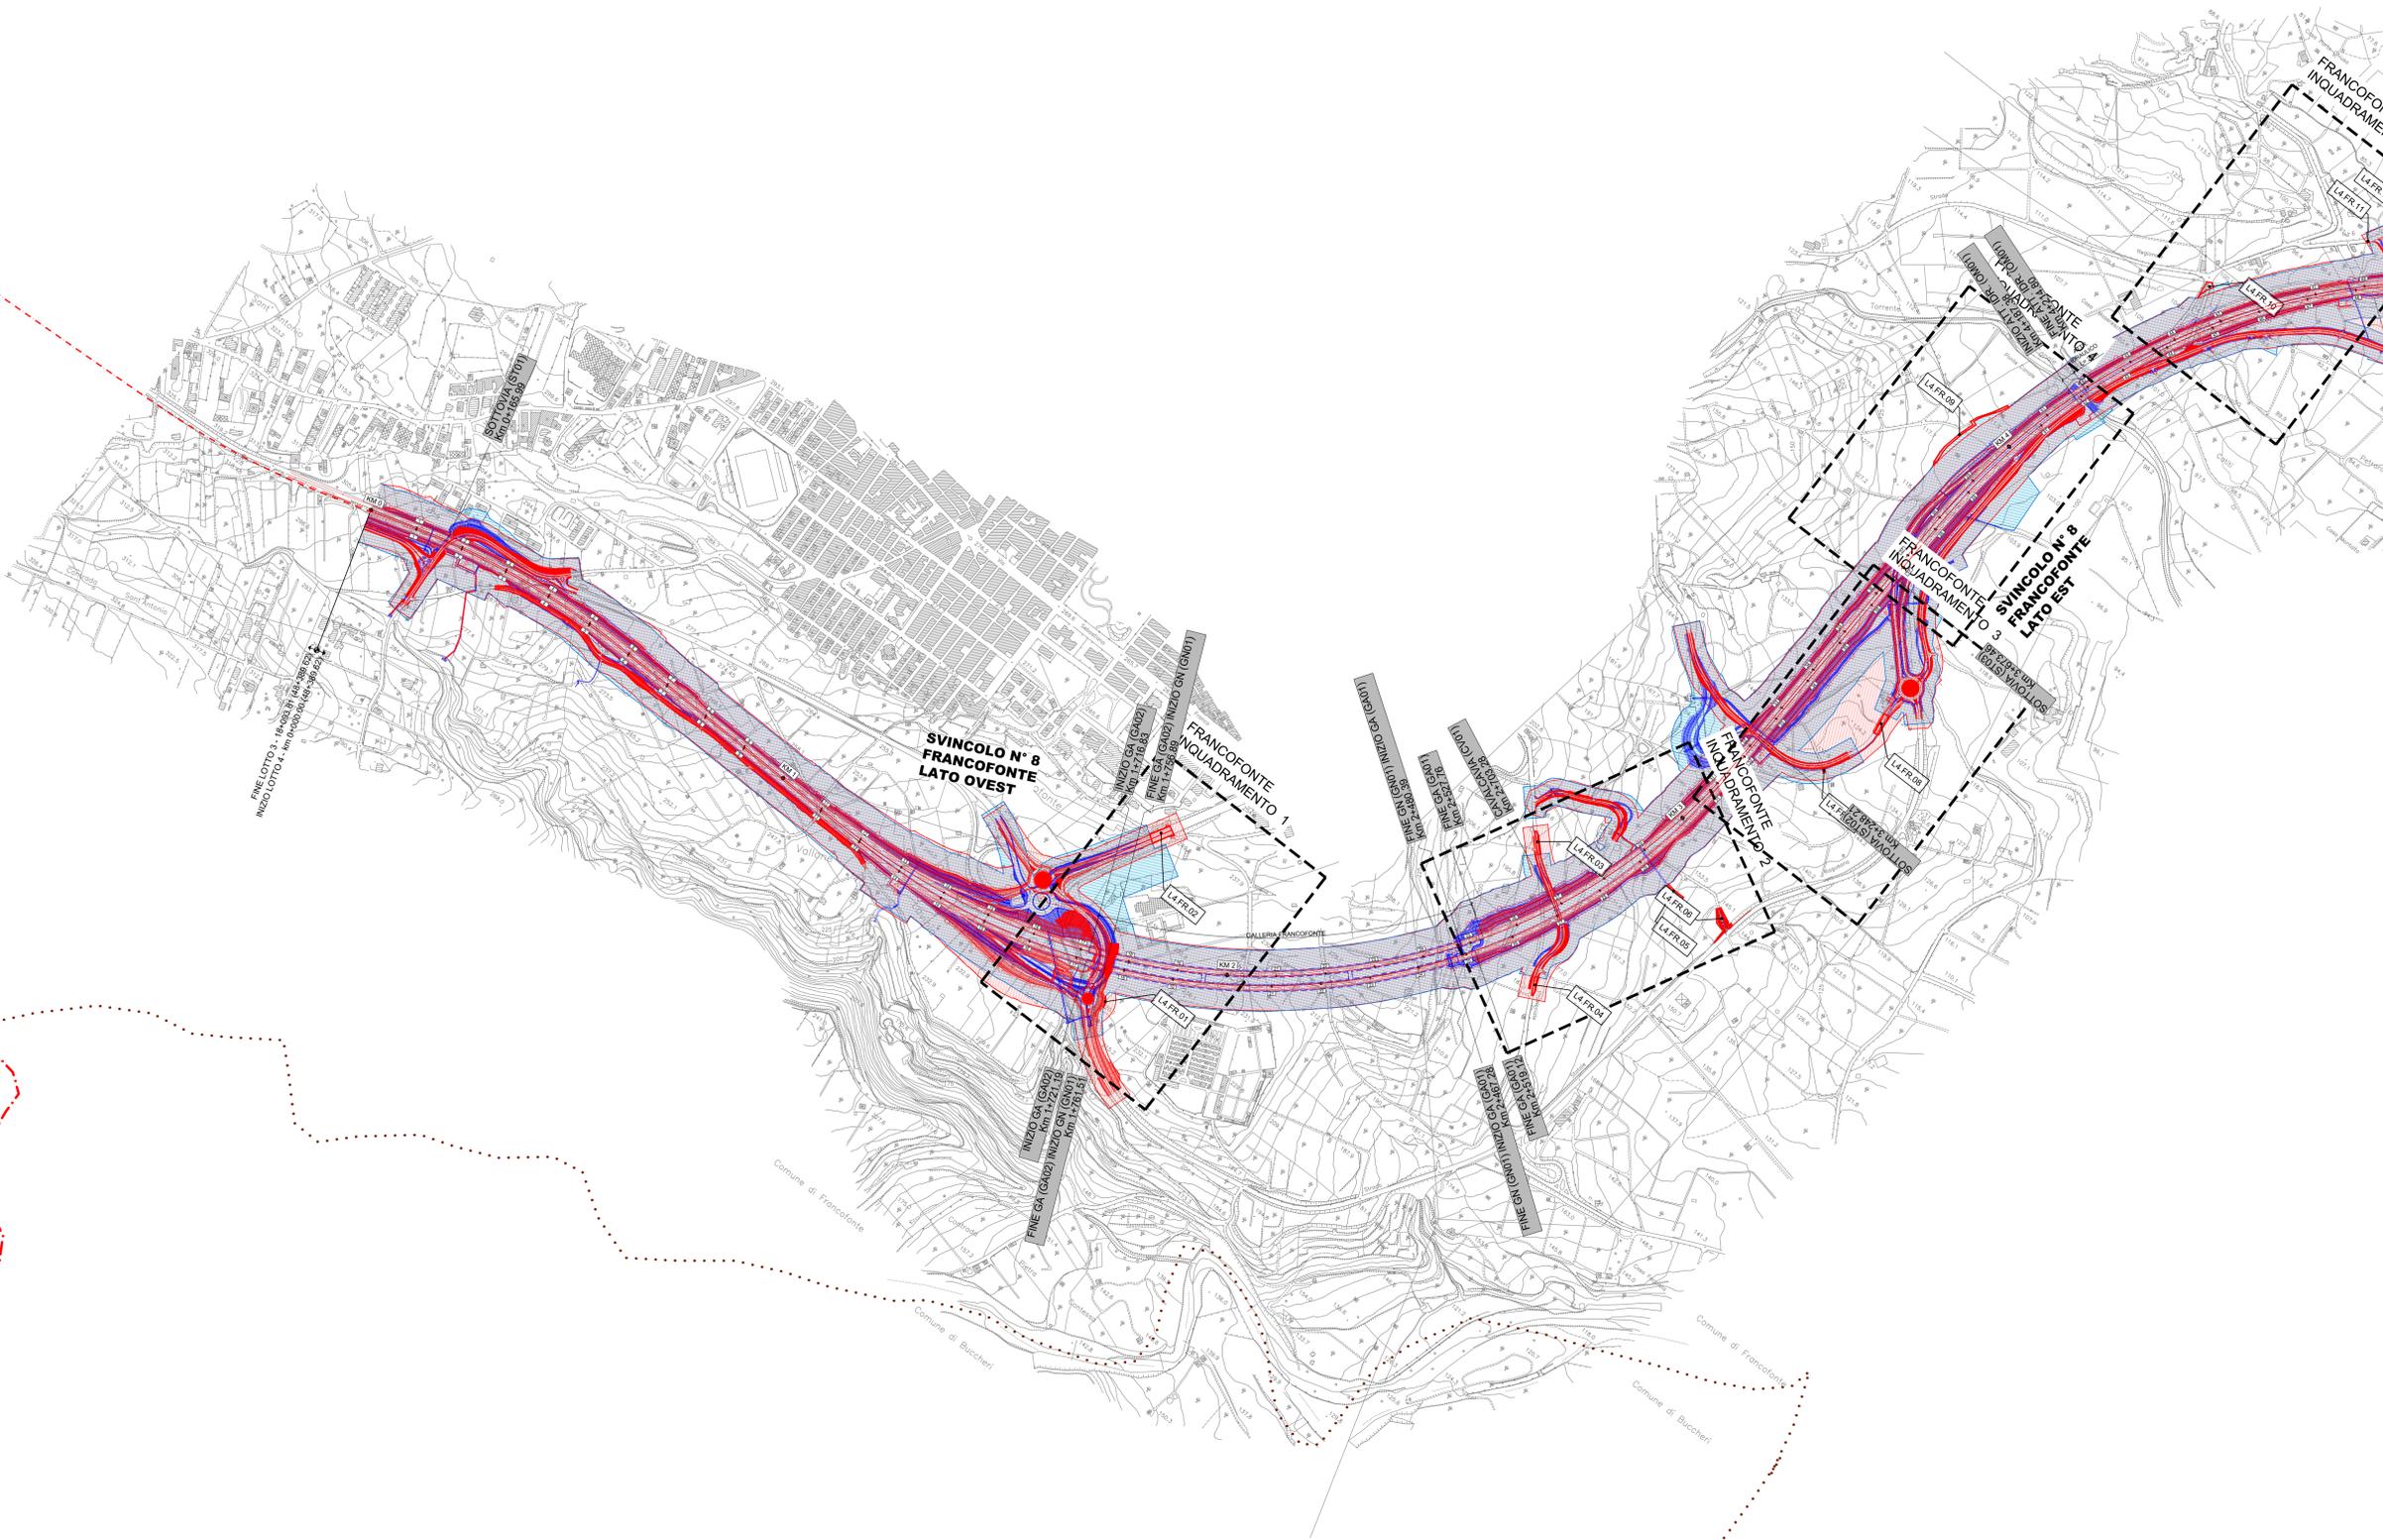

PROVINCIA : SIRACUSA
 COMUNE : Buccheri

PROVINCIA : SIRACUSA
 COMUNE : Francofonte

sanas
 GRUPPO FS ITALIANE

Direzione Progettazione e Realizzazione Lavori

ITINERARIO RAGUSA-CATANIA
 Collegamento viario compreso tra lo Svincolo della S.S. 514 "di Chiaramonte" con la S.S. 115 e lo Svincolo della S.S. 194 "Ragusana"
 LOTTO 4 - Dallo svincolo n. 8 "Francofonte" (compreso) allo svincolo della "Ragusana" (escluso)

PROGETTO ESECUTIVO COD: PA898

PROGETTISTA RESPONSABILE DELL'INTEGRAZIONE DELLE PRESTAZIONI SPECIFICHE:
 Dott. Ing. Mando Granieri
 Ordine degli Ingegneri della Prov. di Perugia n° A351

IL GRUPPO DI PROGETTAZIONE:
Sintagma

MANDANTI:
ICARIA

IL COORDINATORE PER LA SICUREZZA IN FASE DI PROGETTAZIONE:
 Dott. Ing. Filippo Farnbacher
 Ordine degli Ingegneri della Provincia di Perugia n° A1373

IL RESPONSABILE DEL PROCEDIMENTO:
 Dott. Ing. Luigi Mupo

ELABORATI GENERALI - LOTTO 4
VARIANTE URBANISTICA
 Corografia generale di insieme: Confronto PD/Varianti Localizzate/Varianti non localizzate - Tav. 1 di 5

CODICE PROGETTO	NOME FILE	REVISIONE	SCALA:
PROGETTO LIV. PRO. N. MOD.	FILE		
LO408ZE 2101	T04EG05GENP101	A	1:5000

REV.	DESCRIZIONE	DATA	REDATTO	VERIFICATO	APPROVATO
A	Emissione	Set 2021	M. Cio	F. Duranti	M. Granieri