PROVINCIA : SIRACUSA
COMUNE : Lentini




PROVINCIA : SIRACUSA
COMUNE : Francofonte

PROVINCIA : SIRACUSA
COMUNE : Carlentini

QUADRO D'UNIONE

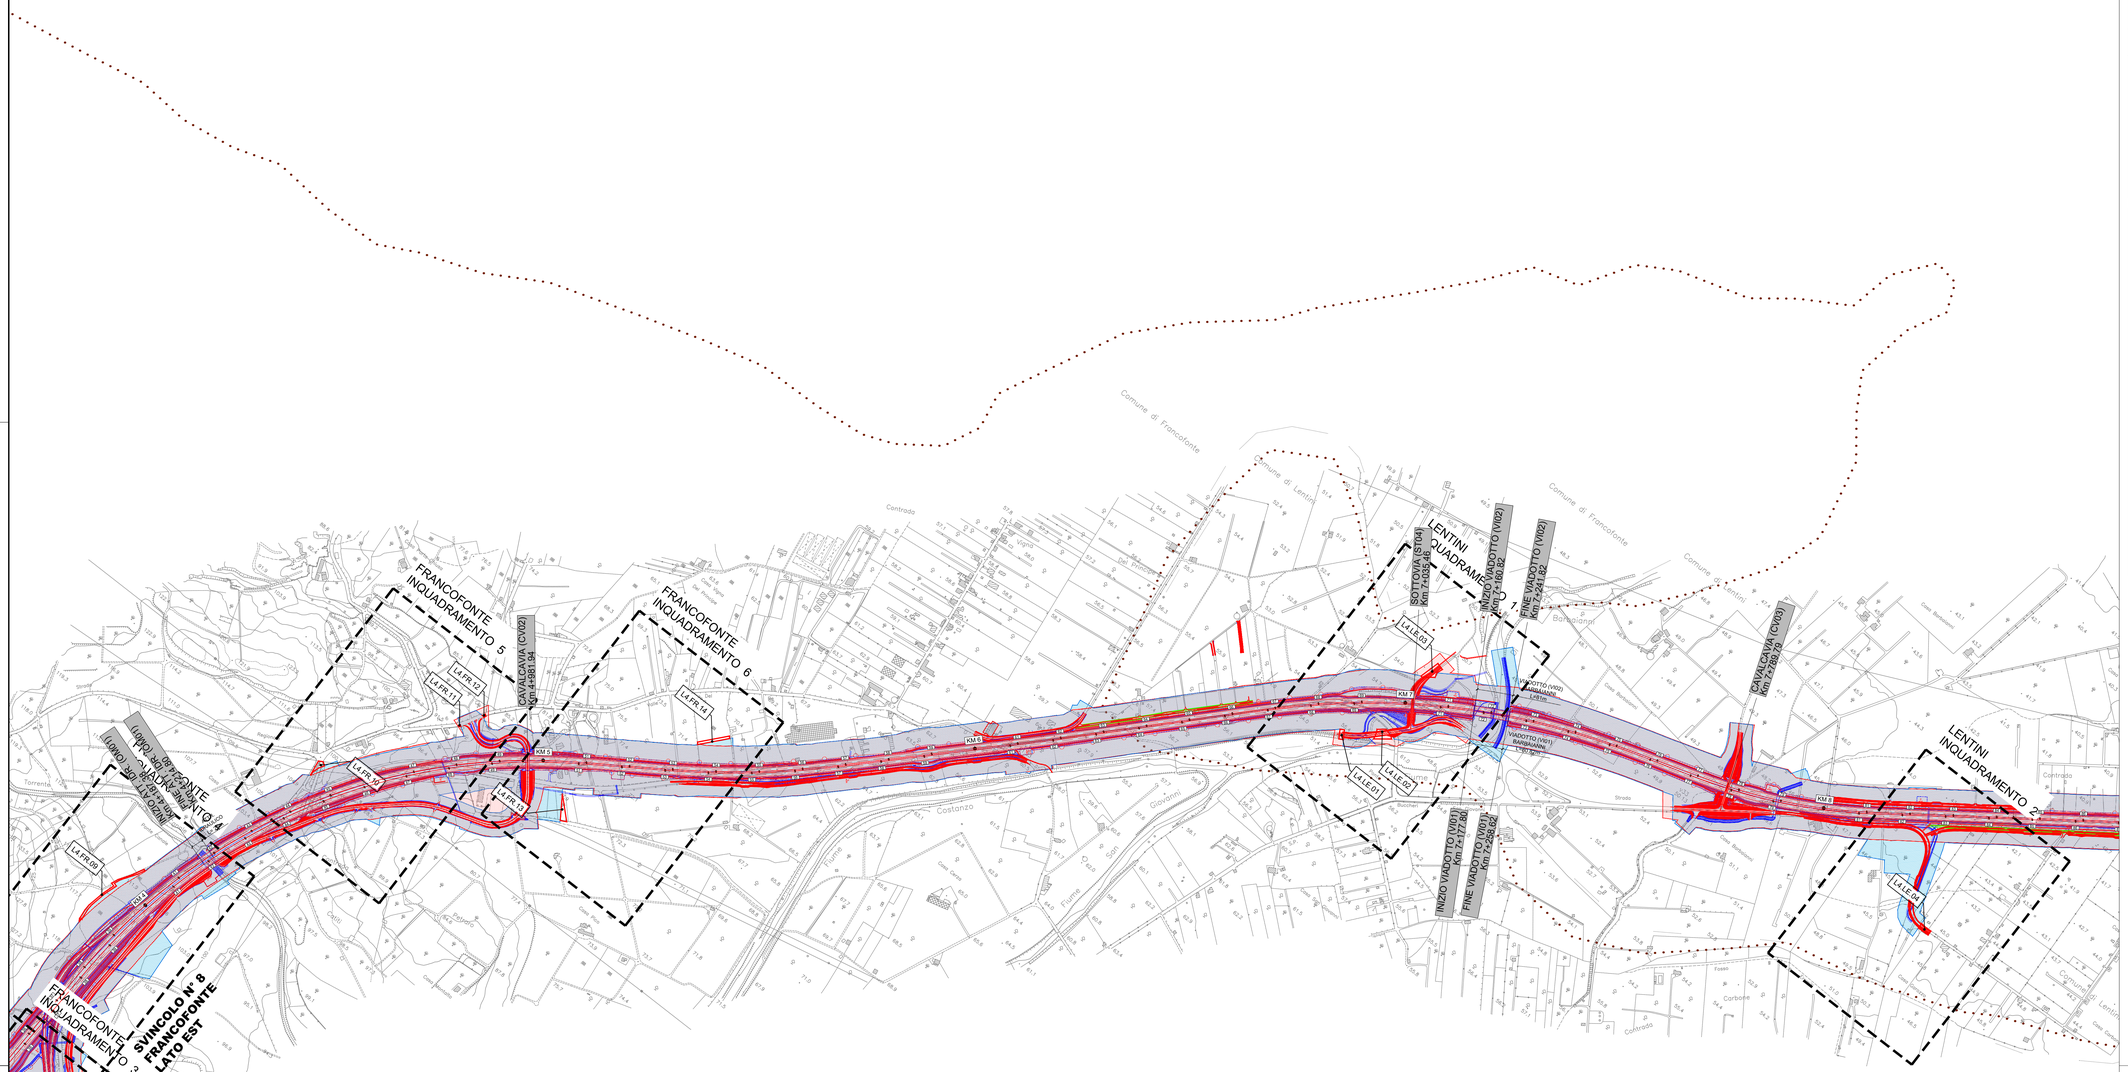


LEGENDA

PROGETTO DEFINITIVO

INTEGRAZIONI AL PROGETTO DEFINITIVO IN FASE ENDOPROCEDIMENTALE

Progetto Definitivo approvato con delibera CIPE n.1/2020

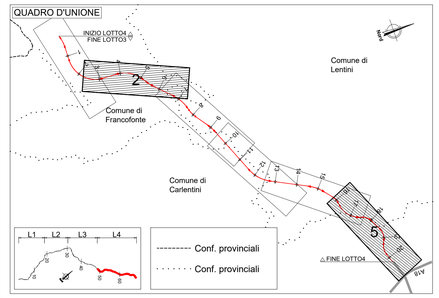PROGETTO ESECUTIVO

FASCIA DI RISPETTO PD

FASCIA DI RISPETTO PE

anas
GRUPPO FS ITALIANE

*Direzione Progettazione e Realizzazione Lavori*

**ITINERARIO RAGUSA-CATANIA**

Collegamento viario compreso tra lo Svincolo della S.S. 514 "di Chiaramonte" con la S.S. 115 e lo Svincolo della S.S. 194 "Ragusana"

LOTTO 4 - Dallo svincolo n. 8 "Francofonte" (compreso) allo svincolo della "Ragusana"(escluso)

PROGETTO ESECUTIVO — COD. PA898

PROGETTAZIONE: ATI SINTAGMA - GP INGEGNERIA - COOPROGETTI -GDG - ICARIA - OMNISERVICE

PROGETTISTA RESPONSABILE DELL'INTEGRAZIONE DELLE PRESTAZIONI SPECIALISTICHE:
Dott. Ing. Nando Granieri
Ordine degli Ingegneri della Prov. di Perugia n° A351

IL GEOLOGO:
Dott. Geol. Giorgio Cerquiglini
Ordine dei Geologi della Regione Umbria n° 108

IL COORDINATORE PER LA SICUREZZA IN FASE DI PROGETTAZIONE:
Dott. Ing. Filippo Pambianco
Ordine degli Ingegneri della Provincia di Perugia n° A1373

VISTO IL RESPONSABILE DEL PROCEDIMENTO
Dott. Ing. Luigi Mupo

IL GRUPPO DI PROGETTAZIONE:

MANDATARIA: Sintagma

MANDANTI: GPI INGEGNERIA; COOPROGETTI; GEOLOGICAL DESIGN GROUP; ICARIA società di ingegneria; OMNISERVICE

IL RESPONSABILE DI PROGETTO:

ELABORATI GENERALI - LOTTO 4
VARIANTE URBANISTICA
Corografia generale di insieme: Confronto PD/Varianti Localizzate/Varianti non localizzate - Tav. 2 di 5

| CODICE PROGETTO | NOME FILE | REVISIONE | SCALA: |
|---|---|---|---|
| PROGETTO: LO408Z — LIV. PROG.: E — N. PROG.: 2101 | T04EG05GENPL02 — CODICE ELAB.: T04EG05GENPL02 | A | 1:5000 |

| REV. | DESCRIZIONE | DATA | REDATTO | VERIFICATO | APPROVATO |
|---|---|---|---|---|---|
| A | Emissione | Set 2021 | M.Crea | F. Durantoni | N.Granieri |