


PROVINCIA COMUNE	D=17.02 L=577.05 P=3.00%			D=5.17 L=574.06 P=3.00%			D=2.48 L=577.83 P=3.00%			D=4.43 L=602.80 P=1.10%			D=2.02 L=591.92 P=1.00%			D=5.31 L=572.27 P=2.20%			D=3.23 L=597.06 P=3.30%			D=0.98 L=590.49 P=0.20%			D=19.72 L=533.02 P=3.30%			D=4
LIVELLETTA	Via 9 PROC. 3884.13 Q. 581.45			Via 10 PROC. 4468.19 Q. 586.61			Via 11 PROC. 4846.02 Q. 589.07			Via 12 PROC. 5246.82 Q. 593.58			Via 13 PROC. 5640.74 Q. 598.42			Via 14 PROC. 5763.01 Q. 601.73			Via 15 PROC. 6505.07 Q. 634.96			Via 16 PROC. 7215.55 Q. 635.94			Via 17 PROC. 7748.57 Q. 655.66			
R	8000.00			20000.00			15000.00			50000.00			10000.00			10000.00			10000.00			10000.00					10000.00	
T1	158.66			25.00			33.75			25.00			75.00			142.50			172.50			172.50					50.00	
T2	158.66			25.00			33.75			25.00			75.00			142.50			172.50			172.50					50.00	
F	1.87			0.02			0.04			0.01			0.28			1.02			1.48			1.48					0.10	
SV	317.16			67.50			67.50			50.00			150.00			285.00			345.00			345.00					100.00	
P1	-3.0653%			0.8000%			0.8500%			1.0000%			1.8000%			3.1000%			3.2500%			3.2500%					3.7000%	
P2	0.9645%			0.6500%			0.6500%			1.0000%			2.5000%			3.1000%			3.7000%			3.7000%					2.7000%	
DP	-0.2500%			-0.2500%			0.4500%			-1.0000%			-1.0000%			-2.8500%			-3.4500%			-3.4500%					-1.0000%	

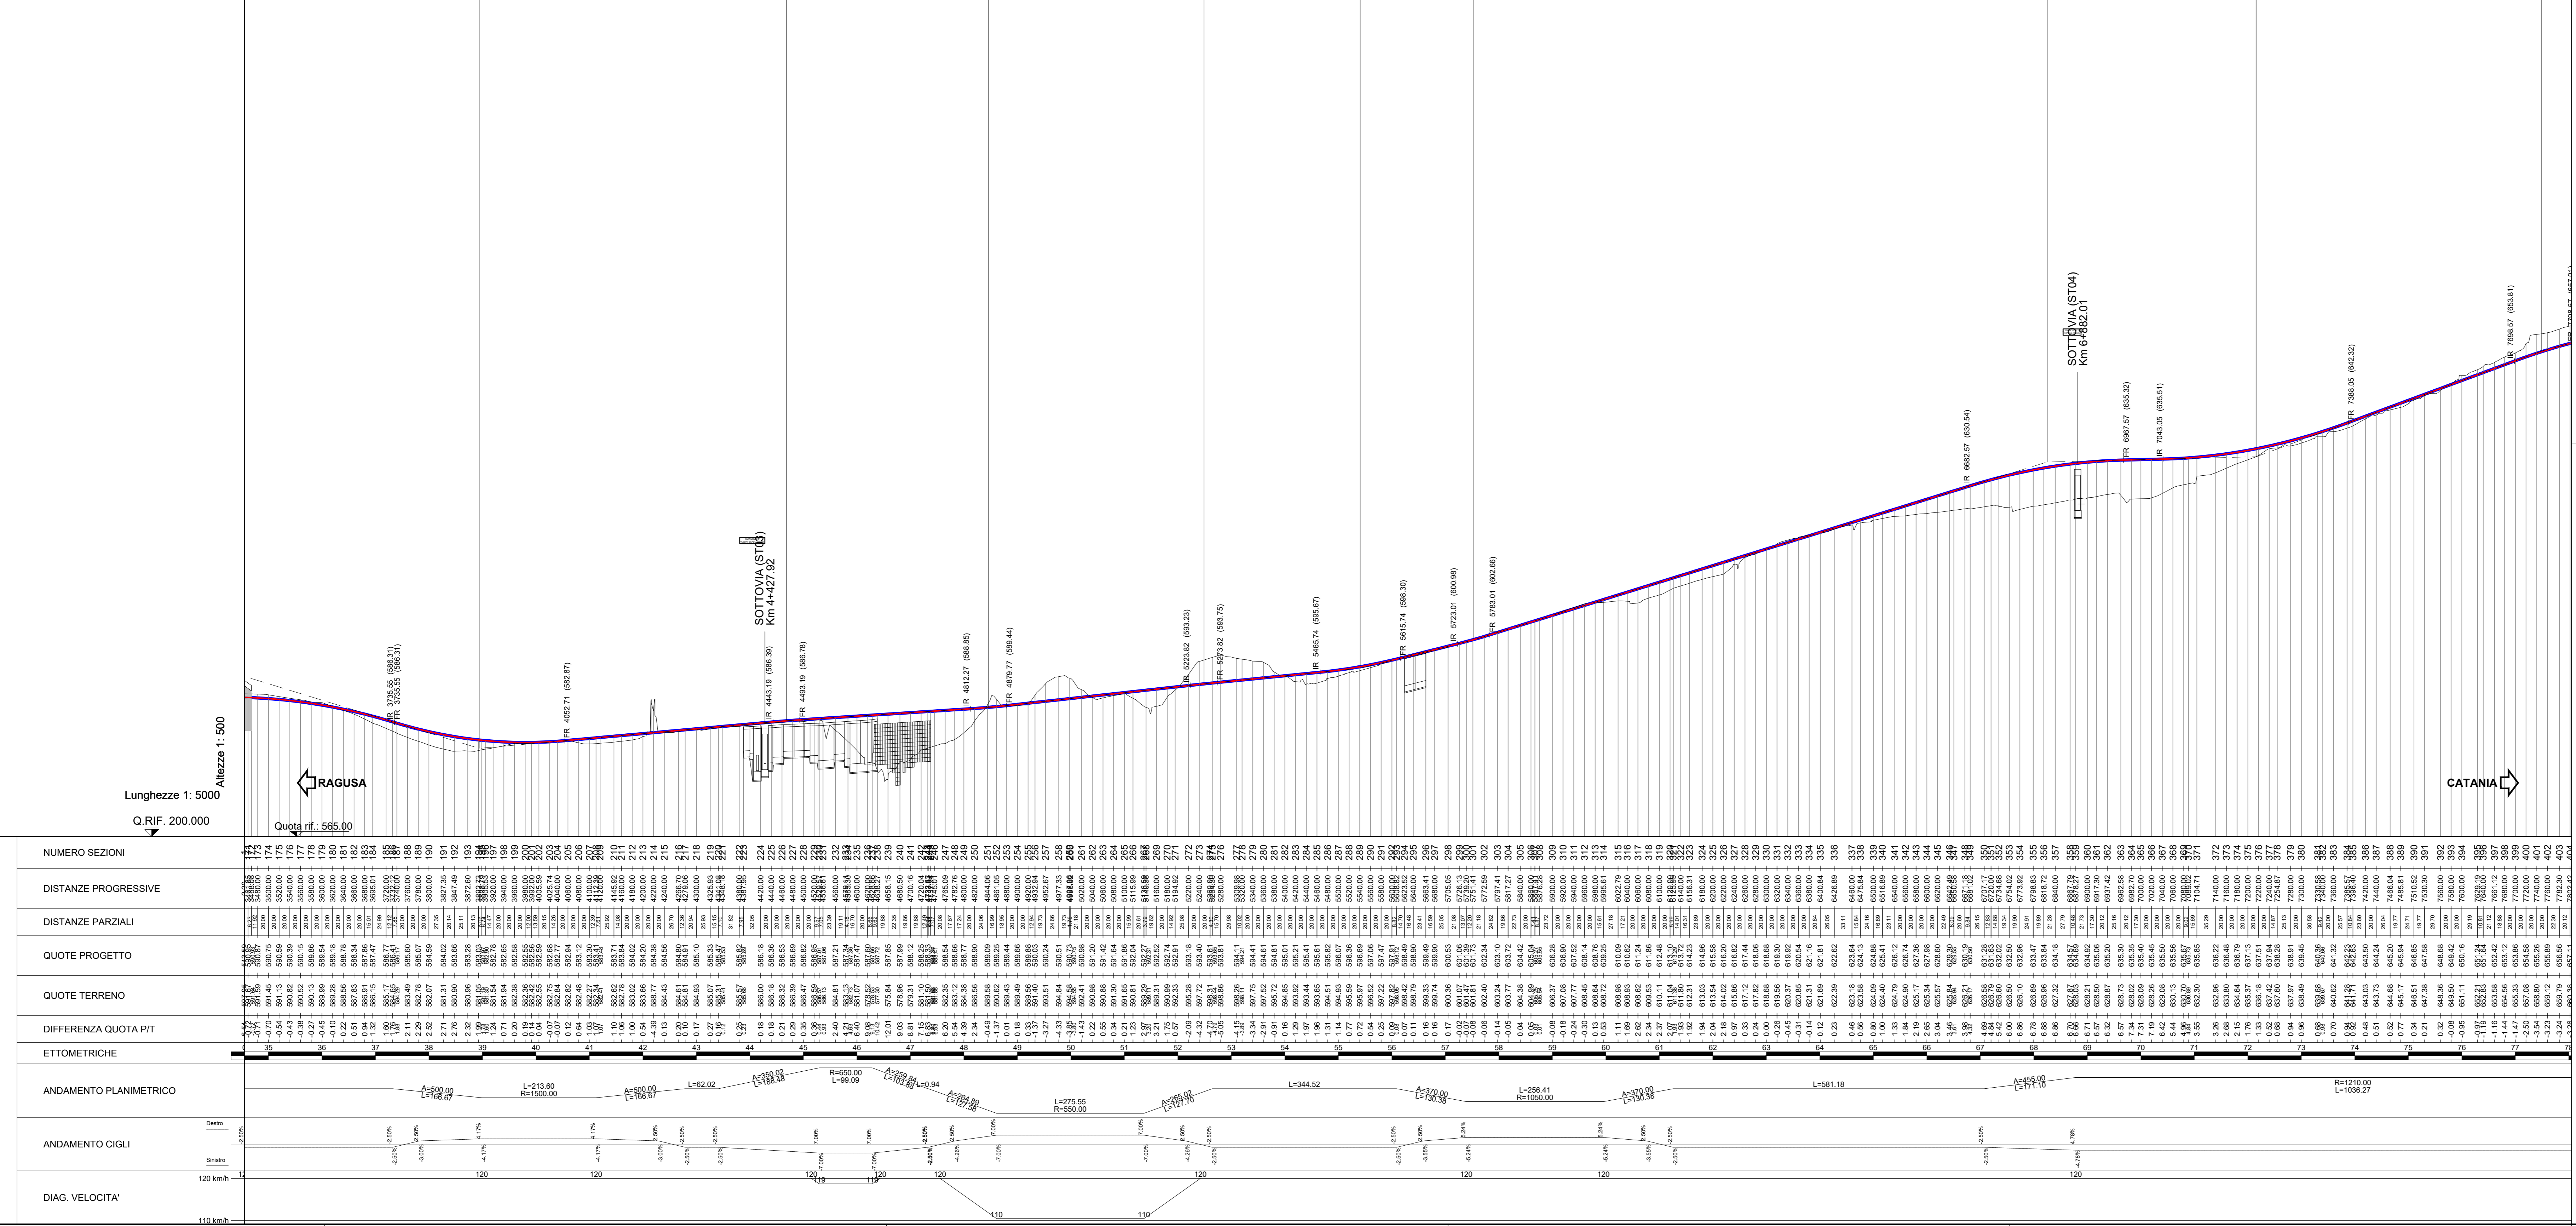

Sanas
GRUPPO FS ITALIANE

Direzione Progettazione e Realizzazione Lavori

ITINERARIO RAGUSA-CATANIA
Collegamento viario compreso tra lo Svincolo della S.S. 514 "di Chiaramonte" con la S.S. 115 e lo Svincolo della S.S. 194 "Ragusana"
LOTTO 3 - Dallo svincolo n. 5 "Grammicchie" (compreso) allo svincolo n. 8 "Francoforte" (escluso)

PROGETTO ESECUTIVO COD. PA897

PROGETTAZIONE: ATI SINTAGMA-GP INGEGNERIA-COOPROGETTI-GDG-ICARIA-OMNISERVICE

PROGETTISTA RESPONSABILE DELL'INTEGRAZIONE DELLE PRESTAZIONI SPECIFICHE:

Dot. Ing. Mando Graneri
Ordine degli Ingegneri della Prov. di Perugia n° A351

IL GRUPPO DI PROGETTAZIONE:

GRANDATA&A

Sintagma

MANDANTI:

Comune di Ragusa
Comune di Vizzini

IL COORDINATORE PER LA SICUREZZA IN FASE DI PROGETTAZIONE:
Dot. Ing. Filippo Fambanco
Ordine degli Ingegneri della Provincia di Perugia n° A1373

IL RESPONSABILE DEL PROGETTO:
ARAB

ELABORATI GENERALI - INTERO INTERVENTO
VERIFICA DI COERENZA PE-PD E RECEPIMENTO PRESCRIZIONI
Plano-profilo di raffronto tra Progetto Definitivo e Progetto Esecutivo - 2 di 5

PROGETTO	UV. PROG.	N. PROG.	REVISIONE	SCALA:
LQ408Z	E	2101	B	1:5000/1:500

REV.	DESCRIZIONE	DATA	REDATTO	VERIFICATO	APPROVATO
A	Revisione a seguito Istruttoria Anas	Set. 2021	M.Ciao	F. Durantoni	A.Graneri
B	Emissione	04/2021	M.Ciao	F. Durantoni	A.Graneri