

**OTTEMPERANZA ALLE PRESCRIZIONI DELLA DELIBERA CIPE n. 1 del 17 Marzo 2020**

ENTI	CONFERMA	MODIFICA
MINISTERO DELLA DIFESA	N	N
CONSIGLIO SUPERIORE DEI LAVORI PUBBLICI	N	N
MBAC	N	N
COMUNI	N	N
MATTM	N	N
LIBERI CONSORZI COMUNALI	N	N
GENIO CIVILE SIRACUSA	N	N
SOPRINTENDENZA DI SIRACUSA	N	N
SOPRINTENDENZA DI RAGUSA	N	N
SOPRINTENDENZA DI CATANIA	N	N

**▼ Aree protette/interenti aree di ottemperanza alle prescrizioni**

- Opere a Verde - 30
- Aree di stoccaggio - 11
- Aree di rimodellamento
- Rinaturalizzazione tratti dismessi/aree di cantiere
- Frane
- Argumeti - 31
- Aree Boscate - 60

**▼ Azioni di ottemperanza**

- PR Modifica al tracciato di progetto
- TI Tomboni idraulici
- MA Mitigazione/Rinaturalizzazioni

**▼ Opere**

- Tombo scotolare 2x2 (nel PD tombo circolare)
- Ponticello - Attraversamento idraulico
- Cavalavia
- Settovia
- Paratia
- Muro
- Viadotto
- Cavalavia con finitura in cls pigmentato
- Barriere antirumore in acciaio tipo CorTen
- Paratia rivestita con pannelli prefabbricati aventi finitura superficiale con matrice in pietra ad orditura regolare
- Muro rivestito con pannelli prefabbricati aventi finitura superficiale con matrice in pietra ad orditura regolare
- Viadotto con finitura in cls pigmentato


**▼ CONFRONTO PD - PE**

- Progetto Definitivo 2017
- Progetto Esecutivo

**▼ PIANO DI MONITORAGGIO AMBIENTALE - CONFRONTO PD/PE**

- Punti di monitoraggio del PD confermati nel PE
- Punti di monitoraggio del PD spostati nel PE
- Punti di monitoraggio aggiunti nel PE
- Punti di monitoraggio del PD eliminati nel PE

**Fascia di rispetto del progetto definitivo**

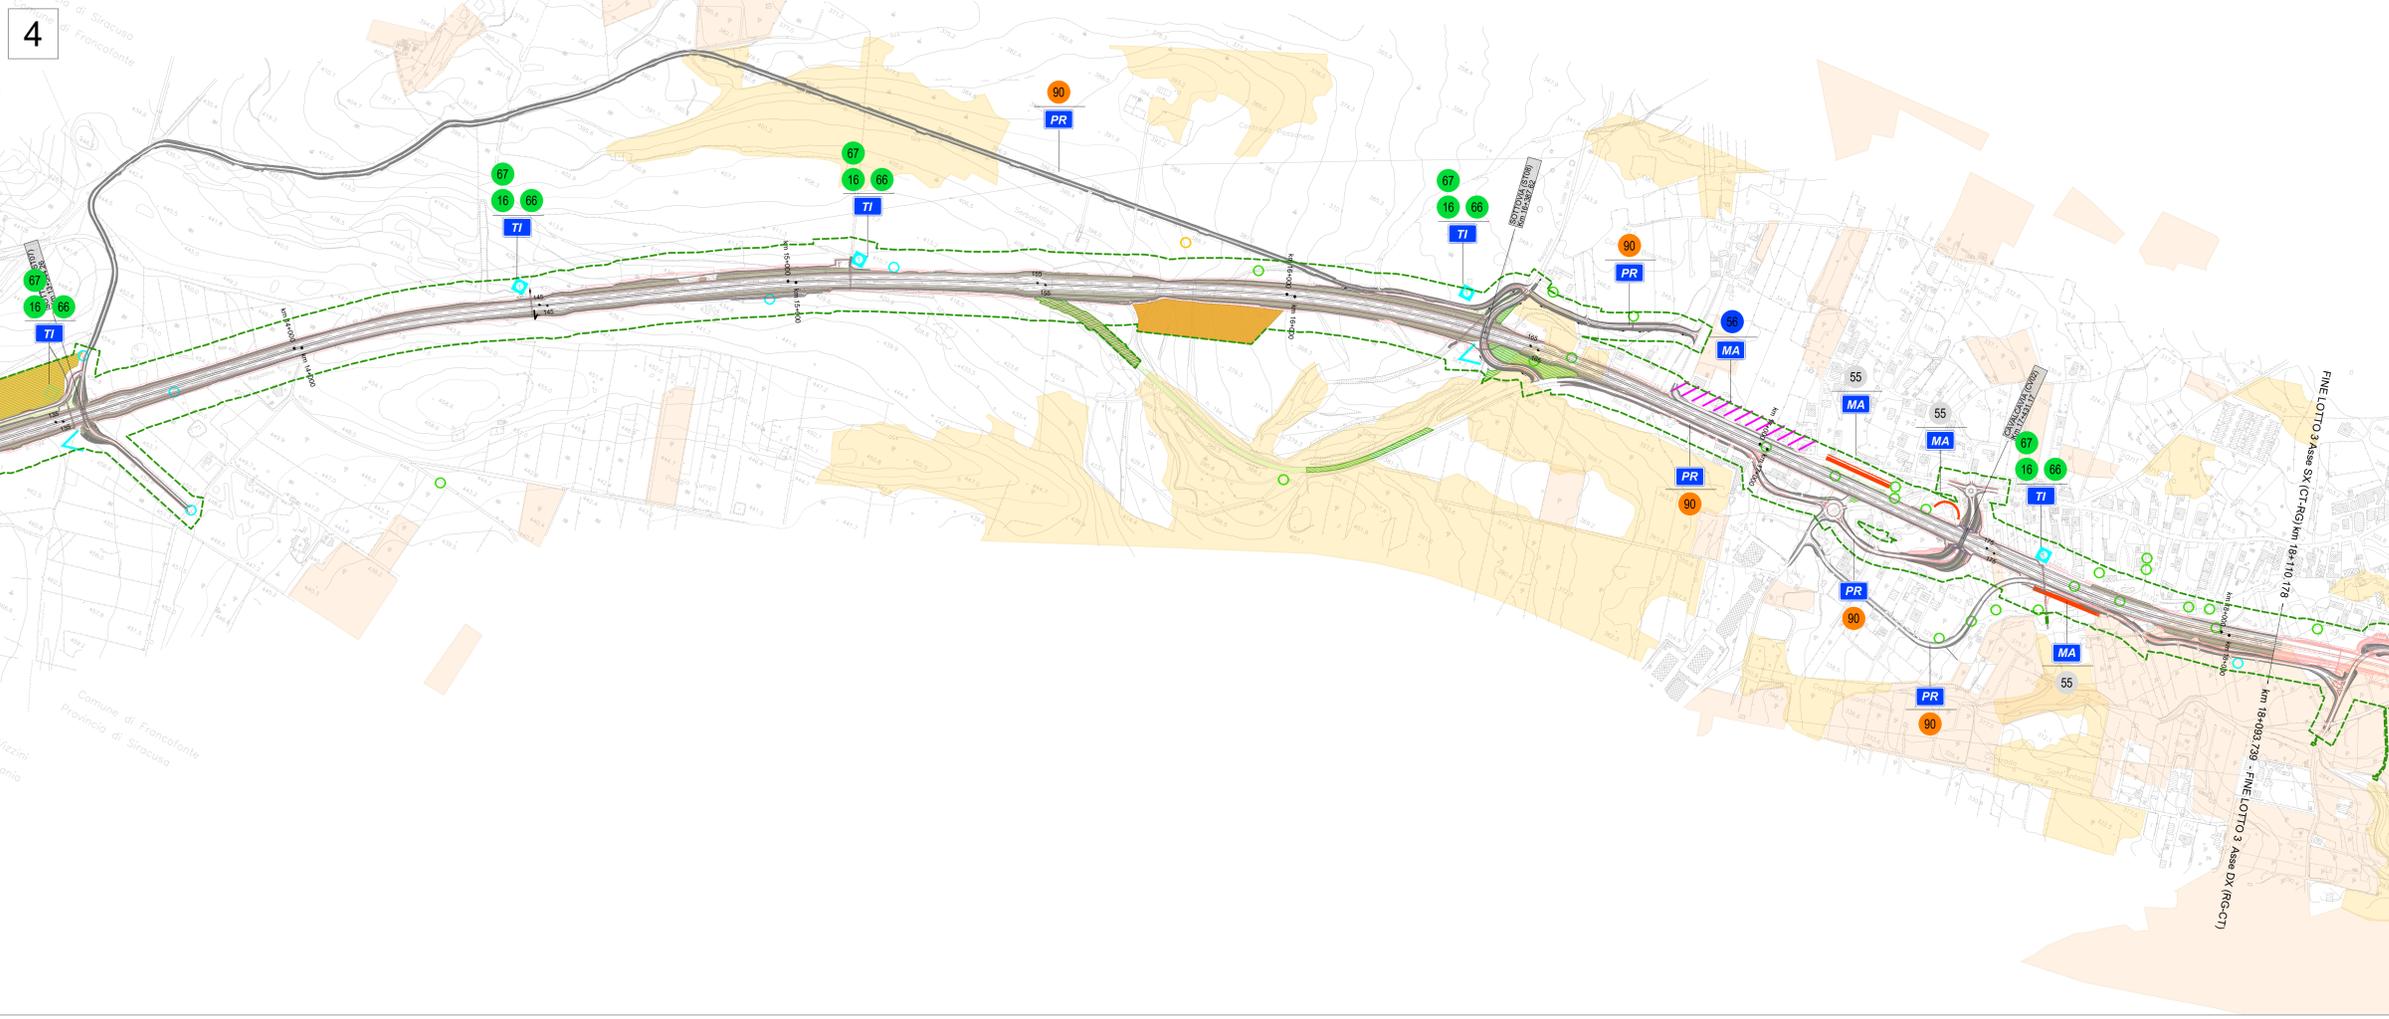

**sanas**  
GRUPPO FS ITALIANE

**Direzione Progettazione e Realizzazione Lavori**

**ITINERARIO RAGUSA-CATANIA**  
Collegamento viario compreso tra lo Svincolo della S.S. 514 "di Chiaramonte" con la S.S. 115 e lo Svincolo della S.S. 194 "Ragusana"  
LOTTO 3 - Dallo svincolo n. 5 "Grammichele" (compreso) allo svincolo n. 8 "Francofonte" (escluso)

**PROGETTO ESECUTIVO** COD: PA897

PROGETTISTA: ATI SINTAGMA - GP INGEGNERIA - COOPROGETTI-GDG- ICARIA - OMNISERVICE

**PROGETTISTI RESPONSABILI DELL'INTEGRAZIONE DELLE PRESTAZIONI SPECIFICHE:**

**GRUPPO DI PROGETTAZIONE:**

**MANDANTI:**

**IL GEOLOGO:**

**IL COORDINATORE PER LA SICUREZZA IN FASE DI PROGETTAZIONE:**

**VISTO IL RESPONSABILE DEL PROCEDIMENTO:**

**ELABORATI GENERALI - INTERO INTERVENTO**  
VERIFICA DI COERENZA PE-PD E RECEPIMENTO PRESCRIZIONI  
Tavola di coerenza PE-PD e recepimento prescrizioni CIPE n. 1/2020 - Tav 2 di 2

CODICE PROGETTO	NUMERO FILE	REVISIONE	SCALA:
LO408ZE2101	T03E01GENP102	C	1:5000

REV.	DESCRIZIONE	DATA	REDATTO	VERIFICATO	APPROVATO
C	Revisione a seguito di Rapporto di Verifica	Nov 2021	L. Gagliardi	F. Durantoni	A. Graneri
B	Revisione a seguito istruttoria Anas	Ott 2021	L. Gagliardi	F. Durantoni	A. Graneri
A	Emissione	Ott 2021	L. Gagliardi	F. Durantoni	A. Graneri