



VARIANTE DI PALI Ø 540  
(L=120 MT)

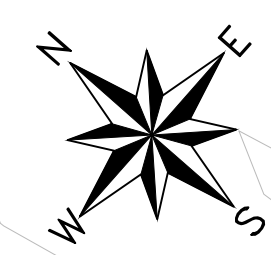

palo nr	x	y	palo nr	x	y	palo nr	x	y	palo nr	x	y

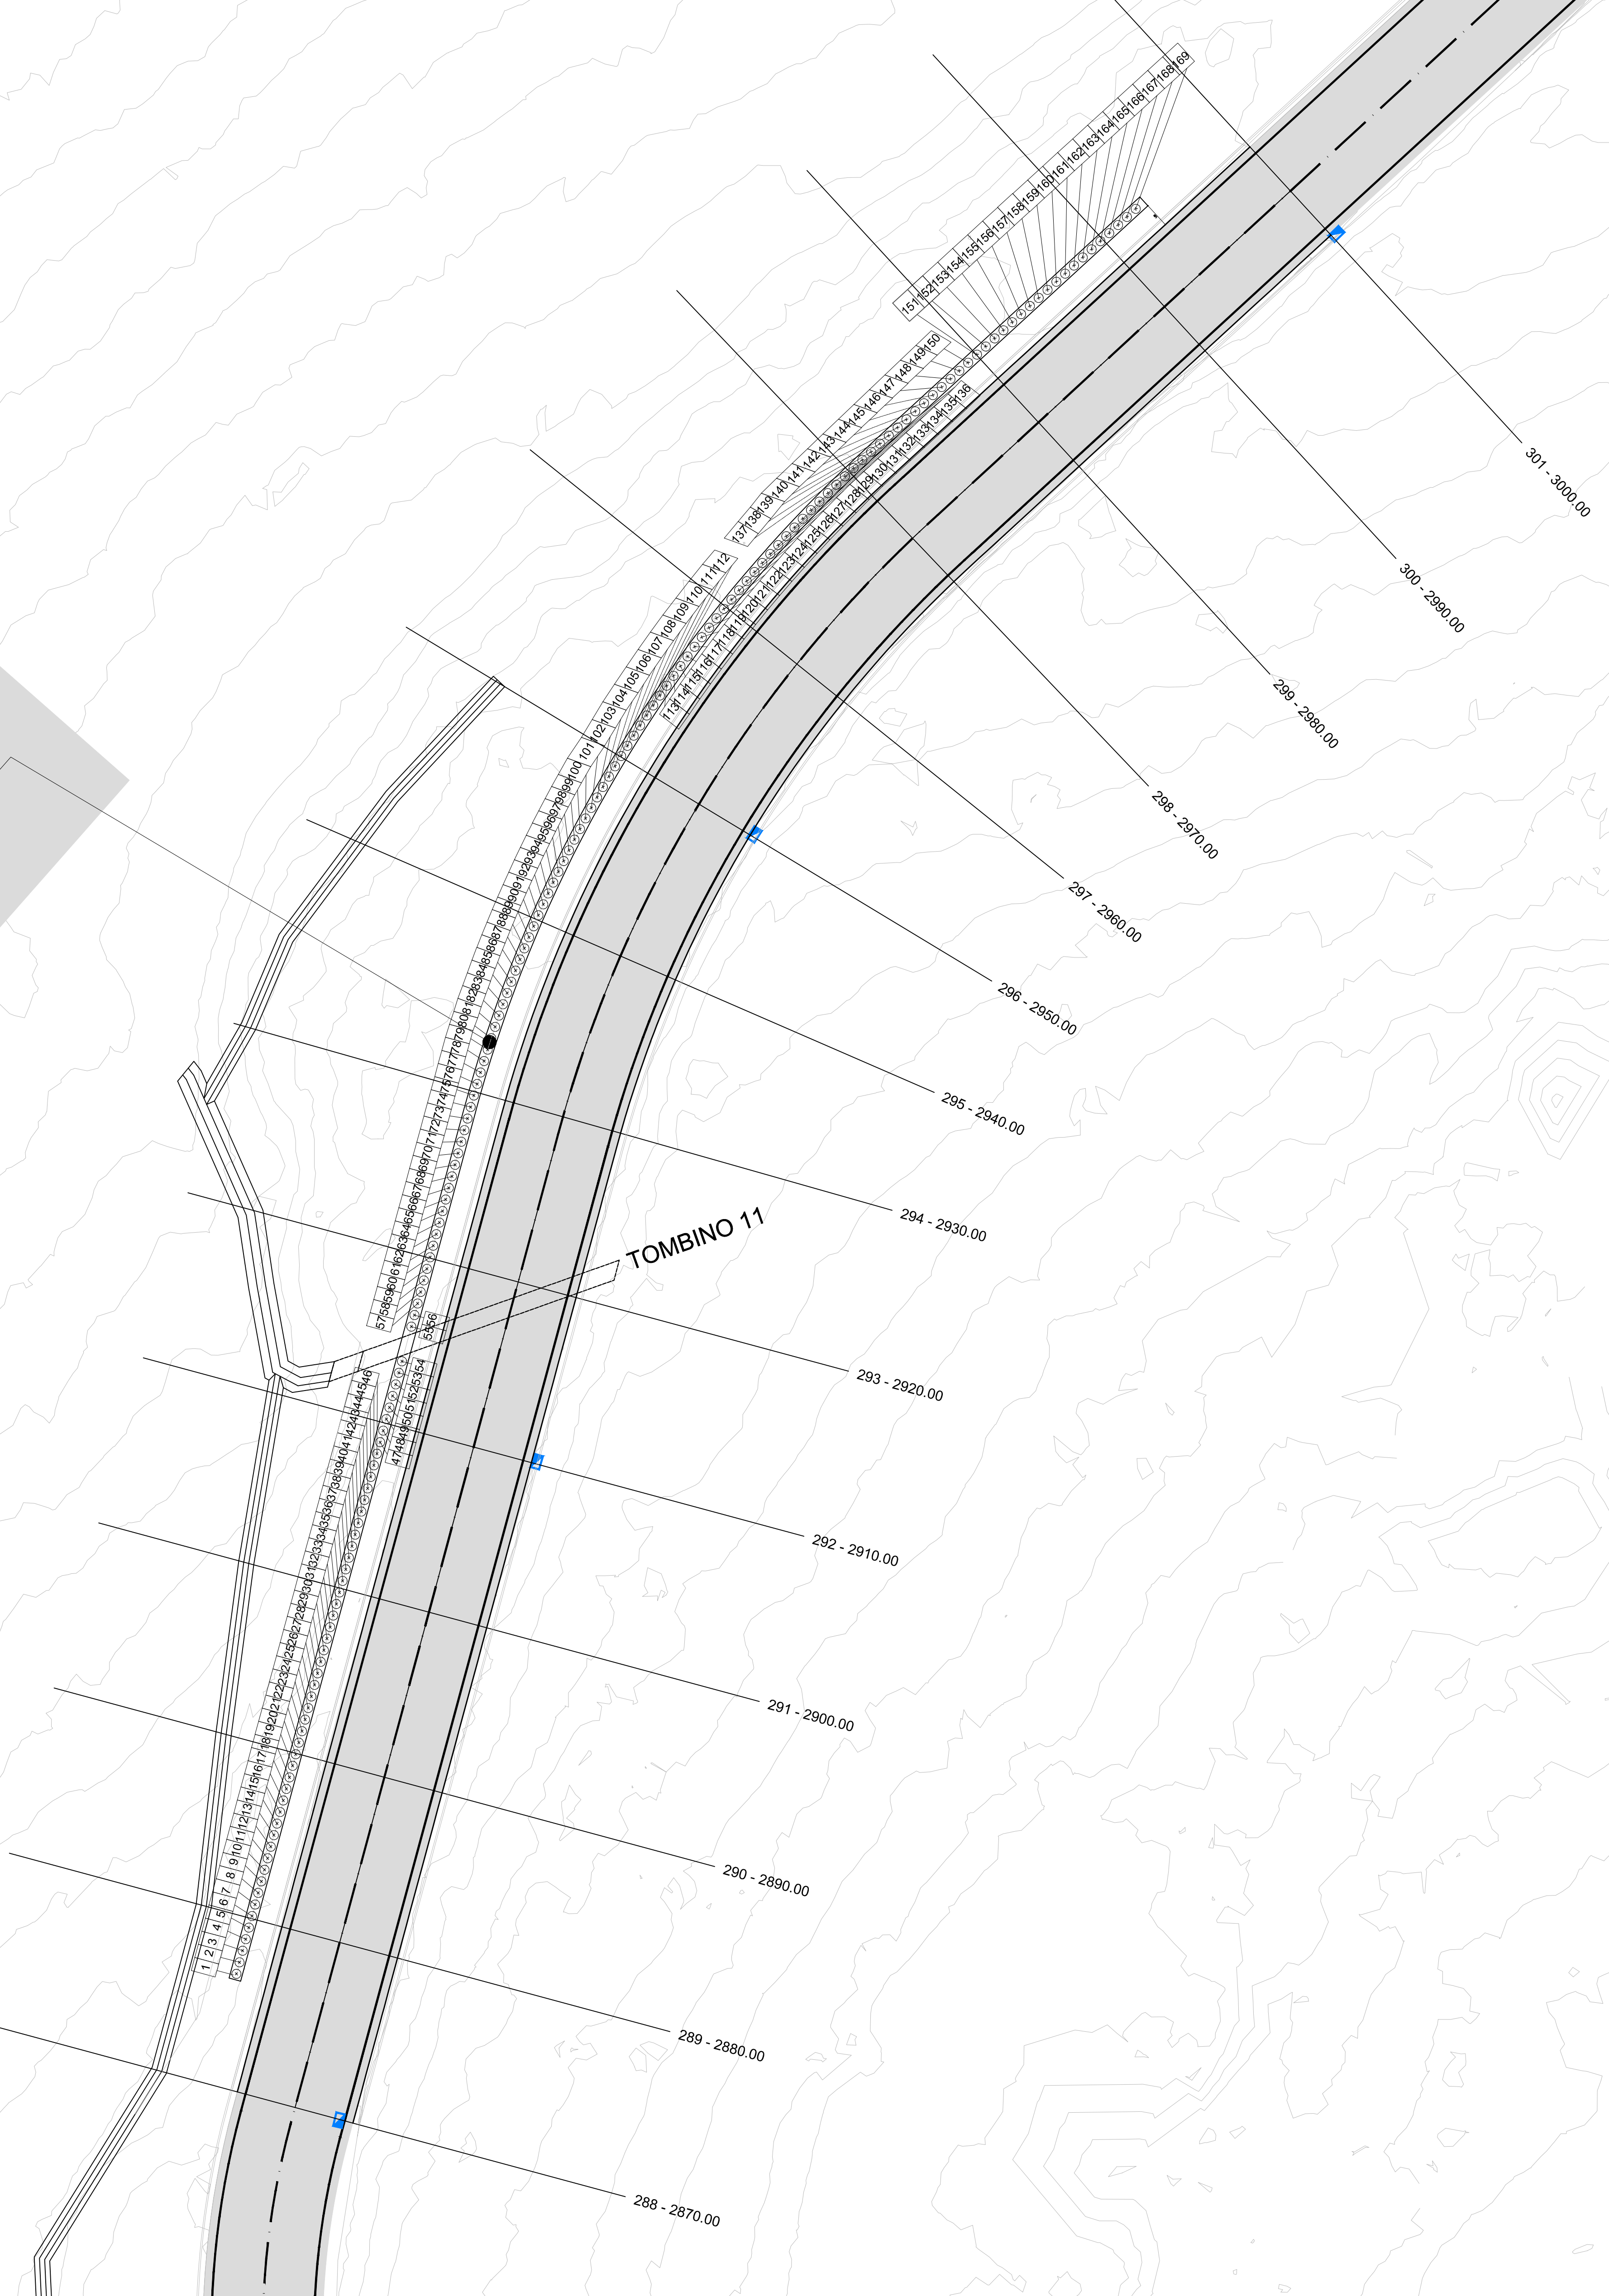

**ANAS** S.p.A.  
DIREZIONE REGIONALE PER LA SICILIA

PA 12/09  
CORRIDOIO PLURIMODALE TIRRENICO - NORD EUROPA  
ITINERARIO AGRIGENTO - CALTANISSETTA - A19  
S.S. N° 640 "DI PORTO EMPEDOCLE"  
AMMODERNAMENTO E ADEGUAMENTO ALLA CAT. B DEL D.M. 5.11.2001  
Dal km 44+000 allo svincolo con l'A19

VARIANTE TECNICA N°4  
ai sensi dell'art. 176, comma 5, secondo periodo lettera "b" e lettera "c", del D.Lgs. N. 163/2006 e Art. 11 del CSA-NG

CONTRAENTE GENERALE  
**Empedocle** s.p.a. DIRETTORE DEI LAVORI  
Ing. **CARLO DAMIANI**

LAVORI DI RISANAMENTO  
DELLA VIA BORREMANNS  
DEL COMUNE DI CALTANISSETTA  
PA.04 PARATA DI PALI IN OPERA DI 120.00 mt  
DA 2+876.30 A 2+932.28  
PLANIMETRIA DI TRACCIAMENTO

Codice Unico Progetto (CUP) : F91B09000070001 6757- 92  
Codice Elaborato: PA12\_09 - V 000GE204UP056P8001B Scale: 1:200

F									
E									
D									
C									
B	Aprile 2021	AGGIORNAMENTO CARTIGLIO	G. QUARANTA	S. QUARANTA	A. ANTONELLI	A. FINAMORE			
A	Dicembre 2018	EMMISSIONE	G. QUARANTA	A. ANTONELLI	A. ANTONELLI	P. PAGLIONE			
REV.	DATA	DESCRIZIONE	REDATTO	VERIFICATO	APPROVATO	AUTORIZZATO			

Il Progettista: **Empedocle** s.p.a. Il Consulente Progettista: **Ing. LUGI MUPO** Il Geologo: **Ing. SALVATORE QUARANTA** Il Coordinatore per la sicurezza: **Ing. SALVATORE QUARANTA** Il Direttore dei Lavori: **Ing. CARLO DAMIANI**

Responsabile del procedimento: Ing. LUGI MUPO