


PLANIMETRIA  
SCALA 1:2000

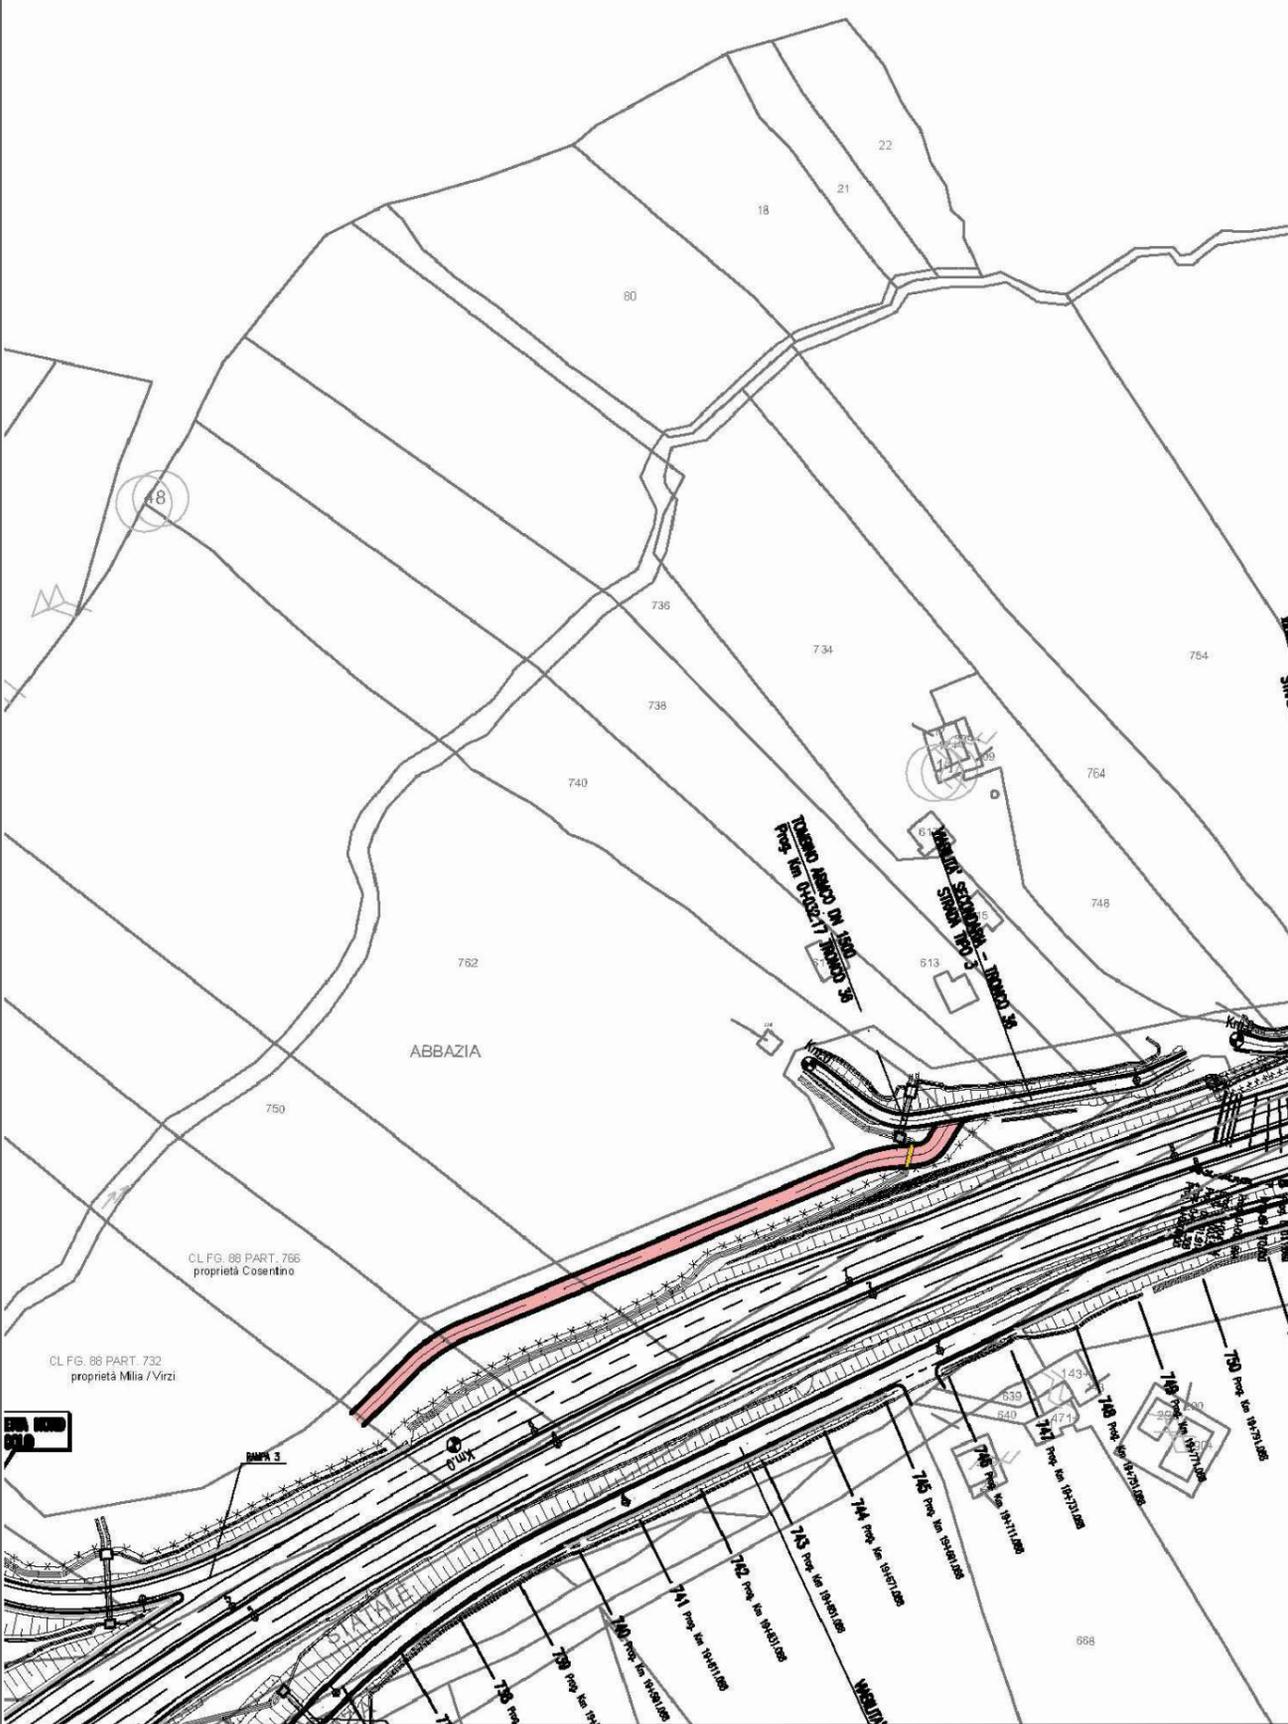

**ANAS** S.p.A.

DIREZIONE REGIONALE PER LA SICILIA

PA 12/09  
CORRIDOIO PLURIMODALE TIRRENICO - NORD EUROPA  
ITINERARIO AGRIGENTO - CALTANISSETTA - A19  
S.S. N° 640 "DI PORTO EMPEDOCLE"  
AMMODERNAMENTO E ADEGUAMENTO ALLA CAT. B DEL D.M. 5.11.2001  
Dal km 44+000 allo svincolo con l'A19

VARIANTE TECNICA N°4


ai sensi dell'art. 176, comma 5, secondo periodo lettera "a" e lettera "b", del D.Lgs. N. 163/2006 e Art. 11 del CSA-NG

CONTRAENTE GENERALE



DIRETTORE DEI LAVORI  
**Ing. CARLO DAMIANI**

ACCESSI NON PREVISTI  
INTERSEZIONI E SVINCOLI - VIABILITA' INTERFERITA  
TRONCO 36  
ACCESSO n° 25  
DITTE "COSENTINO - VIRZI" - MILIA"  
Planimetria generale

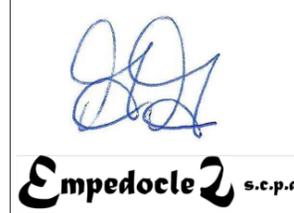

Codice Unico Progetto (CUP) : F91B09000070001										6757-153										
Codice Elaborato:																				
PA12_09 - V	0	7	6	I	N	2	3	6	U	P	0	6	Z	L	6	0	0	6	B	Scala: 1:2000

REV.	DATA	DESCRIZIONE	REDATTO	VERIFICATO	APPROVATO	AUTORIZZATO
F						
E						
D						
C						
B	Aprile 2021	AGGIORNAMENTO CARTIGLIO			A. ANTONELLI	A. FINAMORE
A	Dicembre 2018	EMISSIONE			A. ANTONELLI	P. PAGLINI

Il Progettista: 	Il Consulente Specialista: 	Il Geologo: 	Il Coordinatore per la sicurezza: 	Il Direttore dei Lavori: 
---------------------	--------------------------------	-----------------	---------------------------------------	------------------------------

Responsabile del procedimento: Ing. LUIGI MUPO