PLANIMETRIA - STATO ATTUALE (imbarcazioni ed arredi di banchina)
scala 1:500

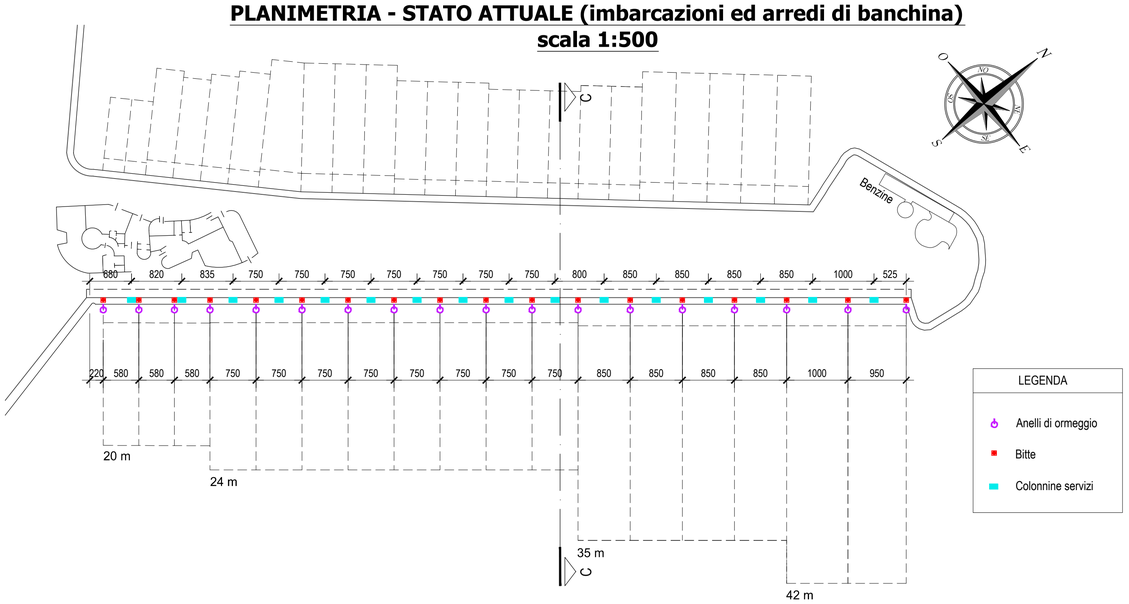

PLANIMETRIA - STATO DI VARIANTE (imbarcazioni ed arredi di banchina)
scala 1:500

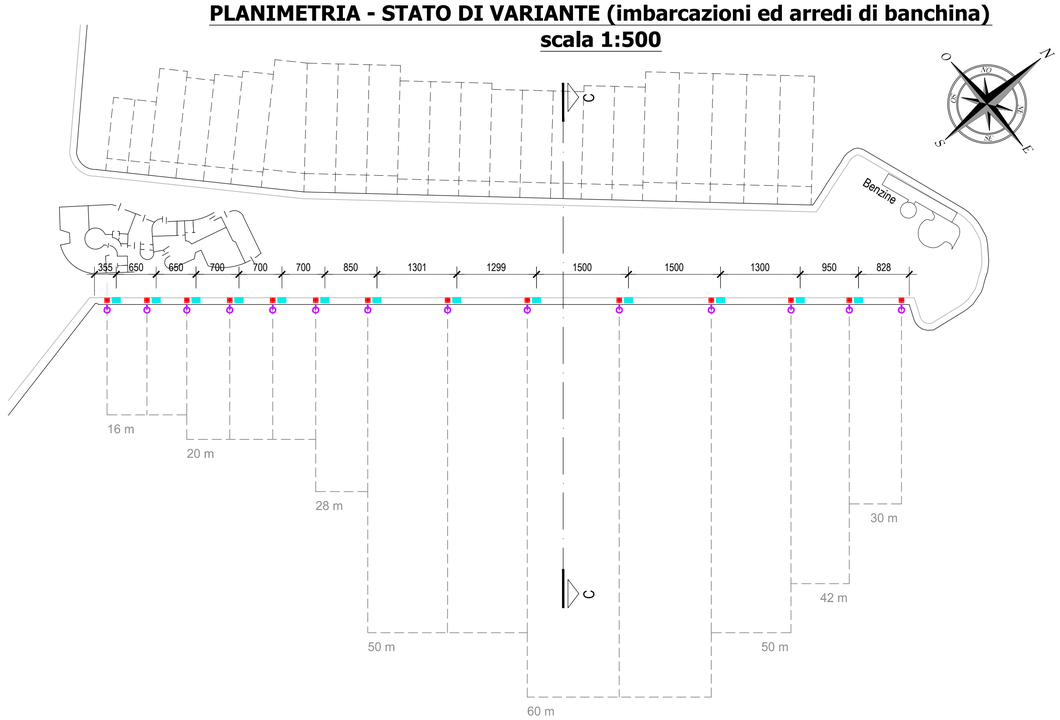

PLANIMETRIA - RAFFRONTO imbarcazioni ed arredi di banchina)
scala 1:500

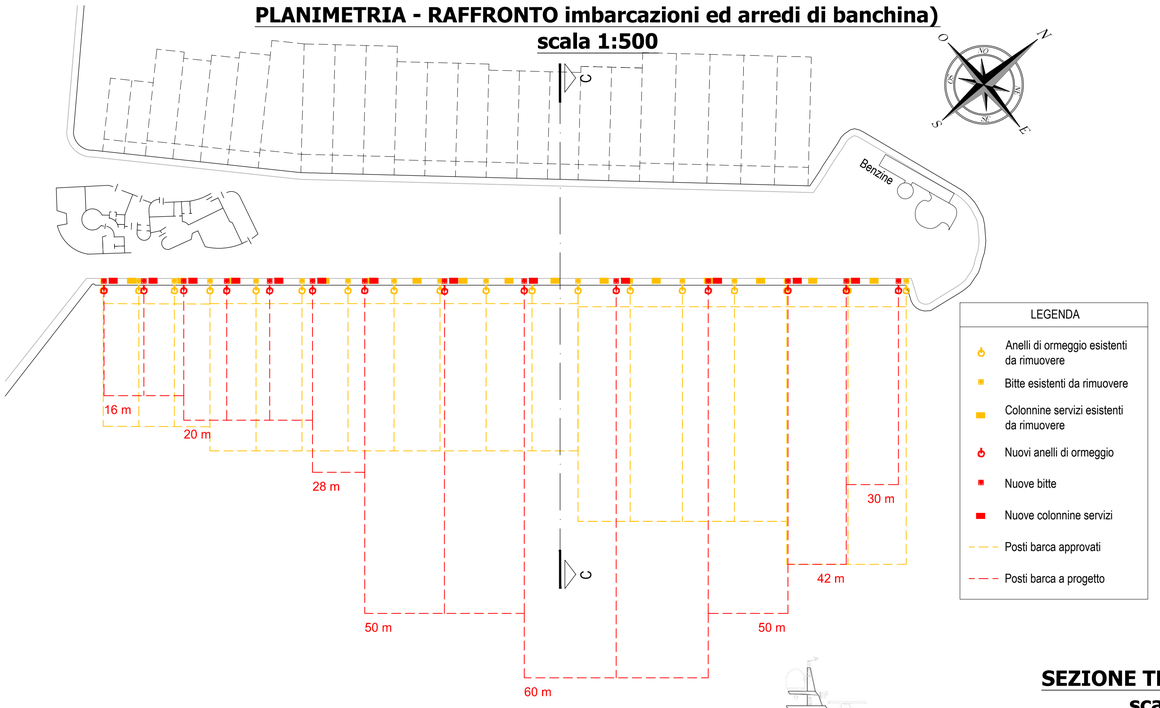

SEZIONE TRASVERSALE C-C
scala 1:200

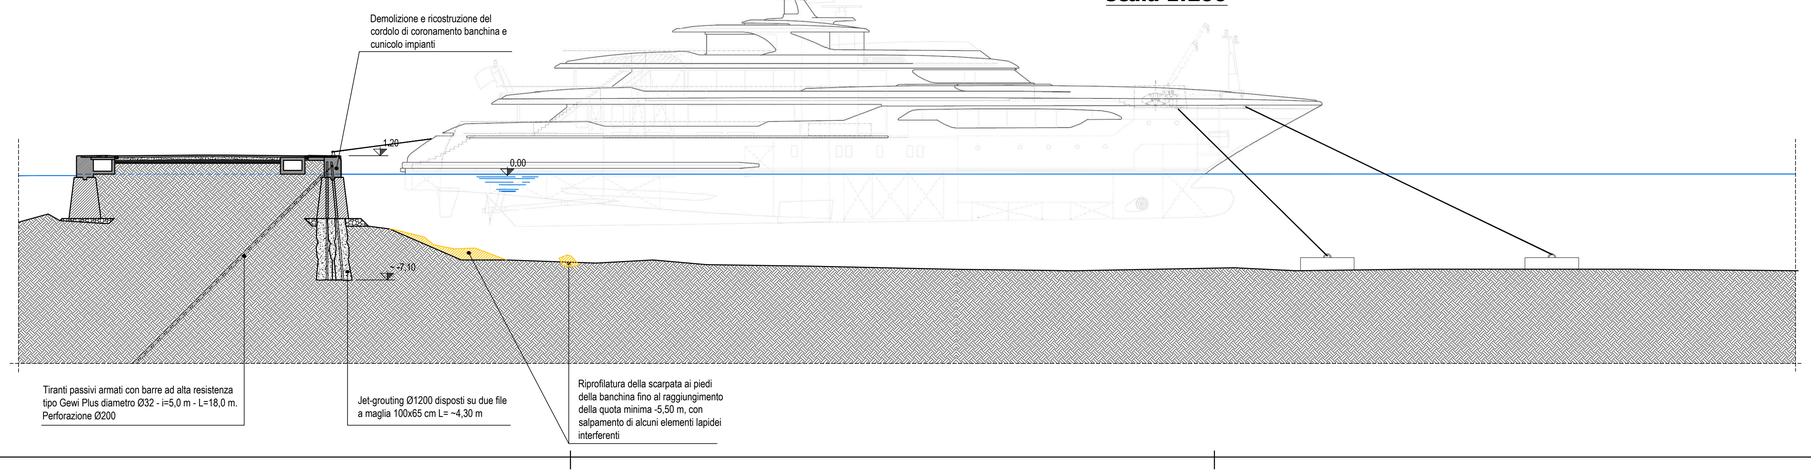

Concessionario:

PORTO TURISTICO INTERNAZIONALE DI RAPALLO S.p.A.

Porto Carlo Riva Rapallo

Calata Andrea Doria, 2 - 16035 Rapallo (GE)

Committente:

ARGO S.r.l.

Piazza Generale Armando Diaz, 1 - 20123 MILANO

Titolo generale:

PORTO TURISTICO INTERNAZIONALE DI RAPALLO

INTERVENTI DI MIGLIORAMENTO DELLA SICUREZZA DELLO SPECCHIO ACQUEO

Firmato digitalmente da
Andrea Deprati
CN = Deprati Andrea
O = Ordine degli Ingegneri della Provincia di Genova
C = IT

PROGETTO DEFINITIVO

Titolo elaborato:

MOLO LANGANO
PLANIMETRIA CON INDICAZIONE IMBARCAZIONI E ARREDI DI BANCHINA
(STATO ATTUALE - STATO DI VARIANTE - RAFFRONTO)
SEZIONE TRASVERSALE C-C

Progettazione esecutiva architettonica:

tectoo

Progettazione esecutiva fasi 2 e 4:

INGEPRO Ingegneri Associati

Corso Torino 17/6 sc.A - 16129 Genova
Tel. 010.5740568
E-mail: studio@ingepro.eu
PEC: studio@pec.ingepro.eu
C.F. e P. IVA: 02726060995

Progettazione esecutiva impiantistica:

STUDIO TECNICO QUEIROLO

Via Piani di Coreglia 38/2 - 16040 COREGLIA
Tel. 0185.334127 Fax 0185.334027
e-mail: info@studioqueirolo.com
P. IVA: 01089270993

Revisione	Data	Redatto da:	Verificato da:	Approvato da:	Descrizione
0	Aprile 2022	MLB	MGM	AD	Emissione

Data:	Scala:	Codice interno:
Aprile 2022	indicate	Codice generale elaborato: V3-D-08-00